



GRUNNMYND JARÐHÆÐAR, 1:50

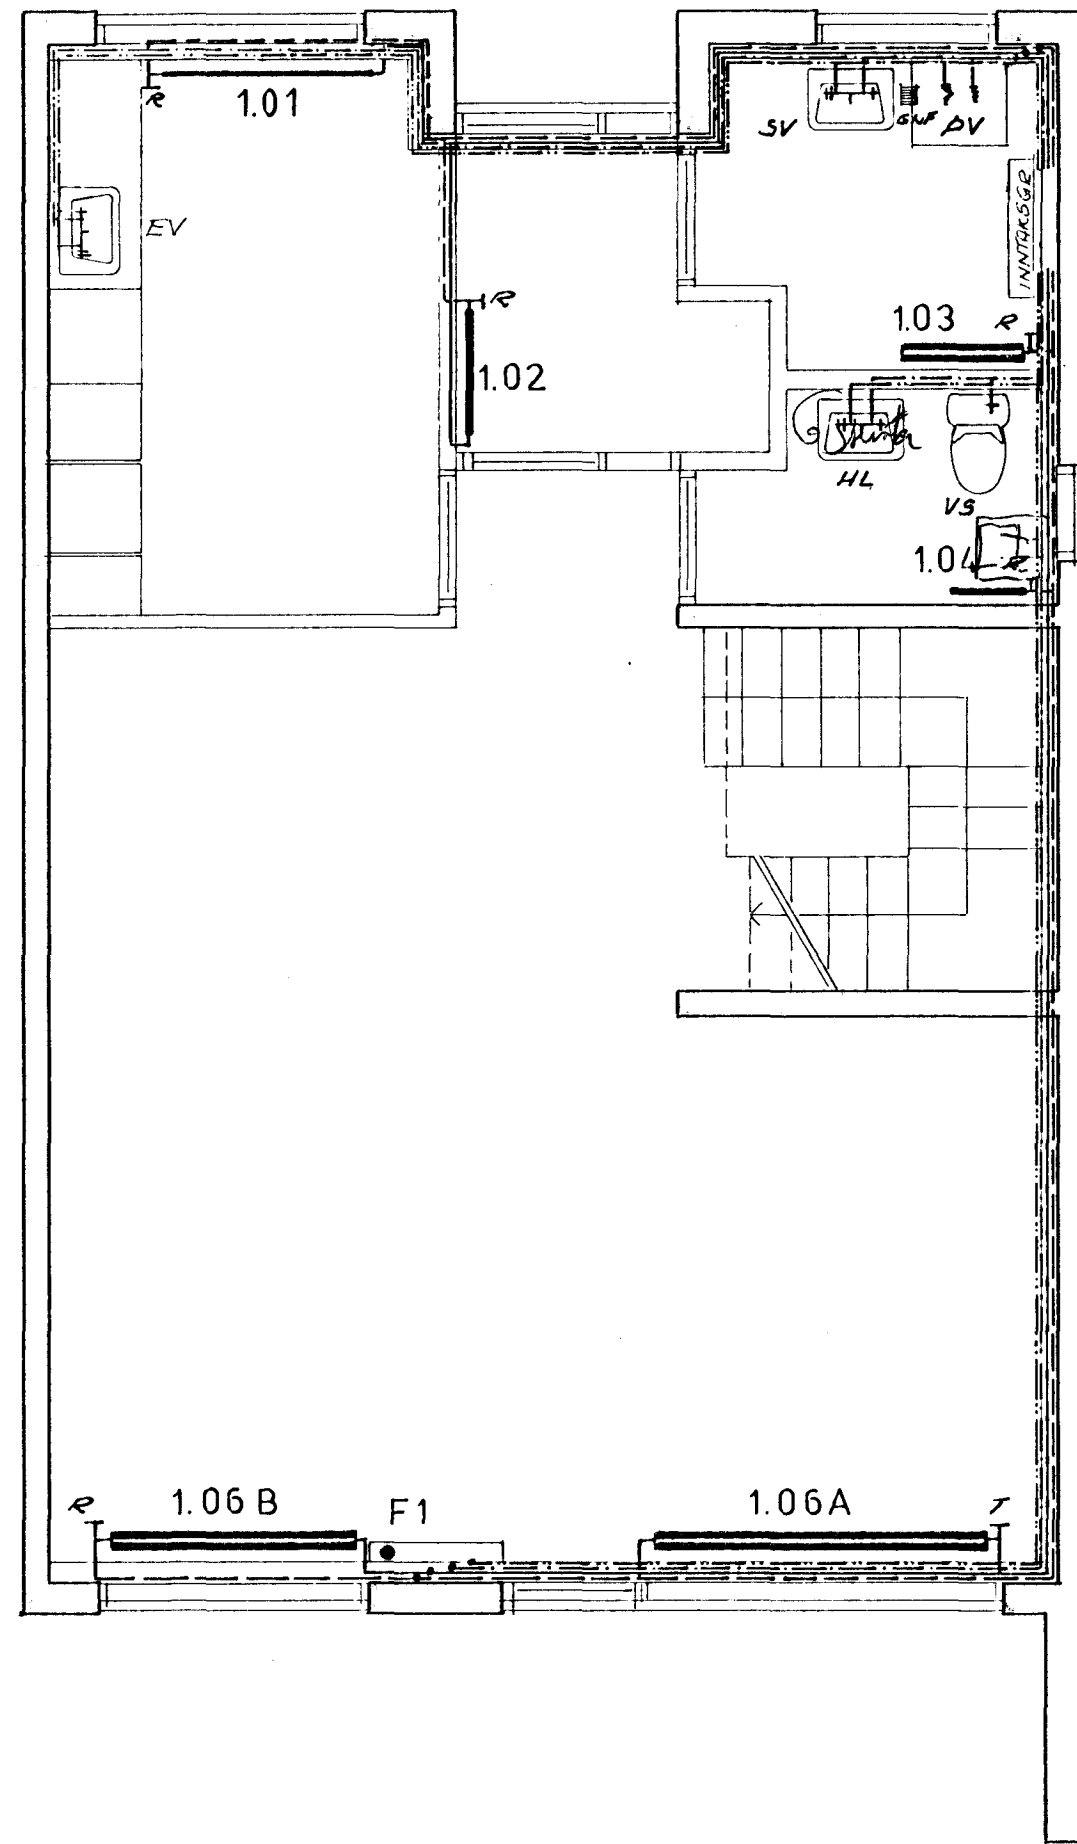

GRUNNMYND 2. HÆÐAR, 1:50

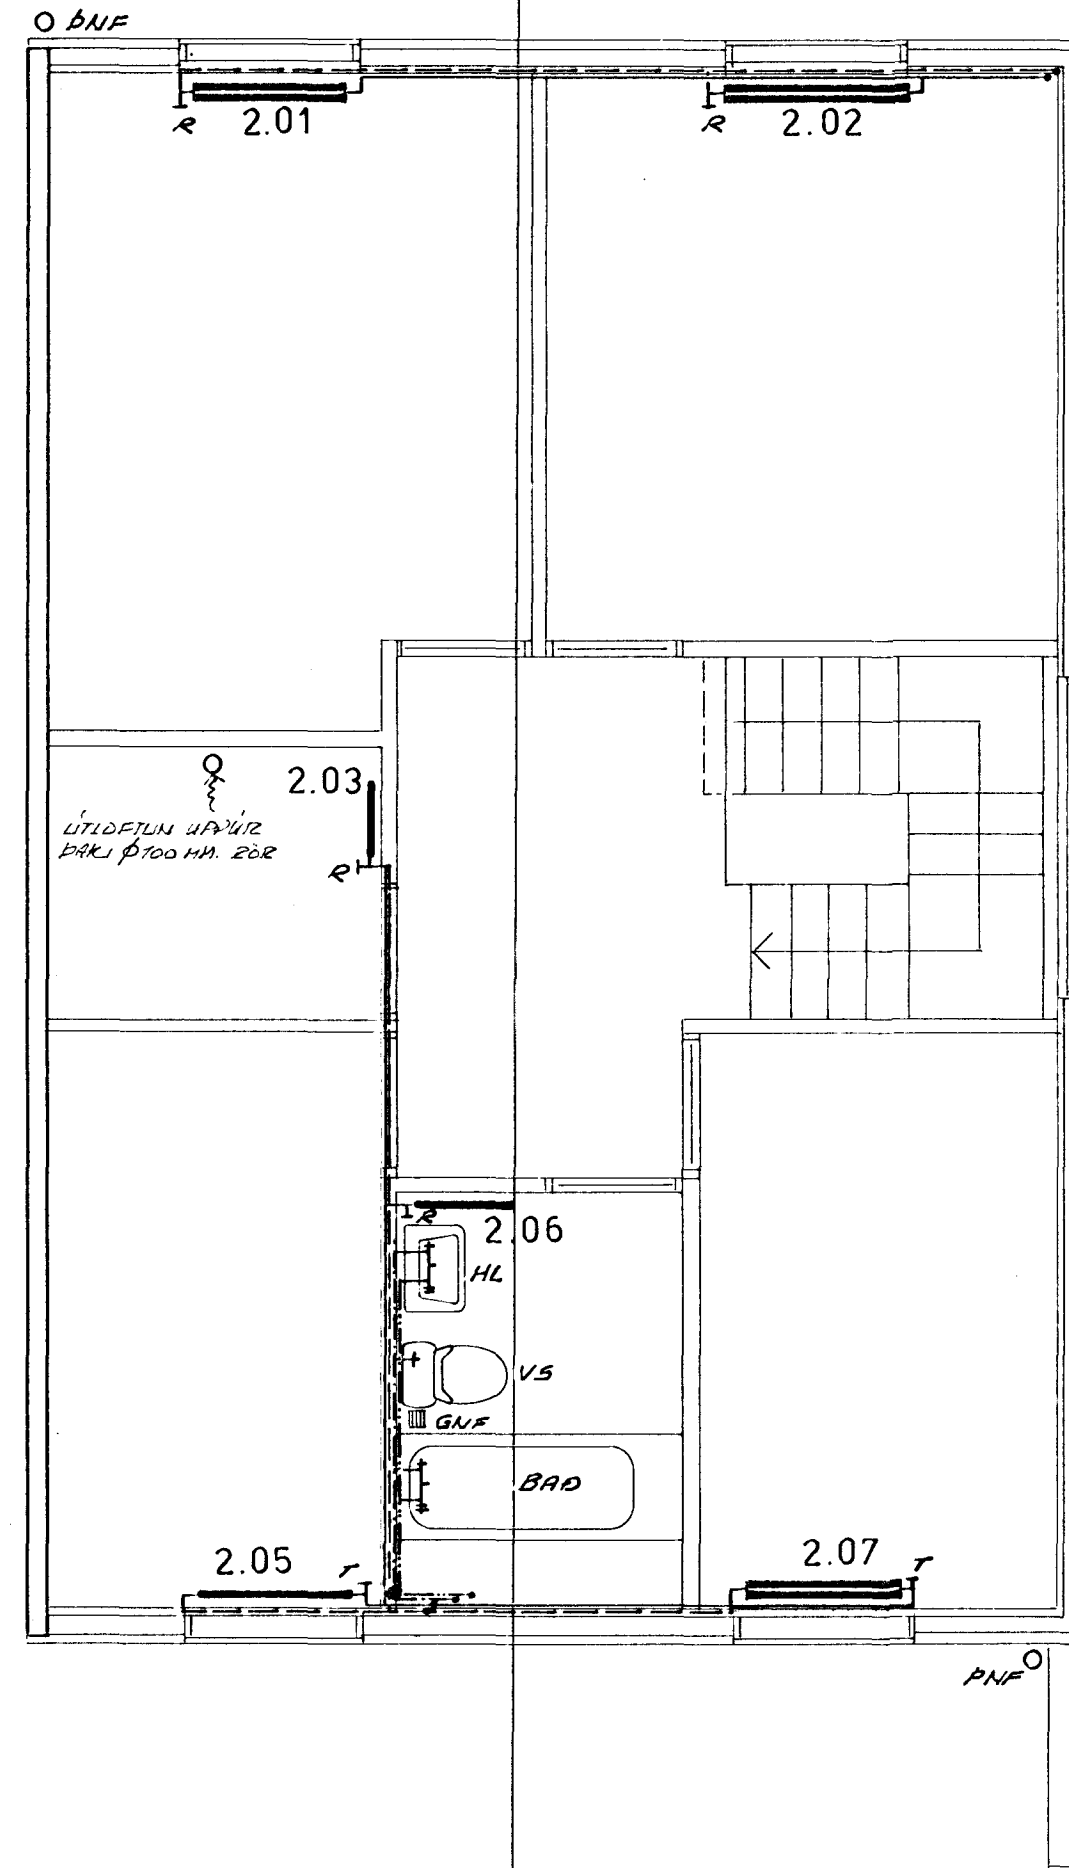

BREYTT 07.06.83 JLS

FORSJÁ Verkfræðistofa Skólavörðustíg 3 Reykjavík S: 24090 Nnr: 2367-5374	STEKKJARHVAMMUR 46, H.	
	OFNA- OG NEYSLUVATNS-	2.03
	LAGNIR.	
	GRUNNMYNDIR	
H. JLS	T. JLS	D. OKT. '82
K. 1:50		