


Samþykkt á fundi bygginga-
nefndar þ. 18.15.1989

BYGGINGAUFULLTRÚINN
HAFNARFIRÐI

K-41,87

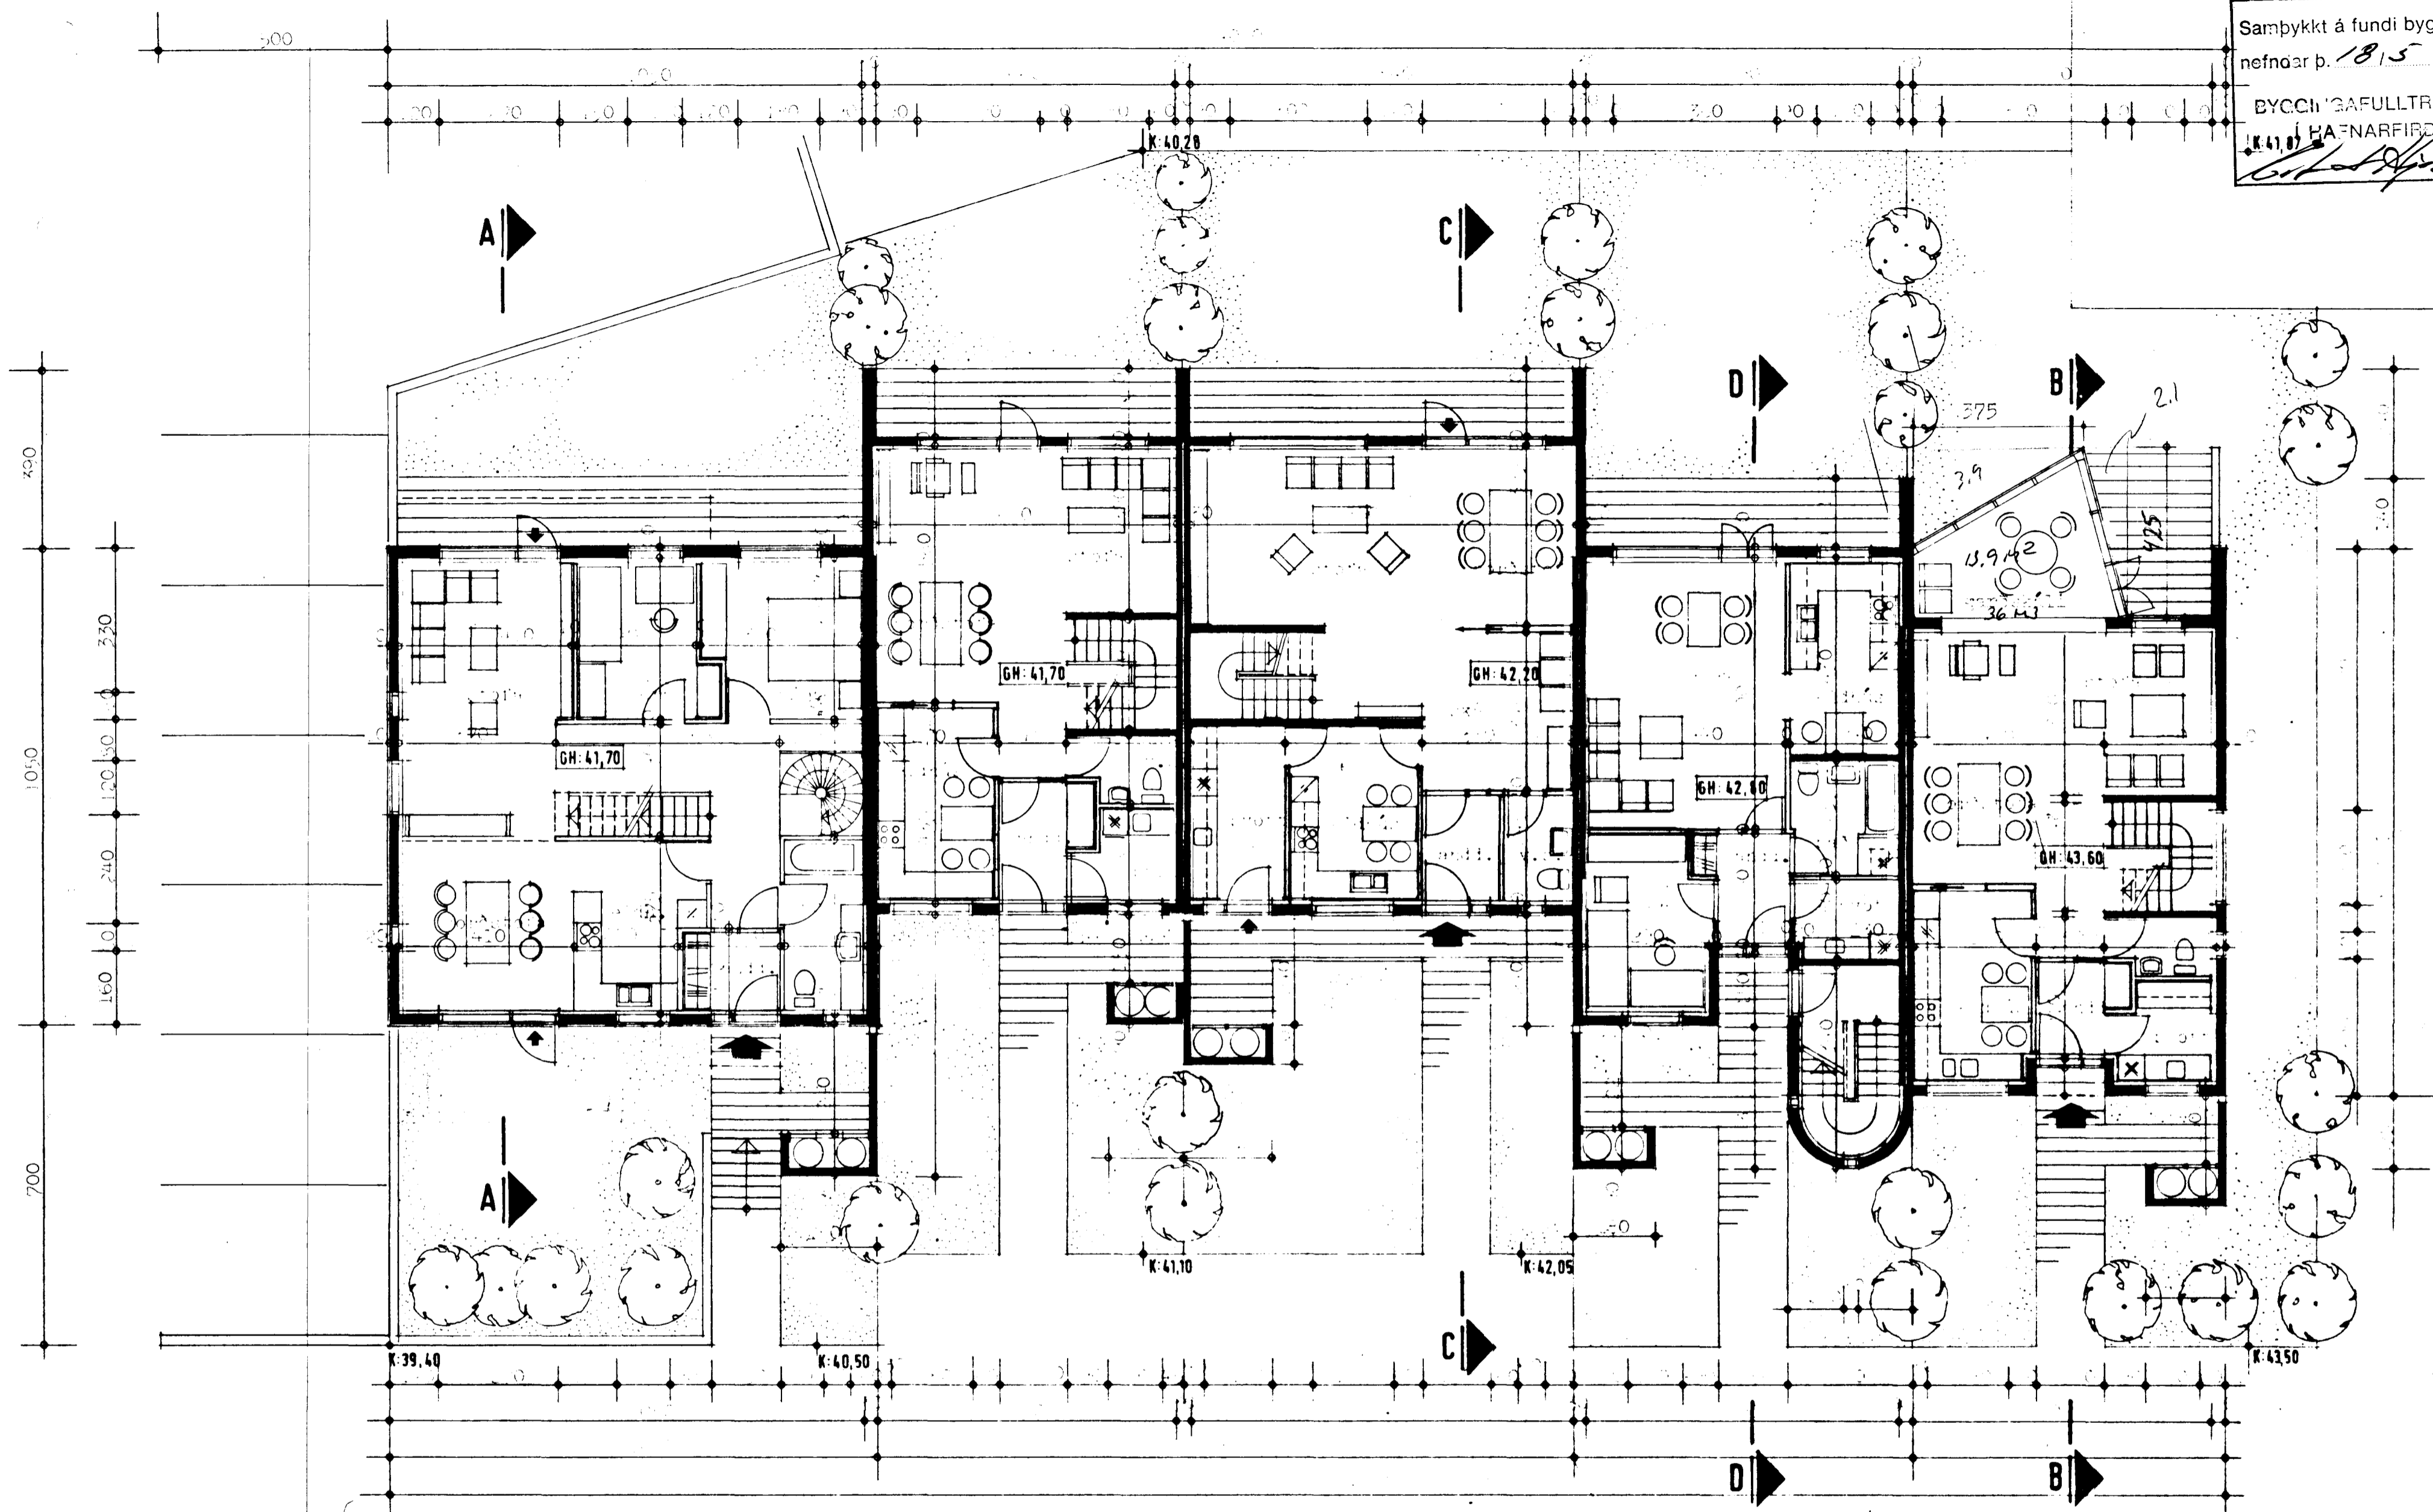

TEIKNISTOFA GYLFI GUDJONSSON INGIMUNDUR SVEINSSON ARKITEKTAR FAI DSA	SLETTA ARBÍTTAÞEYMA - HAÐARFIRÐI
	VERK G. 1989
ABALÍRLEIÐING Grunnmynd L. héraðs	BLAÐ 101

