


KERFI ~ 1 : 50

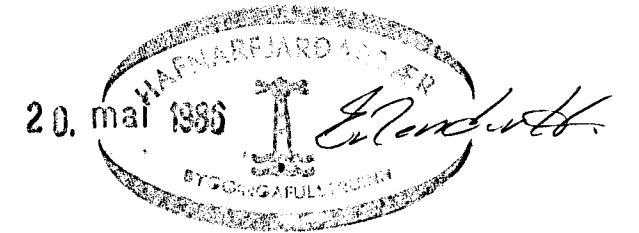

SKÝRINGAR SJÁ TEIKNINGU NR. 2.0

STEKKJARHVAMMUR 4, HFJ.	Mælikv. ~1 : 50	Verk 83016	Teikn. nr 2.2
FRÆNNISLISLÖGN KERFI	Hannað: Teiknað:	Yfirfarið: Samp:	Dags. JÚLÍ '83
VERKFRÆÐIÞJÓNUSTA JÓHANNIS G. BERGÞÓRSSONAR h/f. VERKFR. MVFI HAFNARFIRDI - SIMAR 53315 OG 50241			

BREYTT MAÍ '86