



GRUNNMYND ~ 1:50
JARDHÆÐ

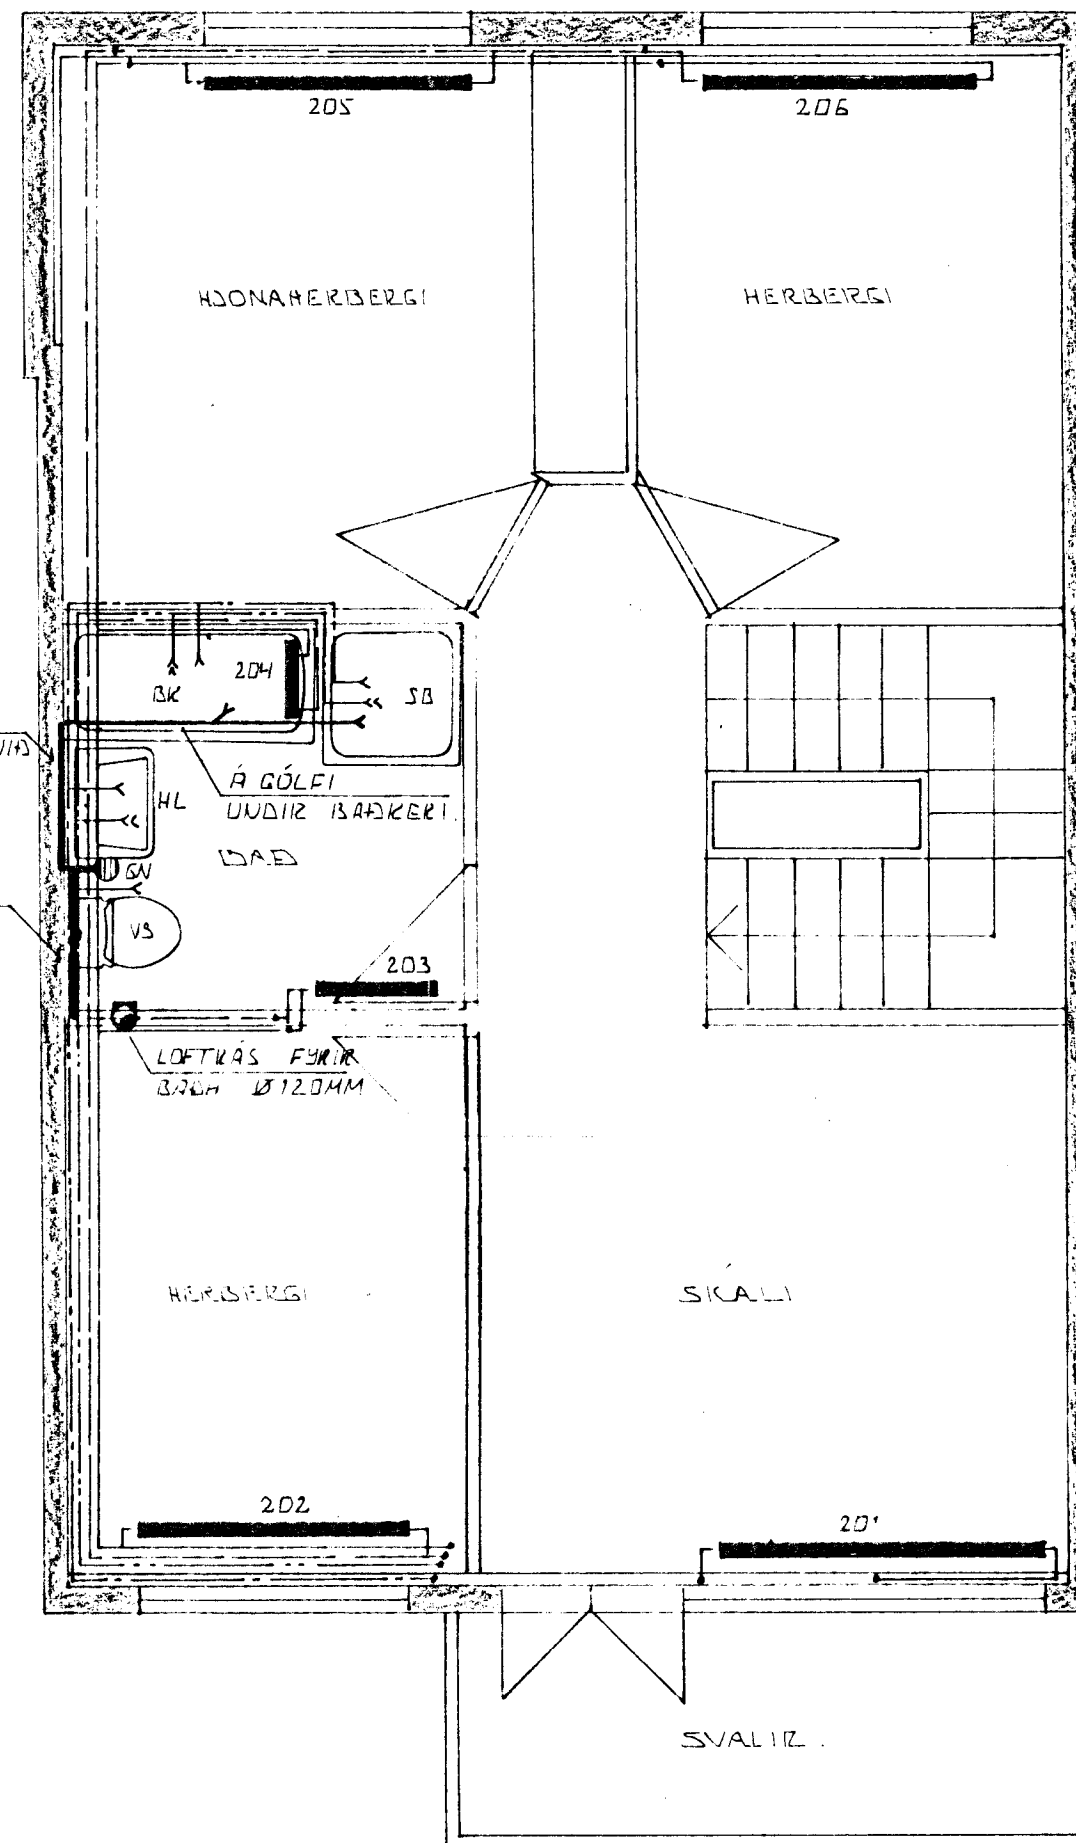


GRUNNMYND ~ 1:50
EFRI HÆÐ

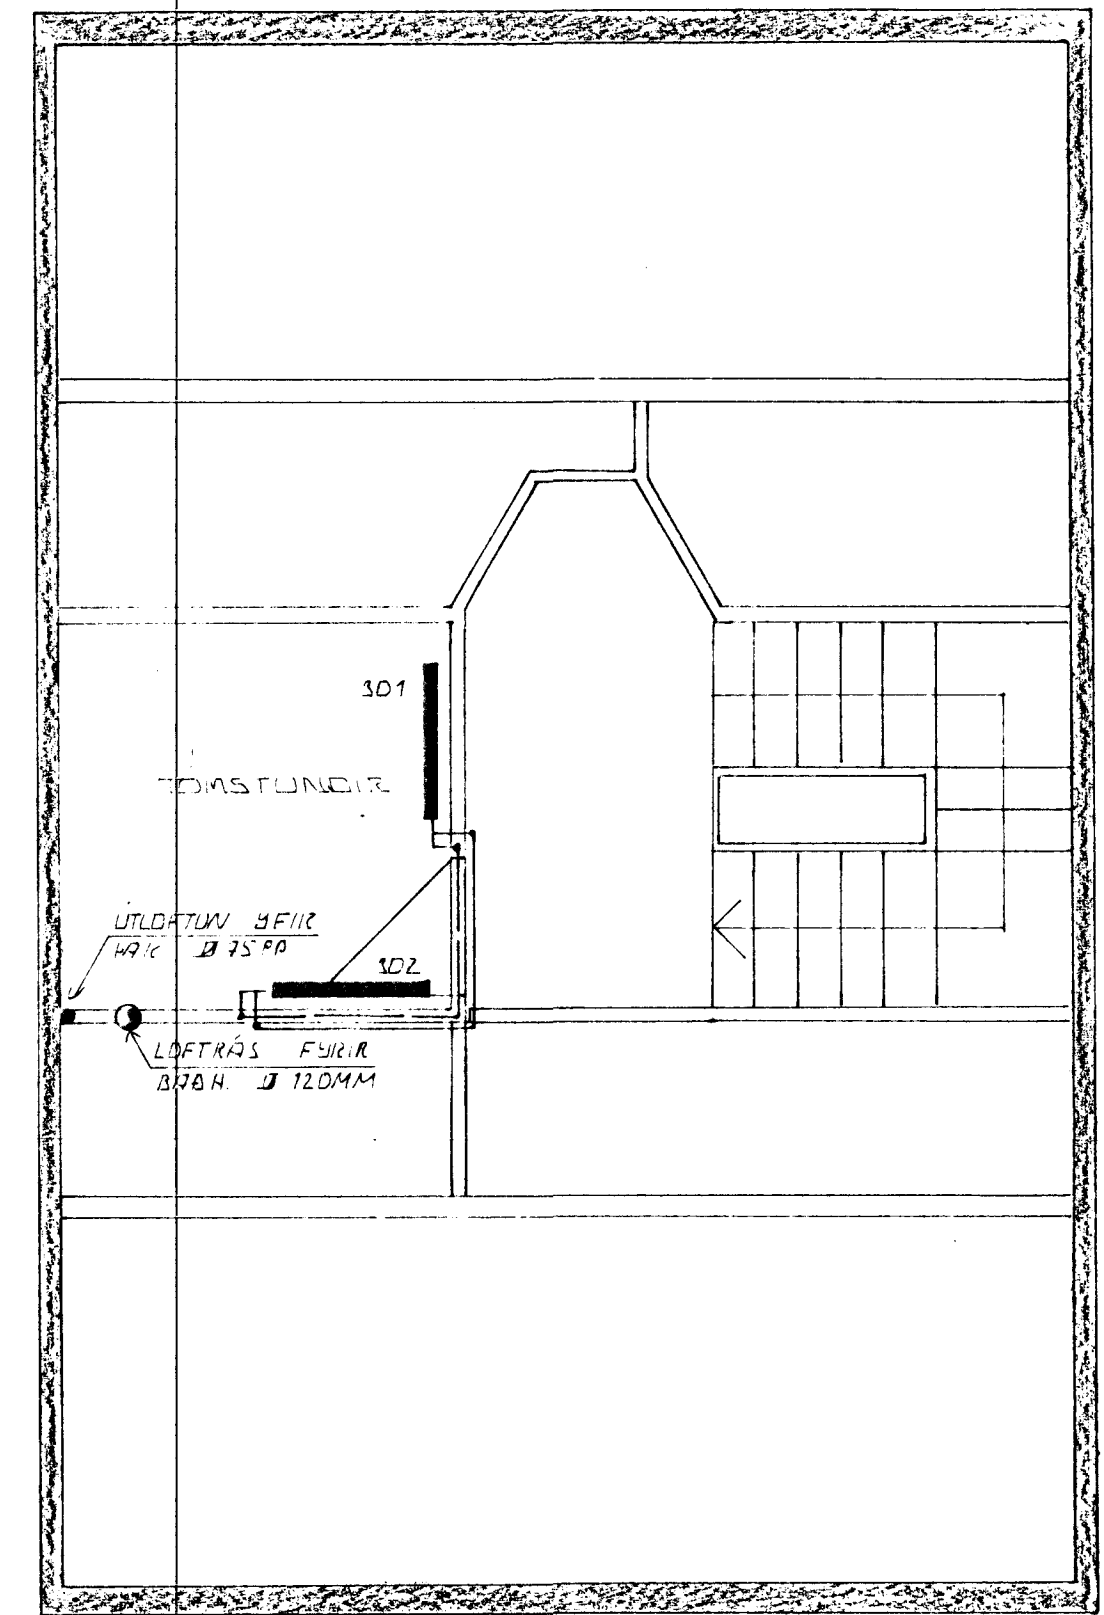

GRUNNMYND ~ 1:50
RISHÆÐ

SKÝRNGAR.

ALMENNAR SKÝRINGAR SÁ BL. NR. 2-06
ÓLL VINNA OG ALLT EFNI SICAL VERA SÍU.
SILDANDI STÓDLUM OG REGLUGERÐUM
GÖLFNIBURFALL Á SALERNI SICAL HAFNA
GEGNUMS TREYMI FRÁ HANDELAUG.
GÖLFNIBURFALL Í VOTTANHERBERGI SICAL HAFNA
GEGNUMS TREYMI FRÁ VOTTAVEL OG SICALVARSILI.
GÖLFNIBURFALL Á HERBERGERSI SICAL HAFNA
GEGNUMS TREYMI FRÁ BARBERI OG STURTUBOTNA.

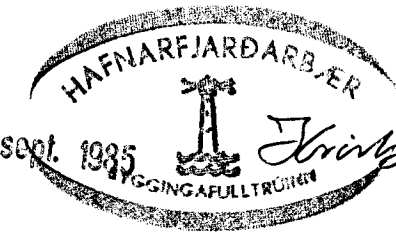

26. sept. 1985

BR.NR.	DAGS	EDLI BREVTINGAR	SIGN.
D1	SEPT 85	LOFTKAS FYRIL V.S. 1.HÆÐ FJERÐ OG DENNAR FJERÐIR.	
STEKKJARHVAMMUR 54 HAFNARFJERÐI MITA VATNS OG FRÆRENNSLISLAGNIR			DAGS JULI 1984 HANNAÐ TEIKNARER VERK NR. 8403
MÆLIKV. ~ 1:50 SIGURÐUR ÞORLEIFSSON TEKNIFRÆÐINGUR F.T.F.I.			BLADNR. 2-03.
STRANDGÖTU 11 HAFNARFJERÐI SÍMI 54751			