



Samþykkt á fundi bygginga-
nefndar þ. 14.7.1982
31.10.84
BYGGINGAÞULLTRÚÐIN
Í HAFNARFIRÐI
E. Sigurðsson

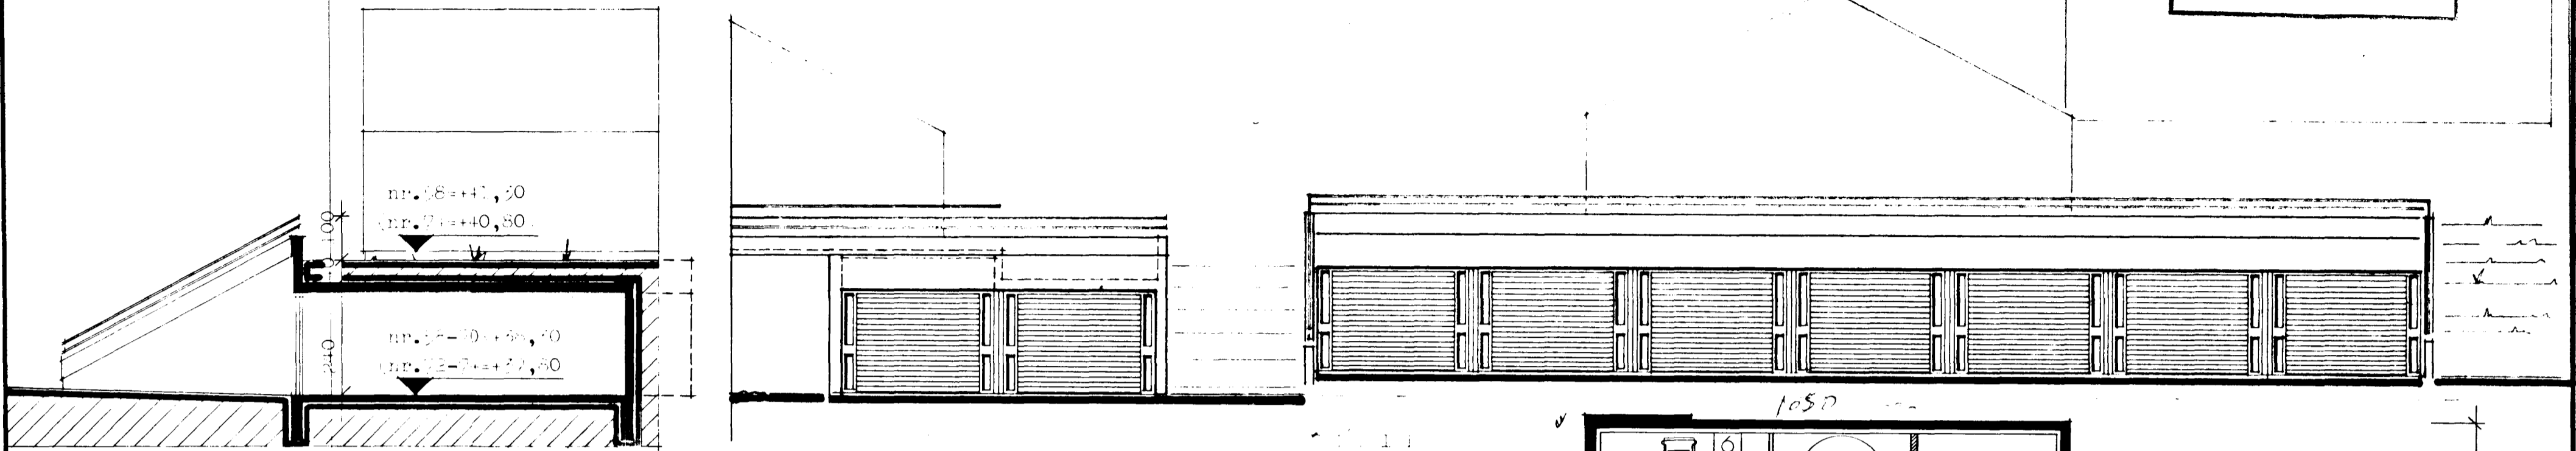


SNEILING

DRÖG

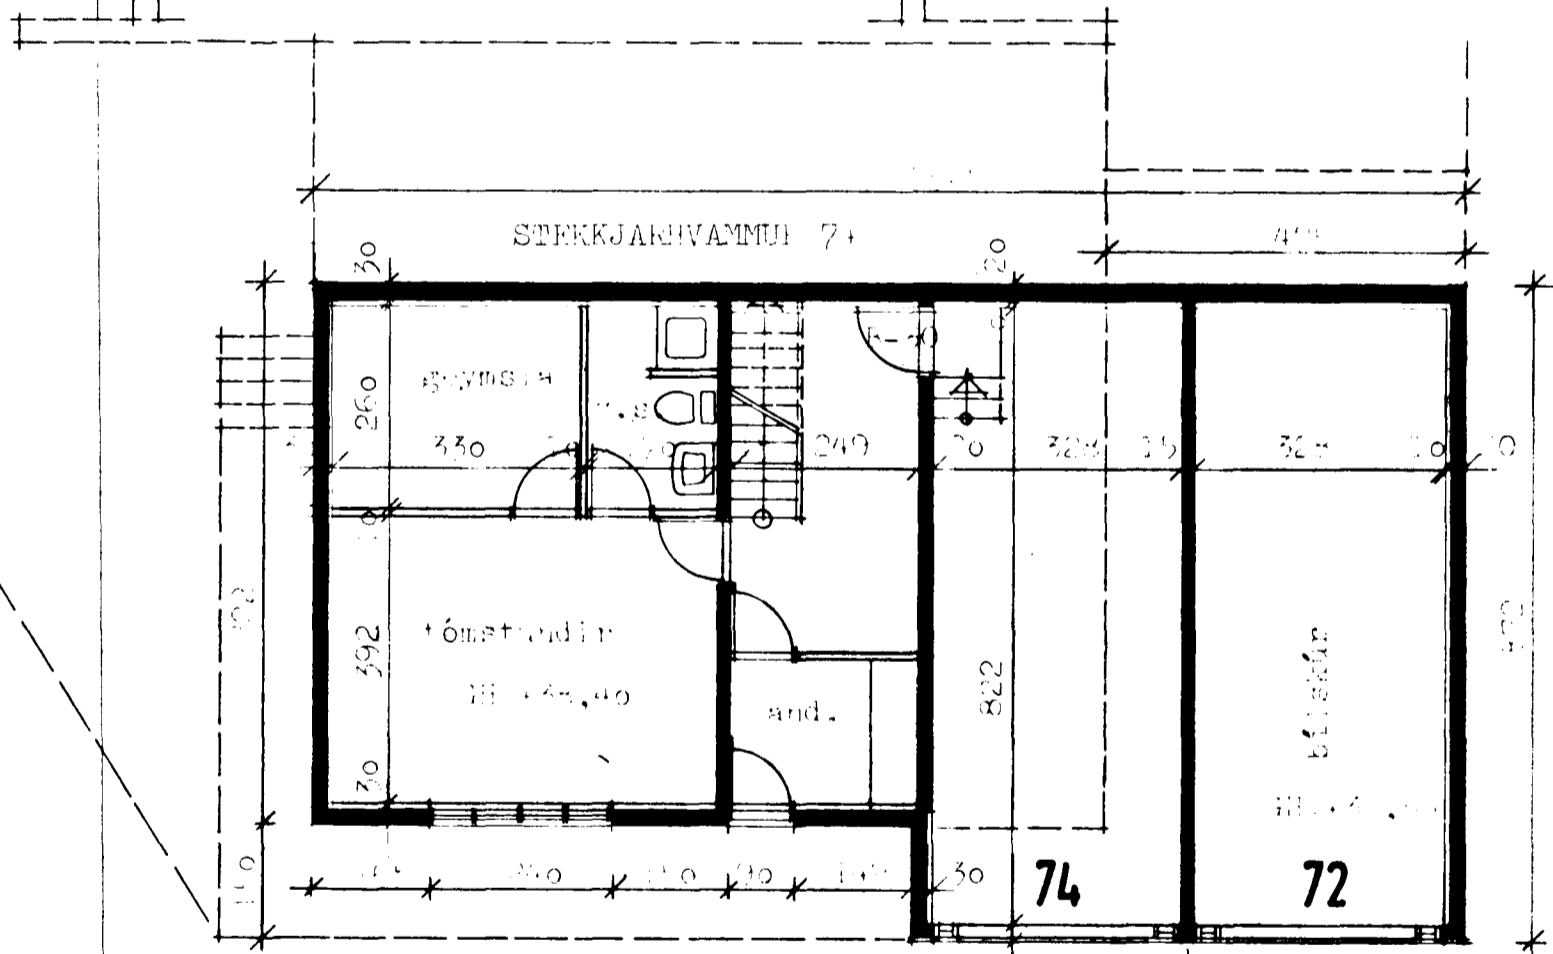

DRÖG

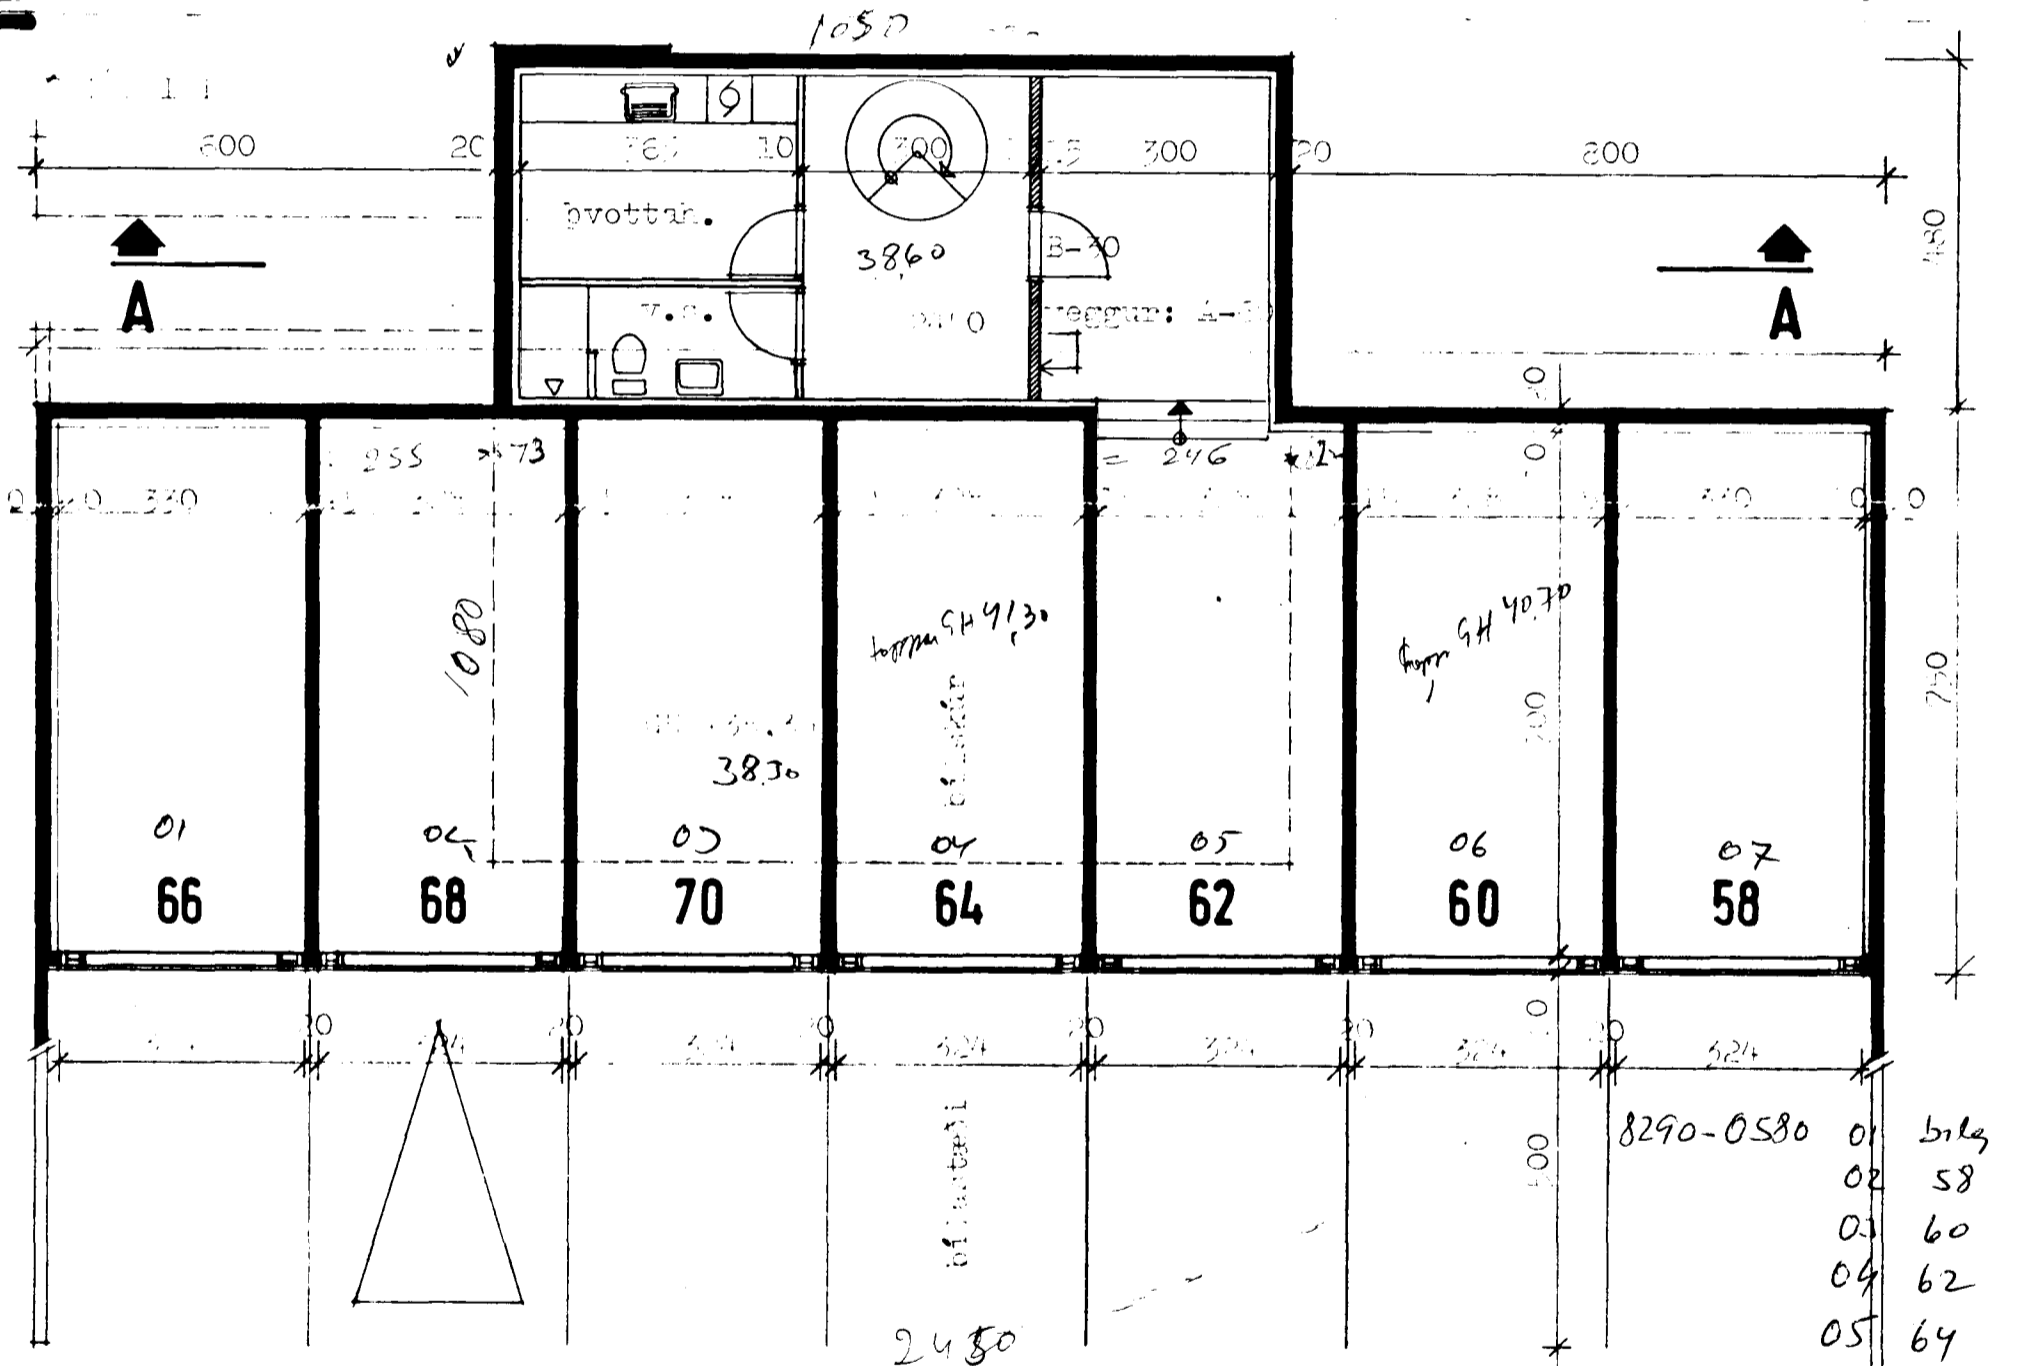

DRÖG

01

- 8290-0580 01 blg.
- 02 58
- 03 60
- 04 62
- 05 64

11 blg.

TEIKNISTOFA GYLFI GUÐJÓNSSON INGIMUNDUR SVEINSSON ARKITEKTAR FAÍ DSA <small>SKÓLAVORDUSTIG 3, 101 RVK SIMAR 26740 OG 14990</small>		STEKKJARHVAÐUR 7-64 og 62-72, blg. VERK 02-107 03-108 BLAD 106
HANNAÐ KVARDI 11:00	TEIKNAD	REYKJAVÍK BREYTT <i>E. Sigurðsson</i> sept. 84 d.