
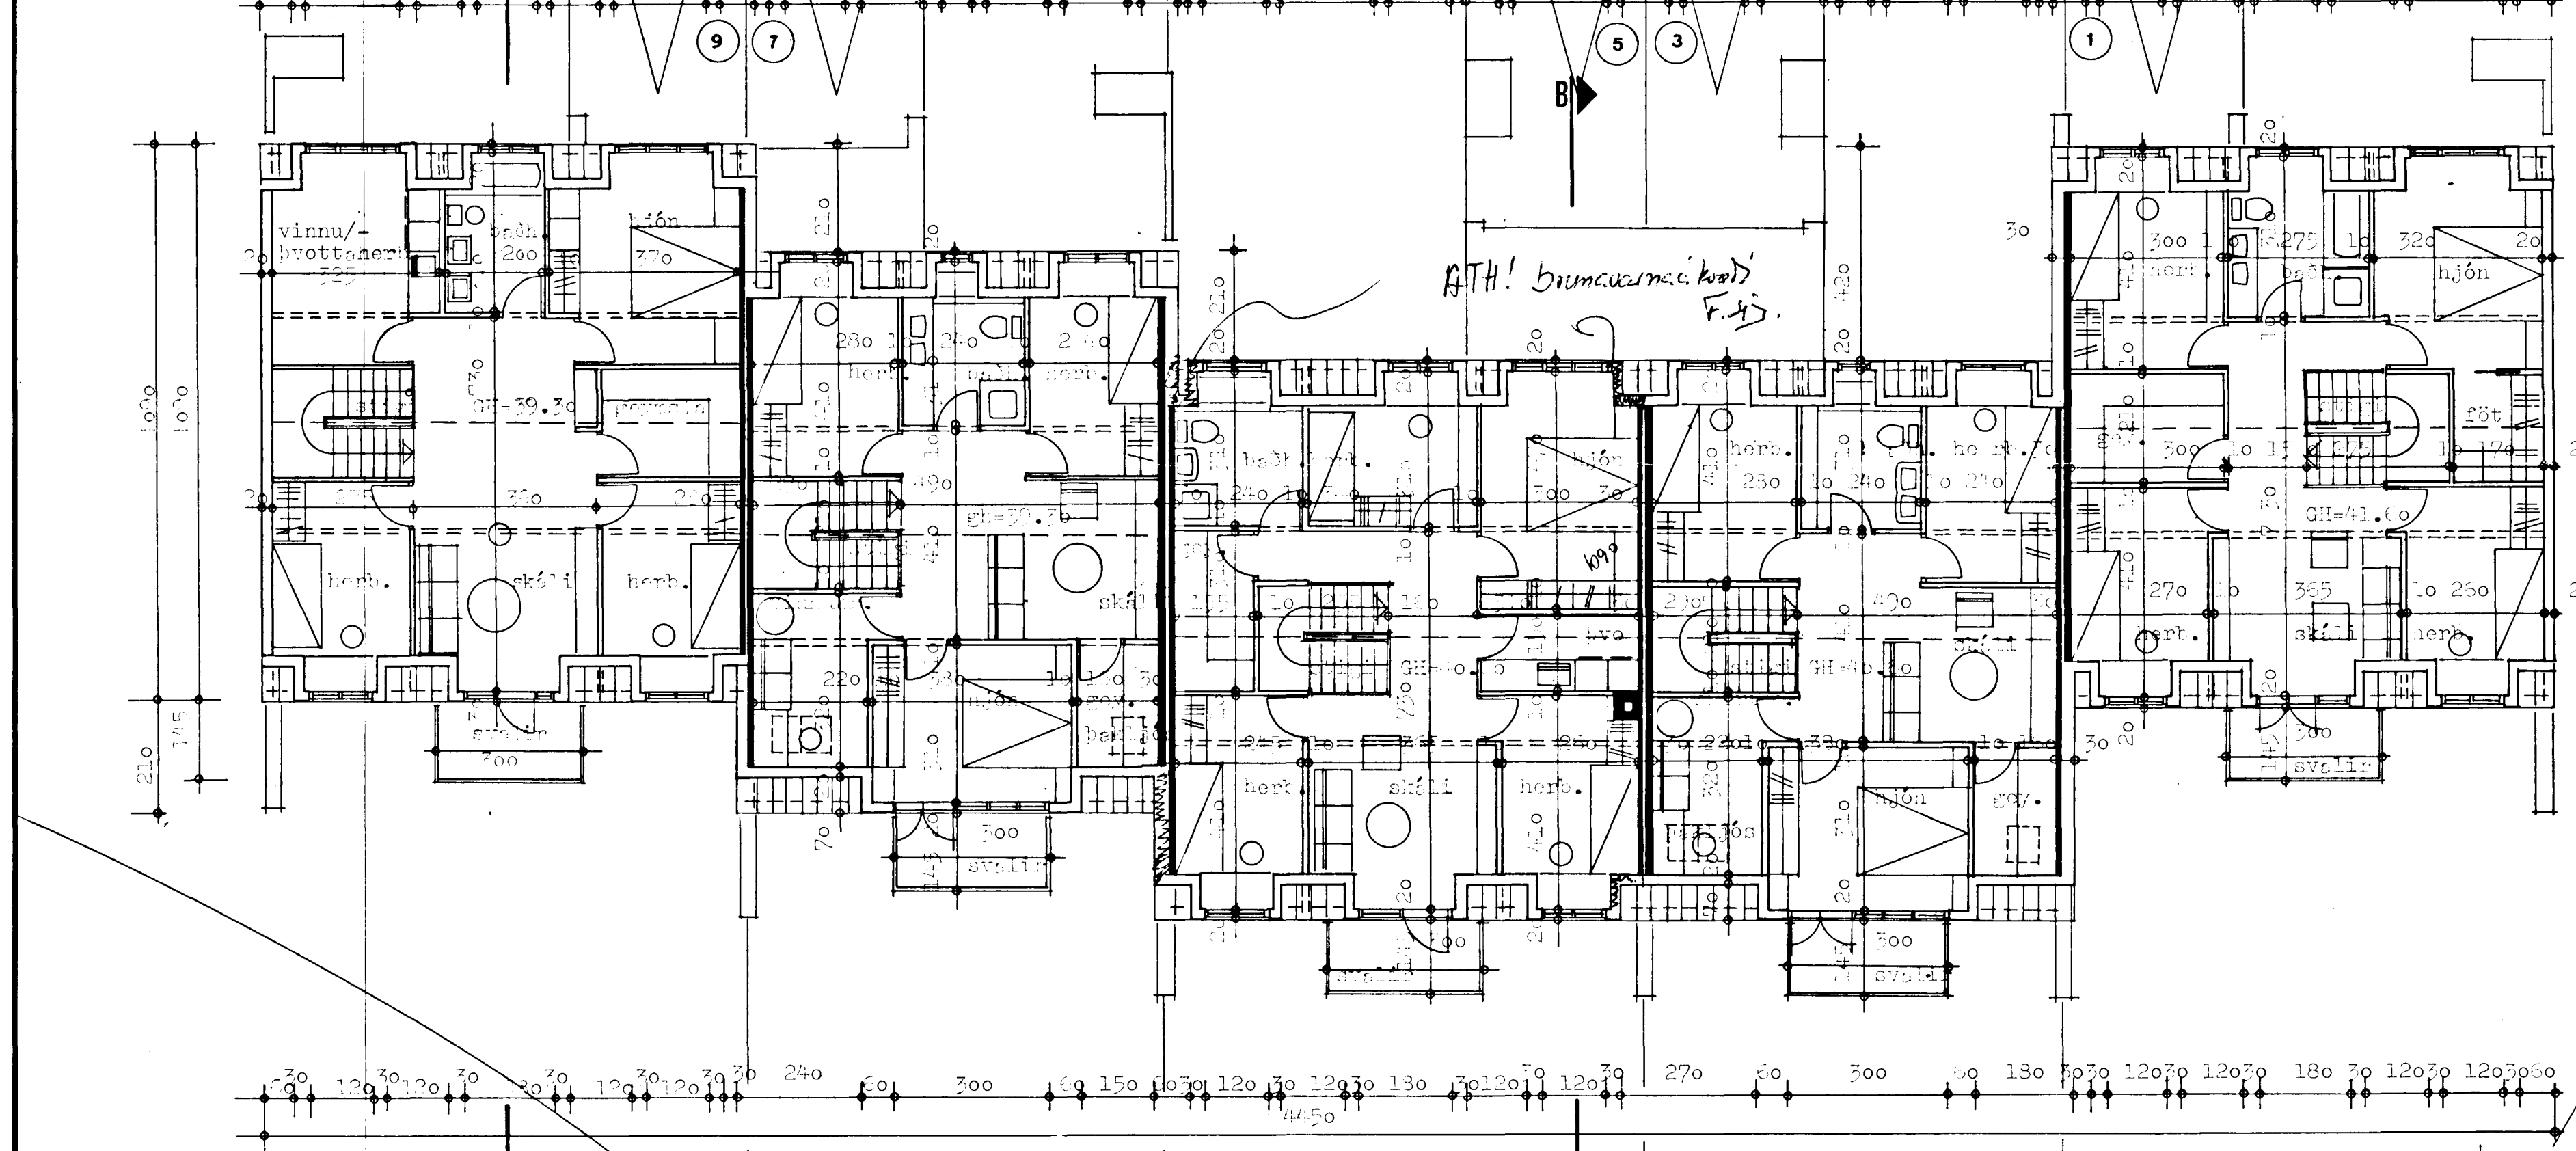


Samþykkt á fundi bygginga-
nefndar þ. 23/2 1982
BYGGINGAFULLTRÚINN
Í HAFNARFIRDI

Ganga skal frá önnur
eldstæði í samráði við
Töskvildsstjóra

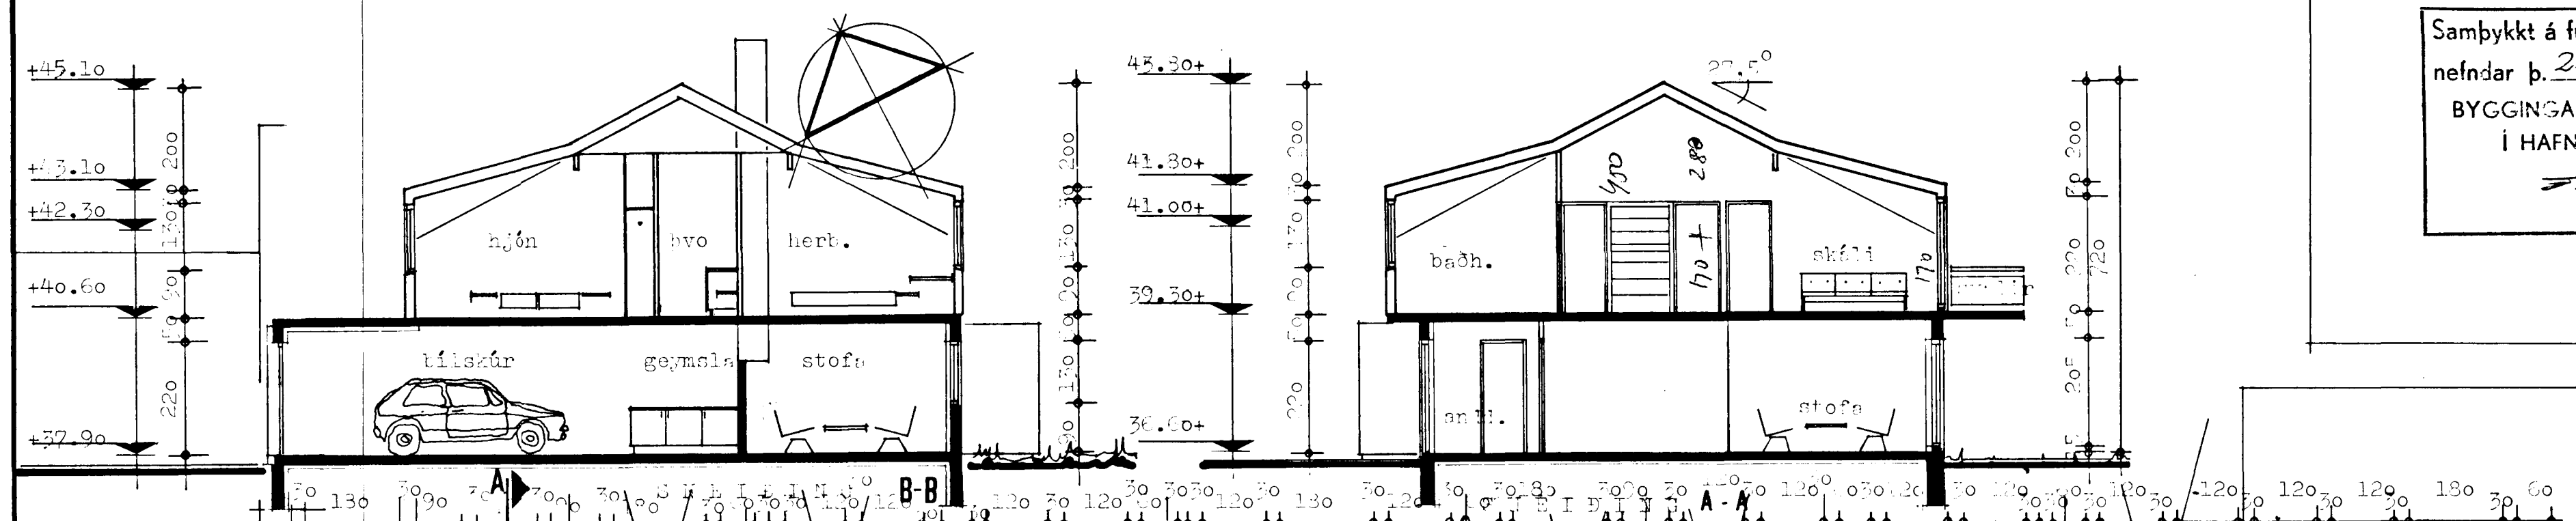

8290-0050 - 01

| | | | |
|---|---------|----------------------------------|---------|
| TEIKNISTOFA | | STÉZZJARIVAUÐUR 1-9, Hafnarfirði | |
| GYLFI GUDIÓNSSON | | HR S | |
| INGIMUNDUR SVEINSSON | | VERK | |
| ARKITEKTAR FAÍ DSA | | 81-102 | |
| SKÓL AVORDUSTÍG 3, 101 RVK SIMAR 28740 OG 14990 | | BLAÐ | |
| | | 102 | |
| HANNAÐ | TEIKNAD | REYKJAVÍK | 1991-10 |
| KVARÐI | 1:100 | BREYTT | 1982-01 |