


Samþykkt á fundi bygginga-
nefndar þ. 23.12.1982
BYGGINGAFULLTRÚINN
Í HAFNARFIRÐI

Ganga í hönd frá 0800
áskilnaði í samræmi við
reglugerðina

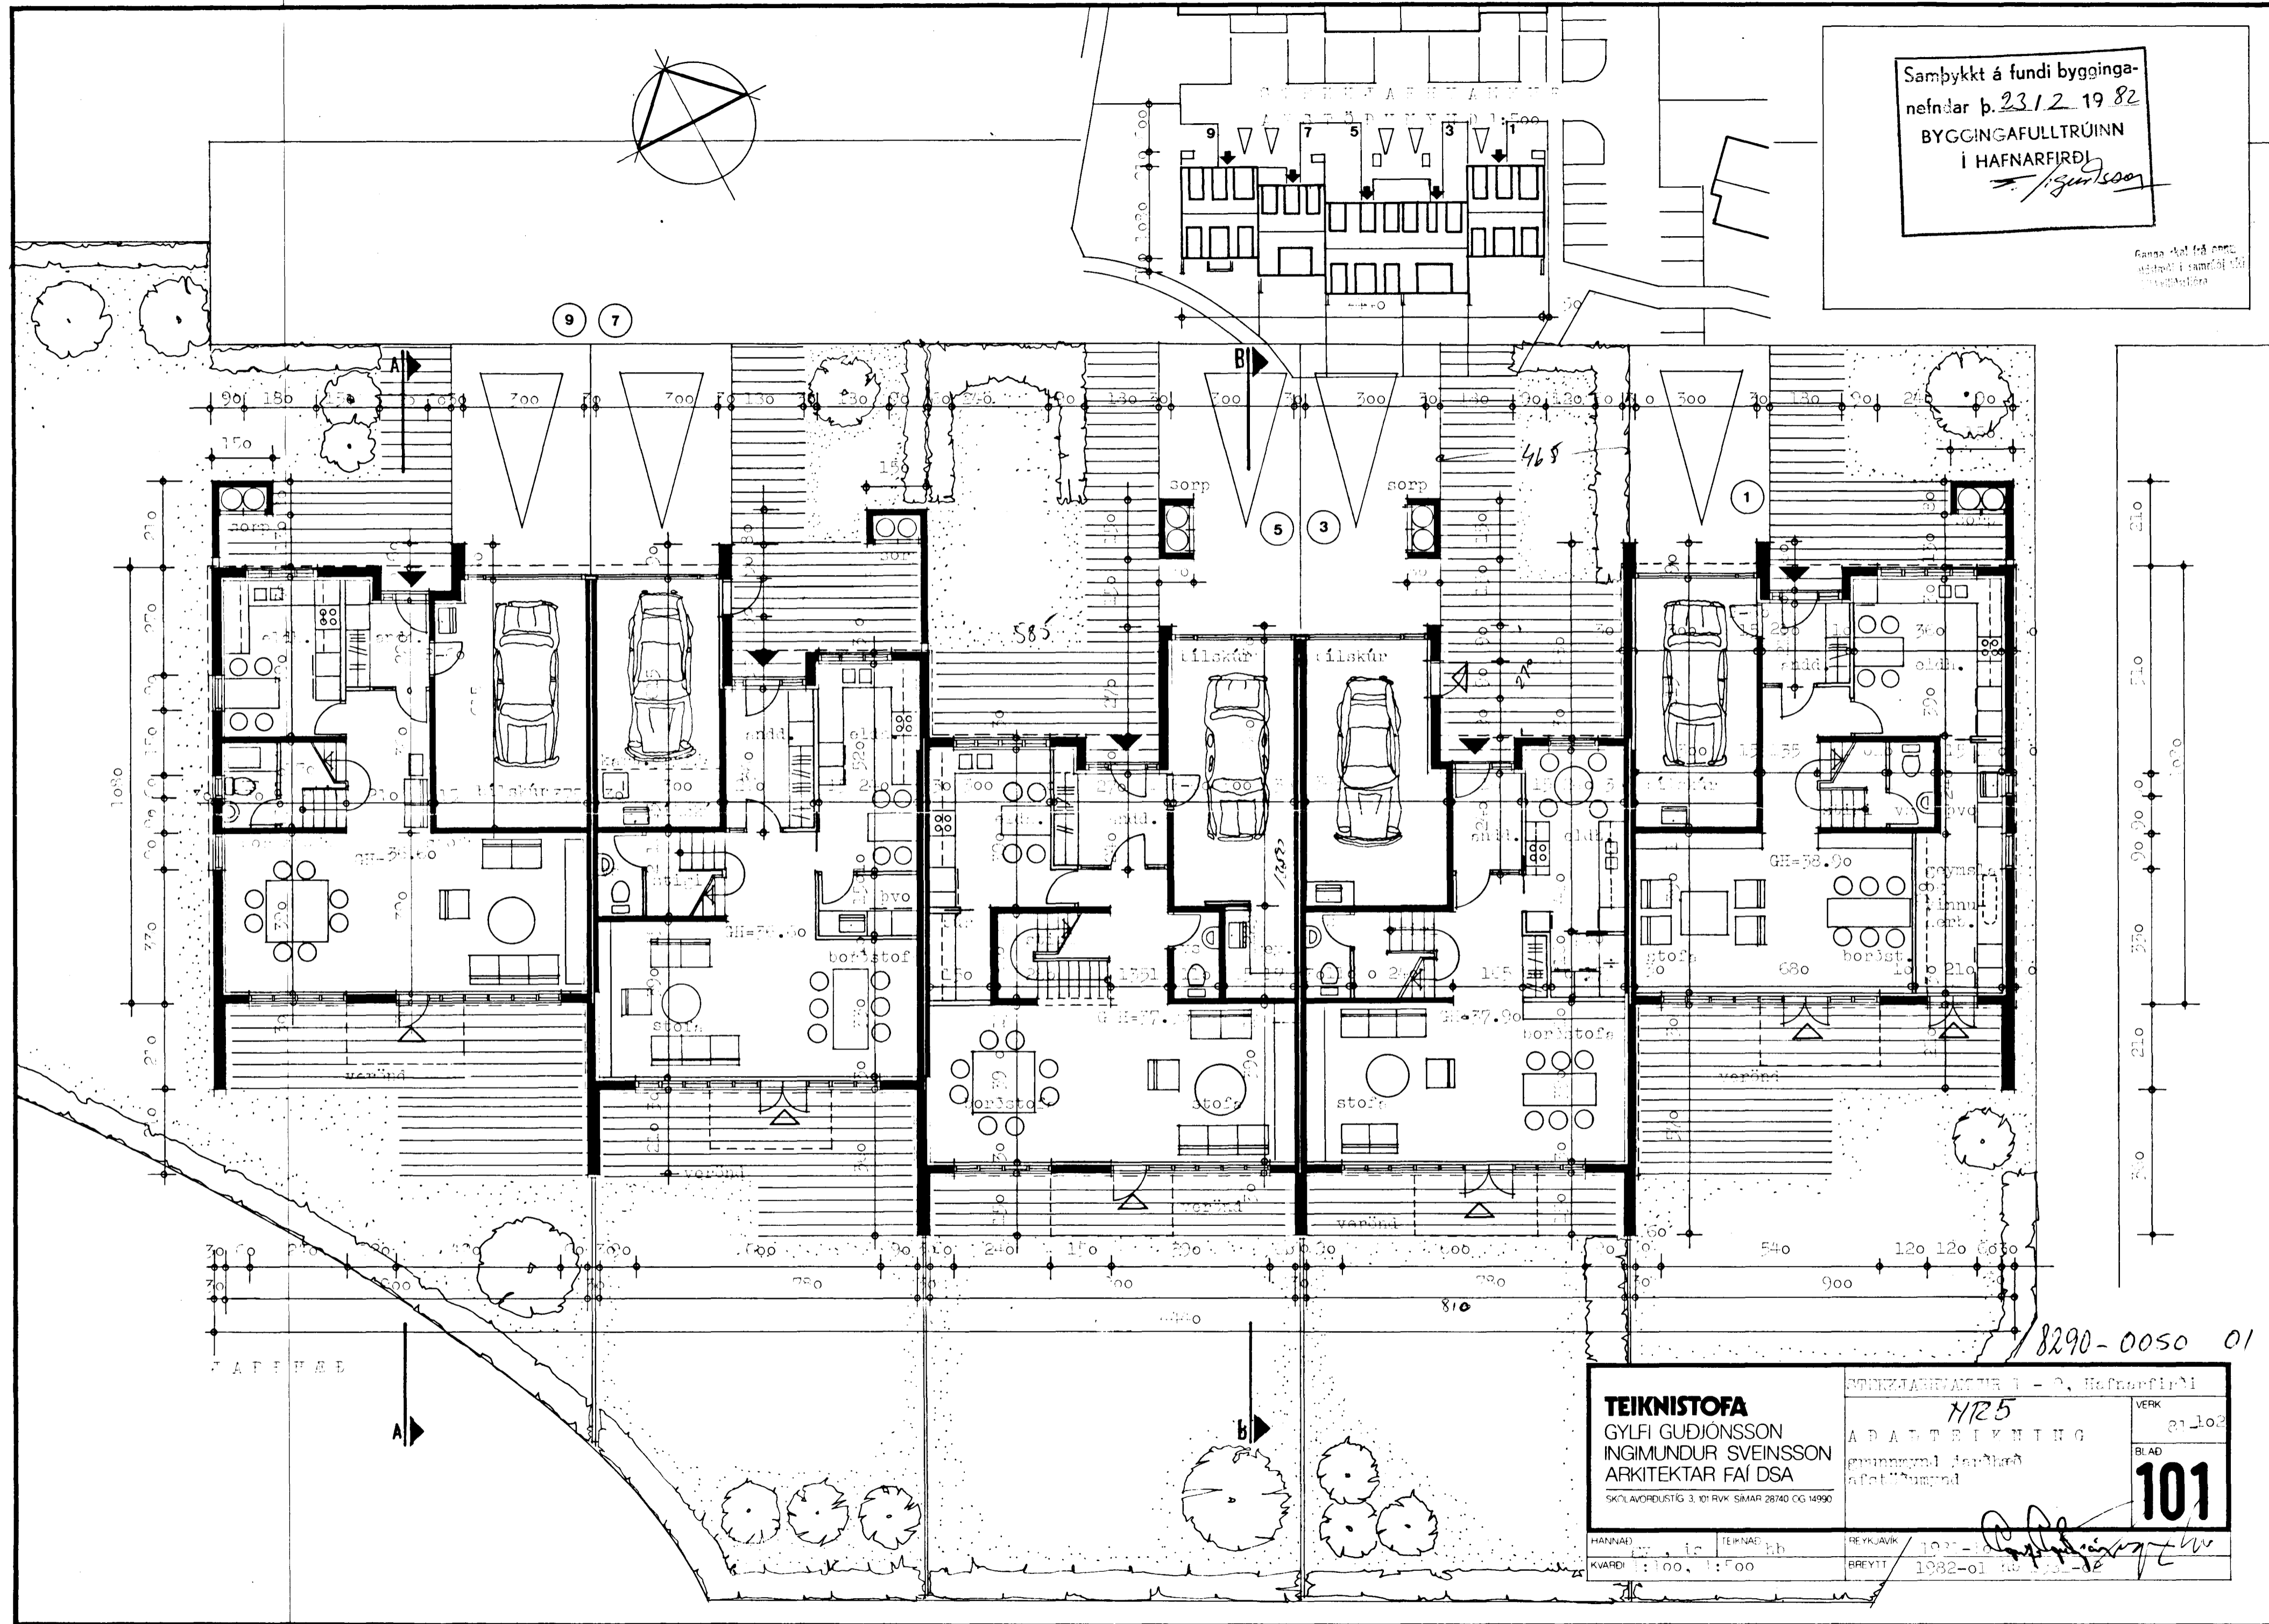

8290-0050 01

GYLFI GUÐJÓNSSON		VERK	
INGIMUNDUR SVEINSSON		21.10.82	
ARKITEKTAR FAI DSA		BLAD	
SKOGLAVORDUSTÍG 3, 101 RÚK SIMAR 28740 OG 14990		101	
HANNAÐ	TEIKNAD	REYKJAVIK	1982-01
KVARDI 1:100, 1:500	REYKJAVIK	BREYTT	1982-01