



GRUNNMYND 1. HÆÐAR, 1:50

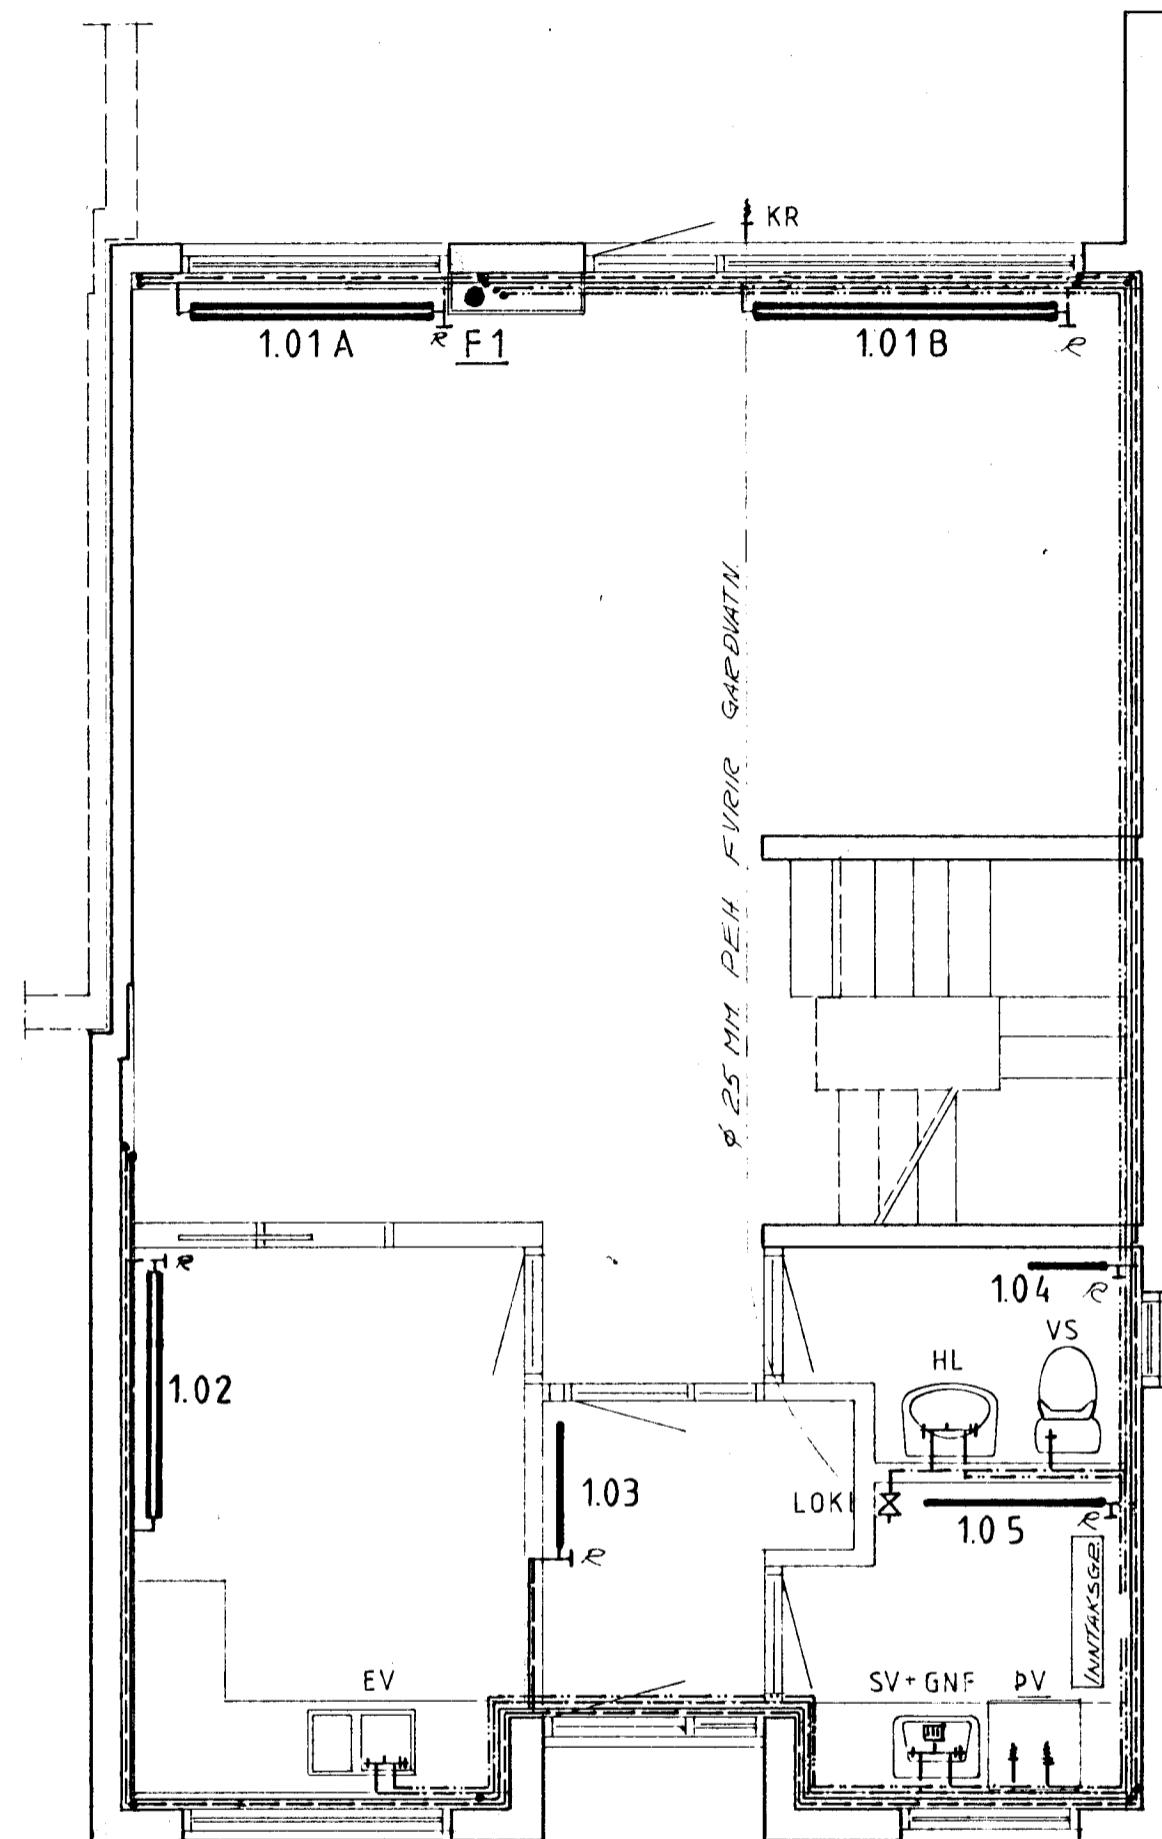

GRUNNMYND 2. HÆÐAR, 1:50

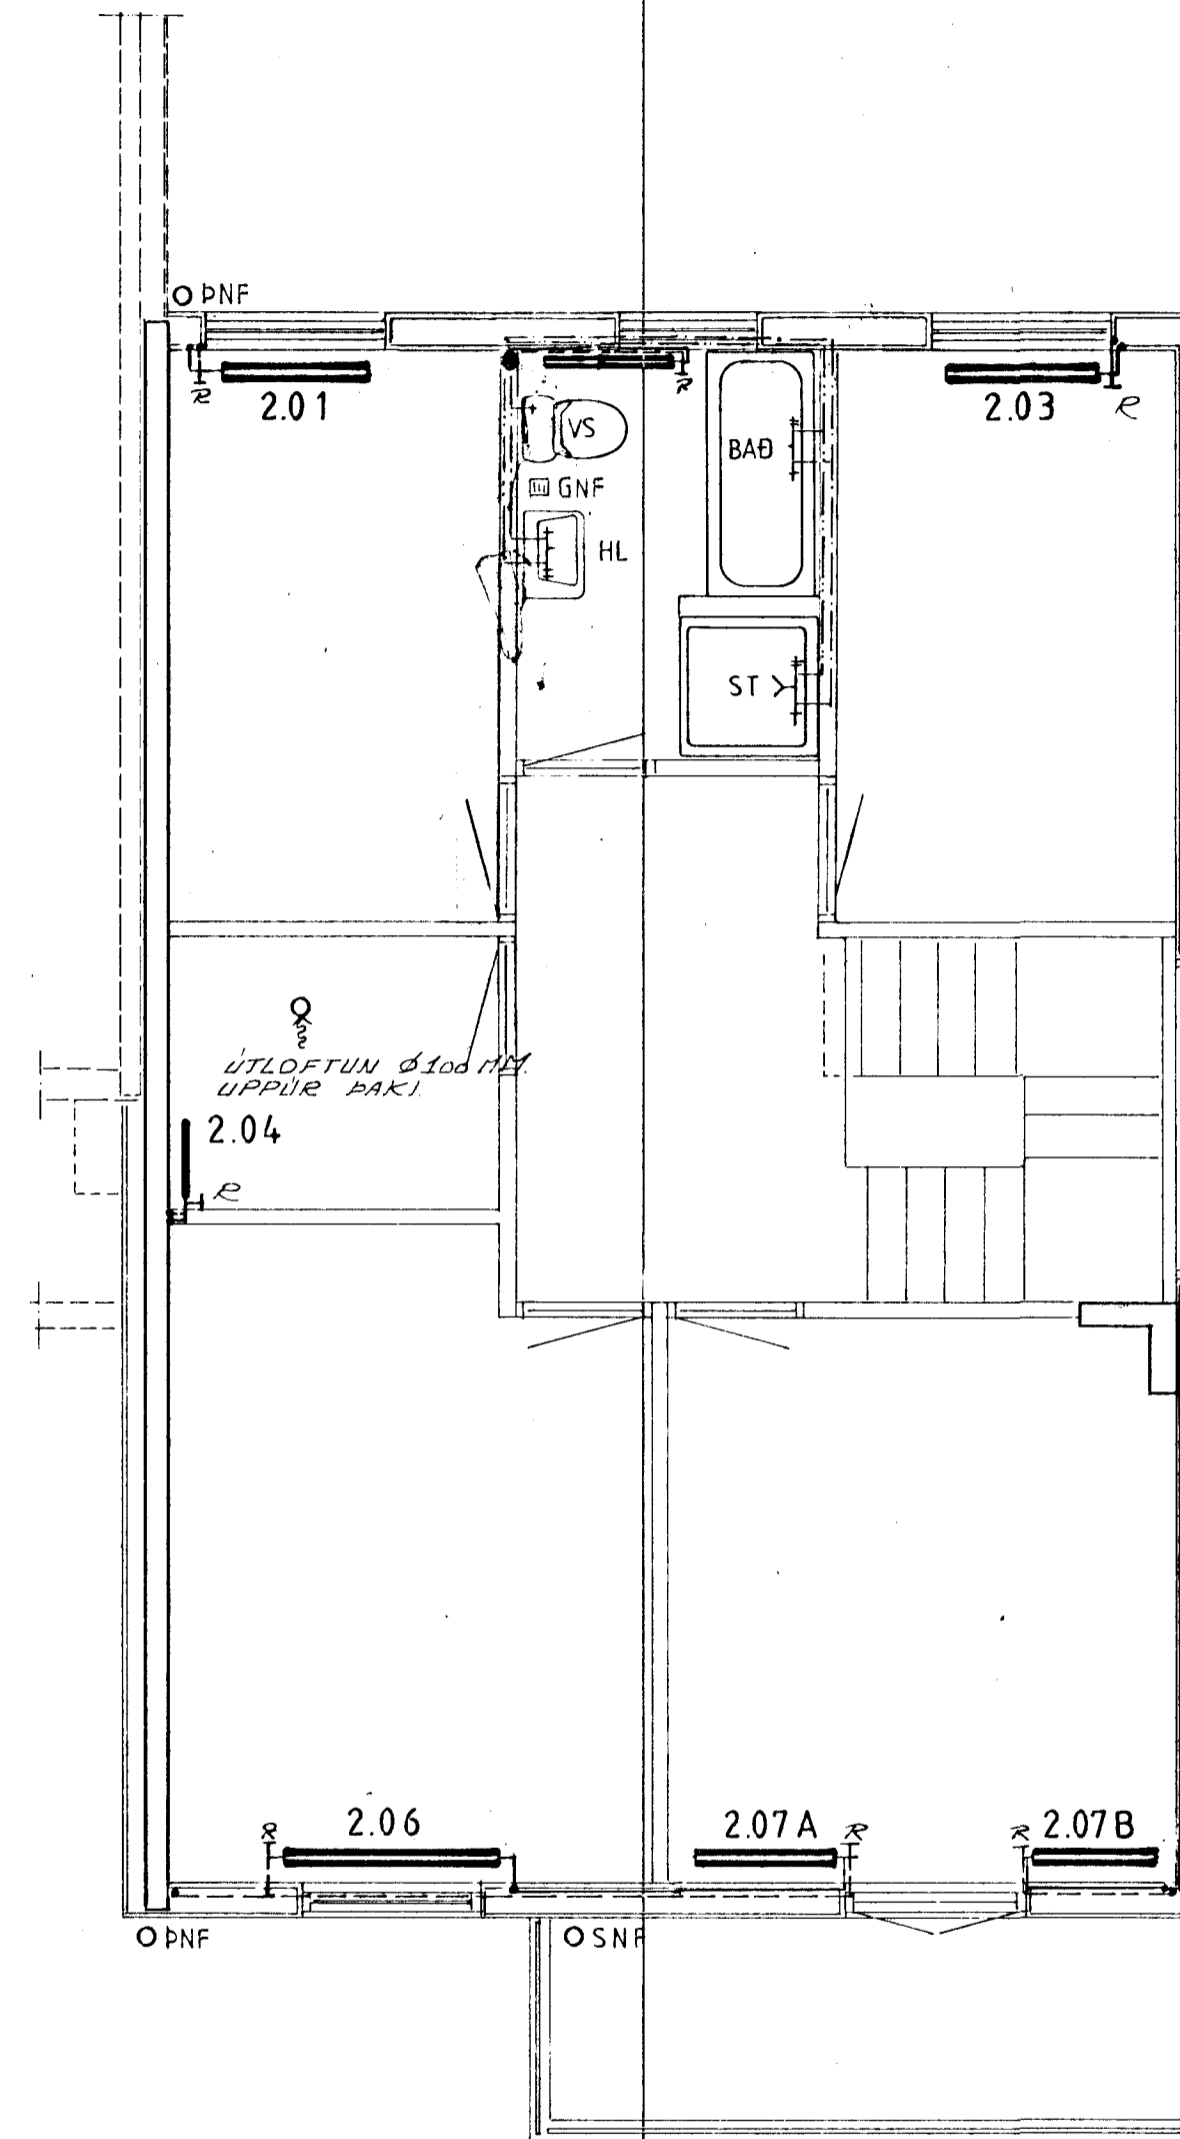

<b>FORSJÁ</b> Verkfæðistofa Skólavörðustíg 3 Reykjavík S: 24090 N.nr: 2367-6374	STEKKJARHVAMMUR 66, H.	
	OFNA - OG NEYSLUVATNS - LAGNIR	2.03
GRUNNMYNDIR		

H. JLS	T. JLS	D. JAN. 1983
K. 1:50		

ÞEYTT 29.12.83 JLS.