
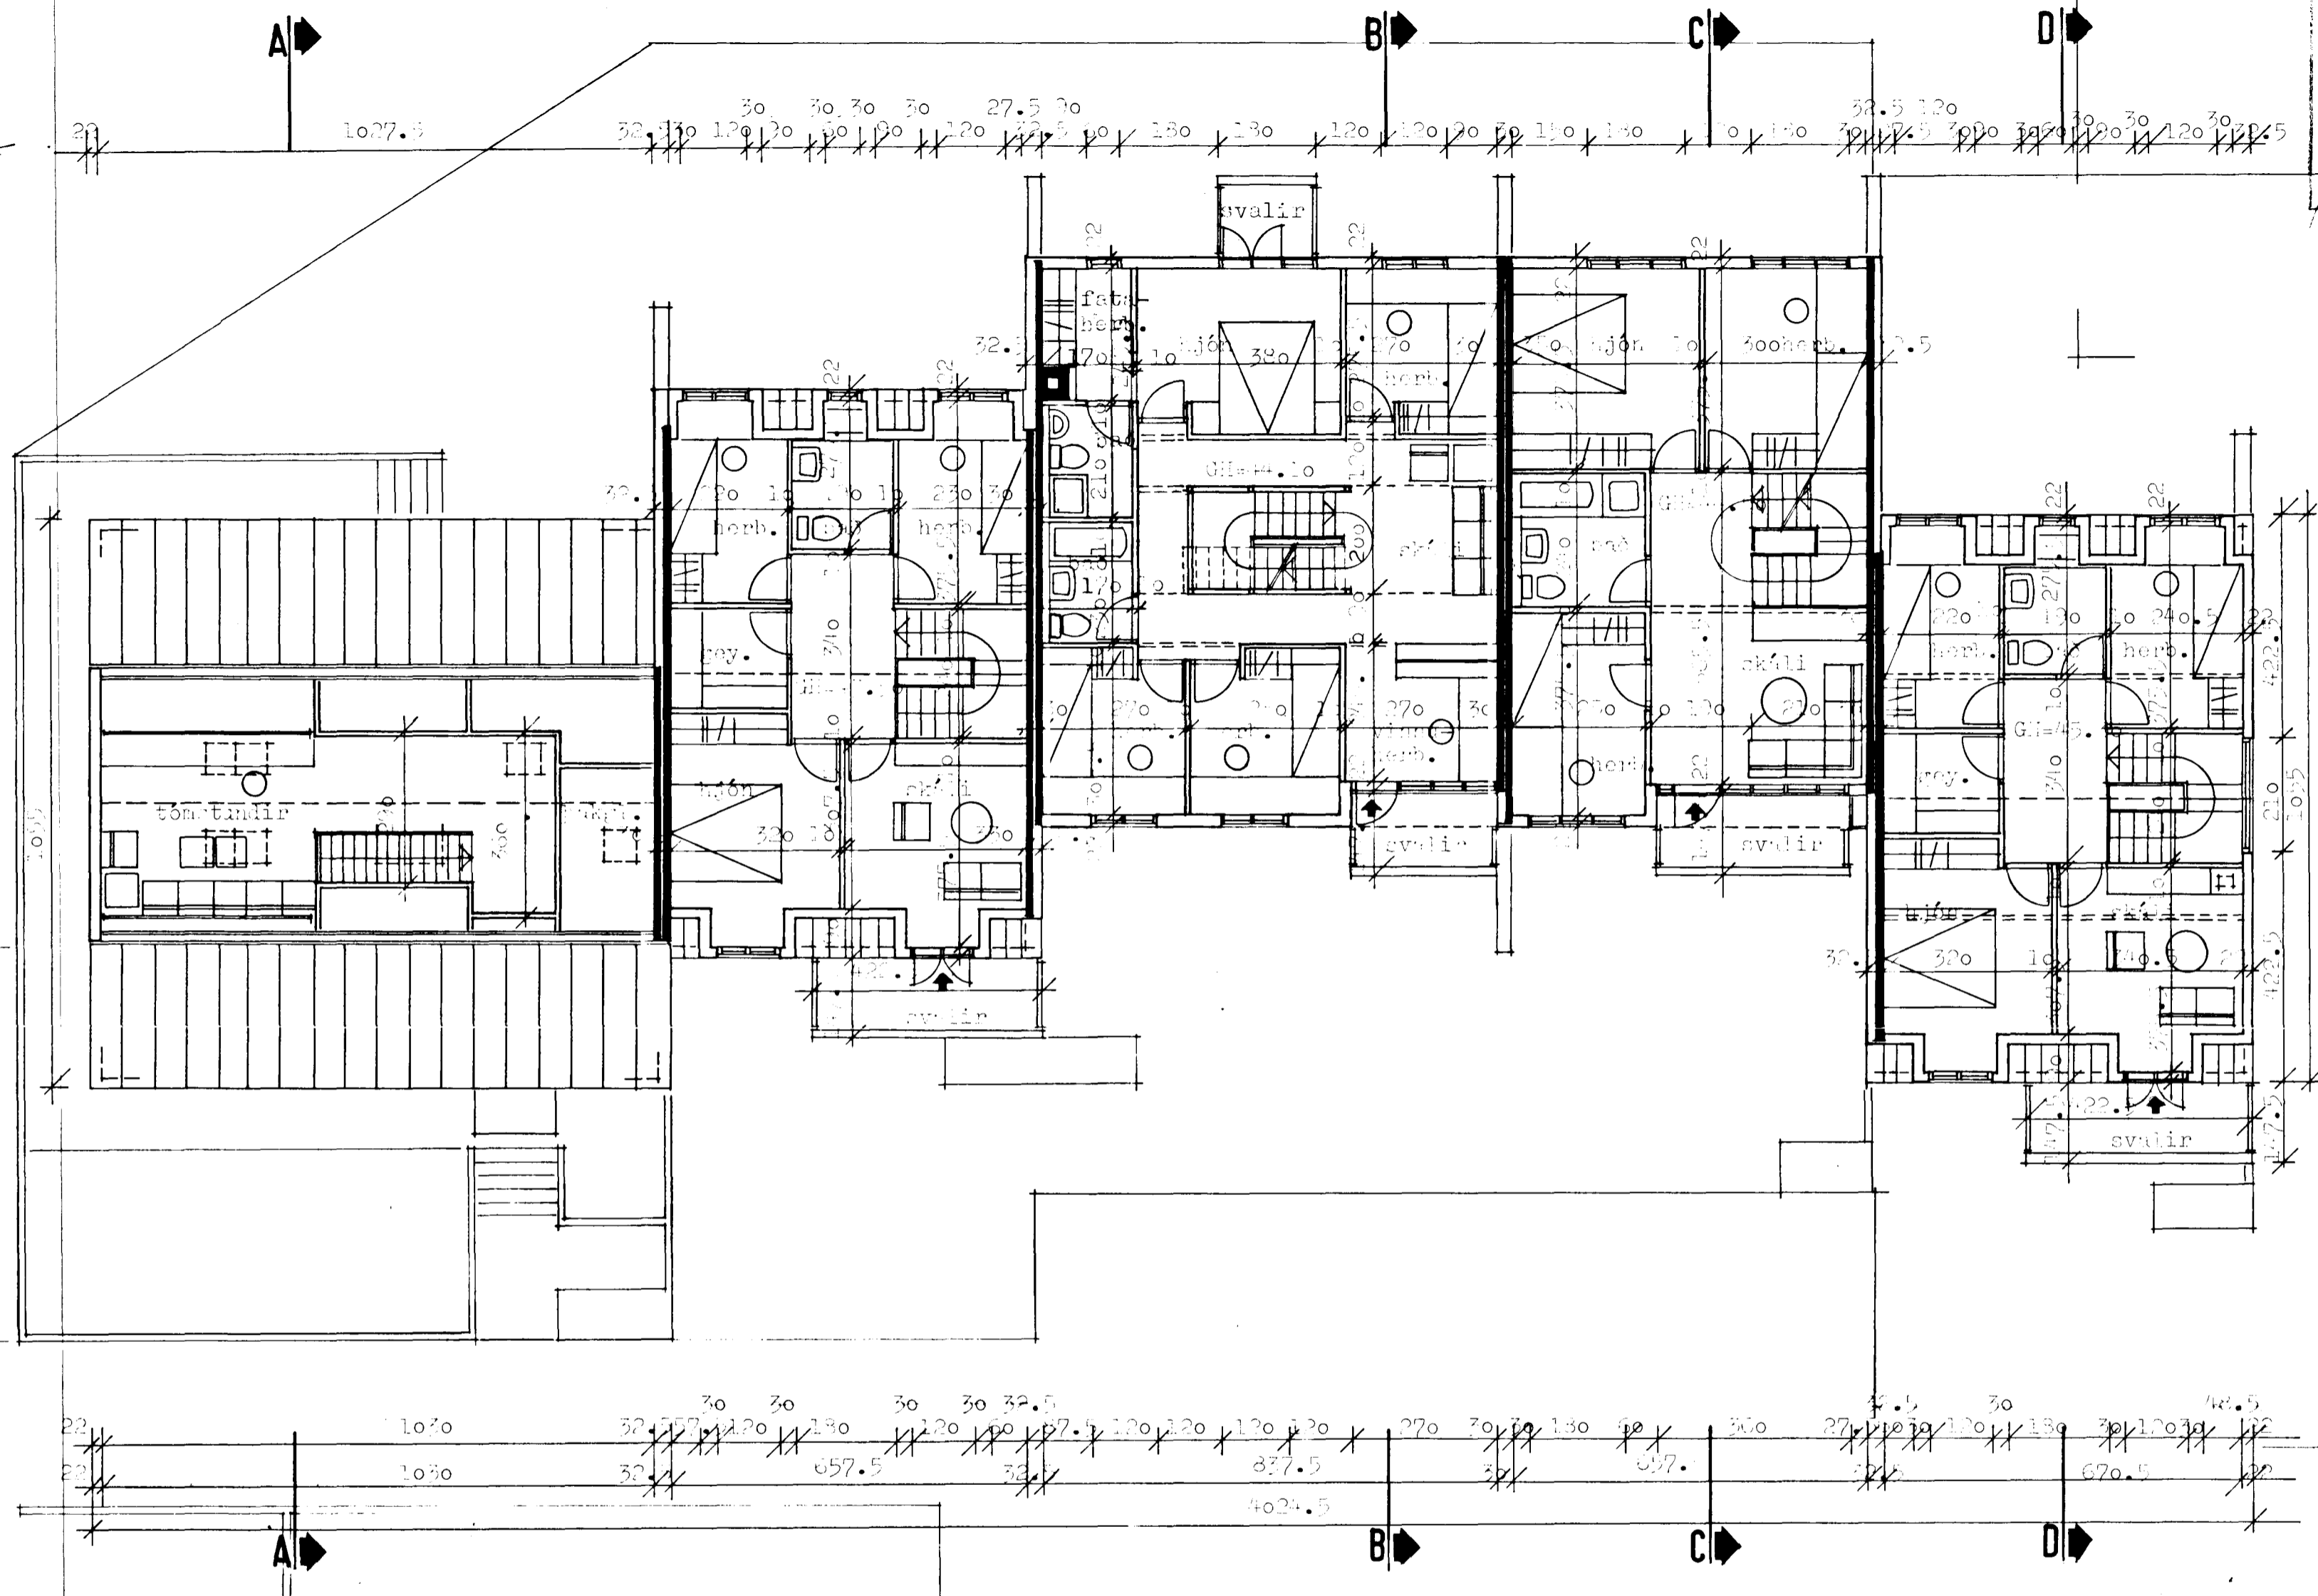


14/7 82 of

Skjal 102 A fundi til byggingar
25.8.82
BYGGINGARFRUMI
HAFNARFIRÐI
Ingimundur Sveinsson

Gæna skal frá önnu
skilríki í samráði við
Sveininn

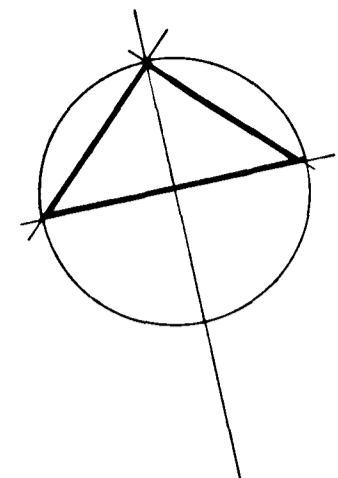

- 8290-0580-06 66
- 07 68
- 08 70
- 09 72
- 10 74
- 11 blz.

TEIKNISTOFA		STEKJARVILLUR 66-74, Hafnarfirði	
GYLFI GUDJÓNSSON		VERK 82-108	
INGIMUNDUR SVEINSSON		BLAD 102	
ARKITEKTAR FAI DSA		AÐALTEIKNING	
SKÓLAVORDUSTÍG 3, 101 RVK, SIMAR 28740 OG 14990		grunnarynd 2. hæð	
HANNAÐ	TEIKNAD	REYKJAVK	BYGGINGARFRUMI
17.11.82	82	1352-07	82-08-18-hl, 82-08-28-hl, 82-07-10
KVARDI	1:100	BREYTT	82-08-24 hk.