




GRUNNMYND 1. HÆÐAR, 1:50

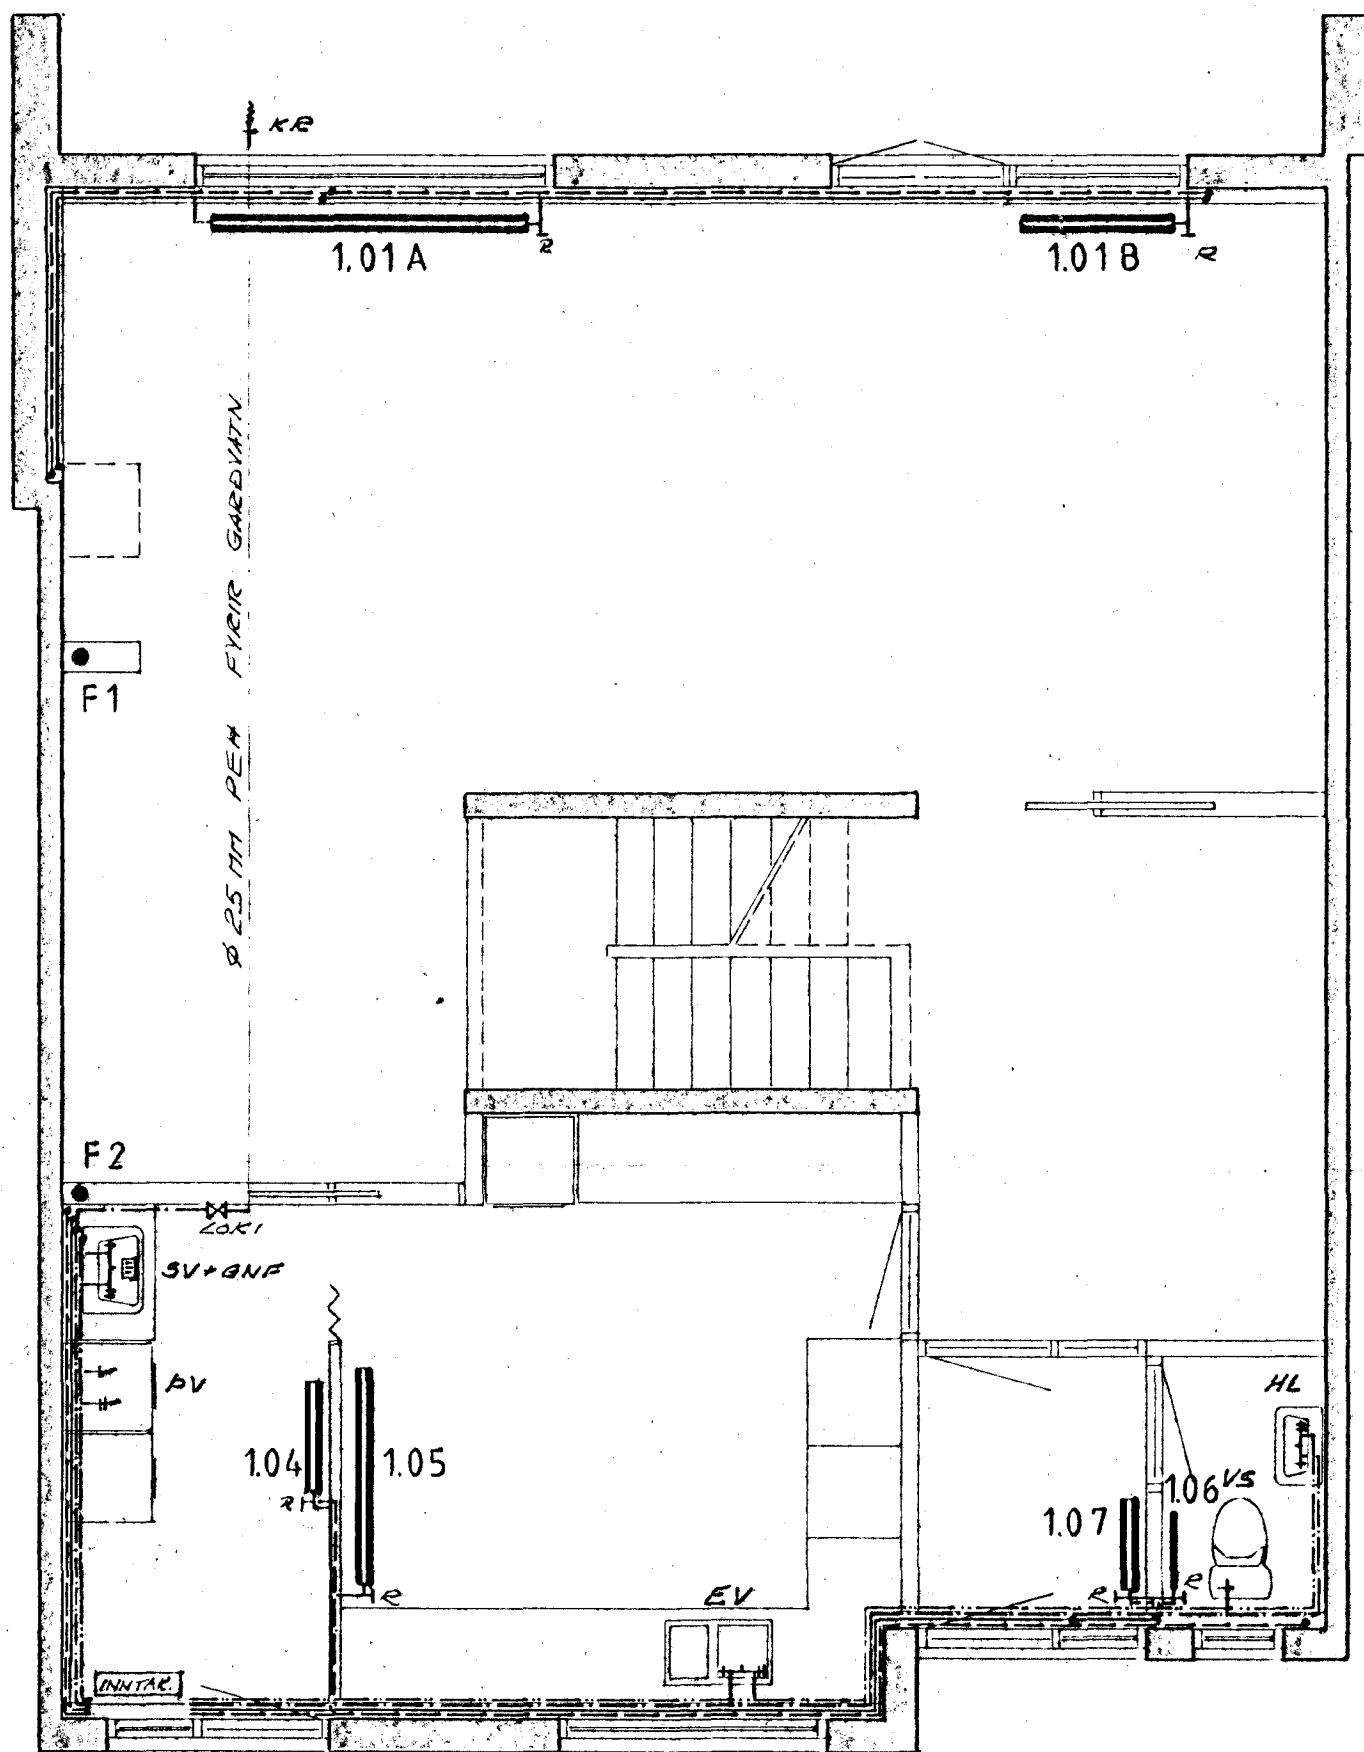

GRUNNMYND 2. HÆÐAR, 1:50

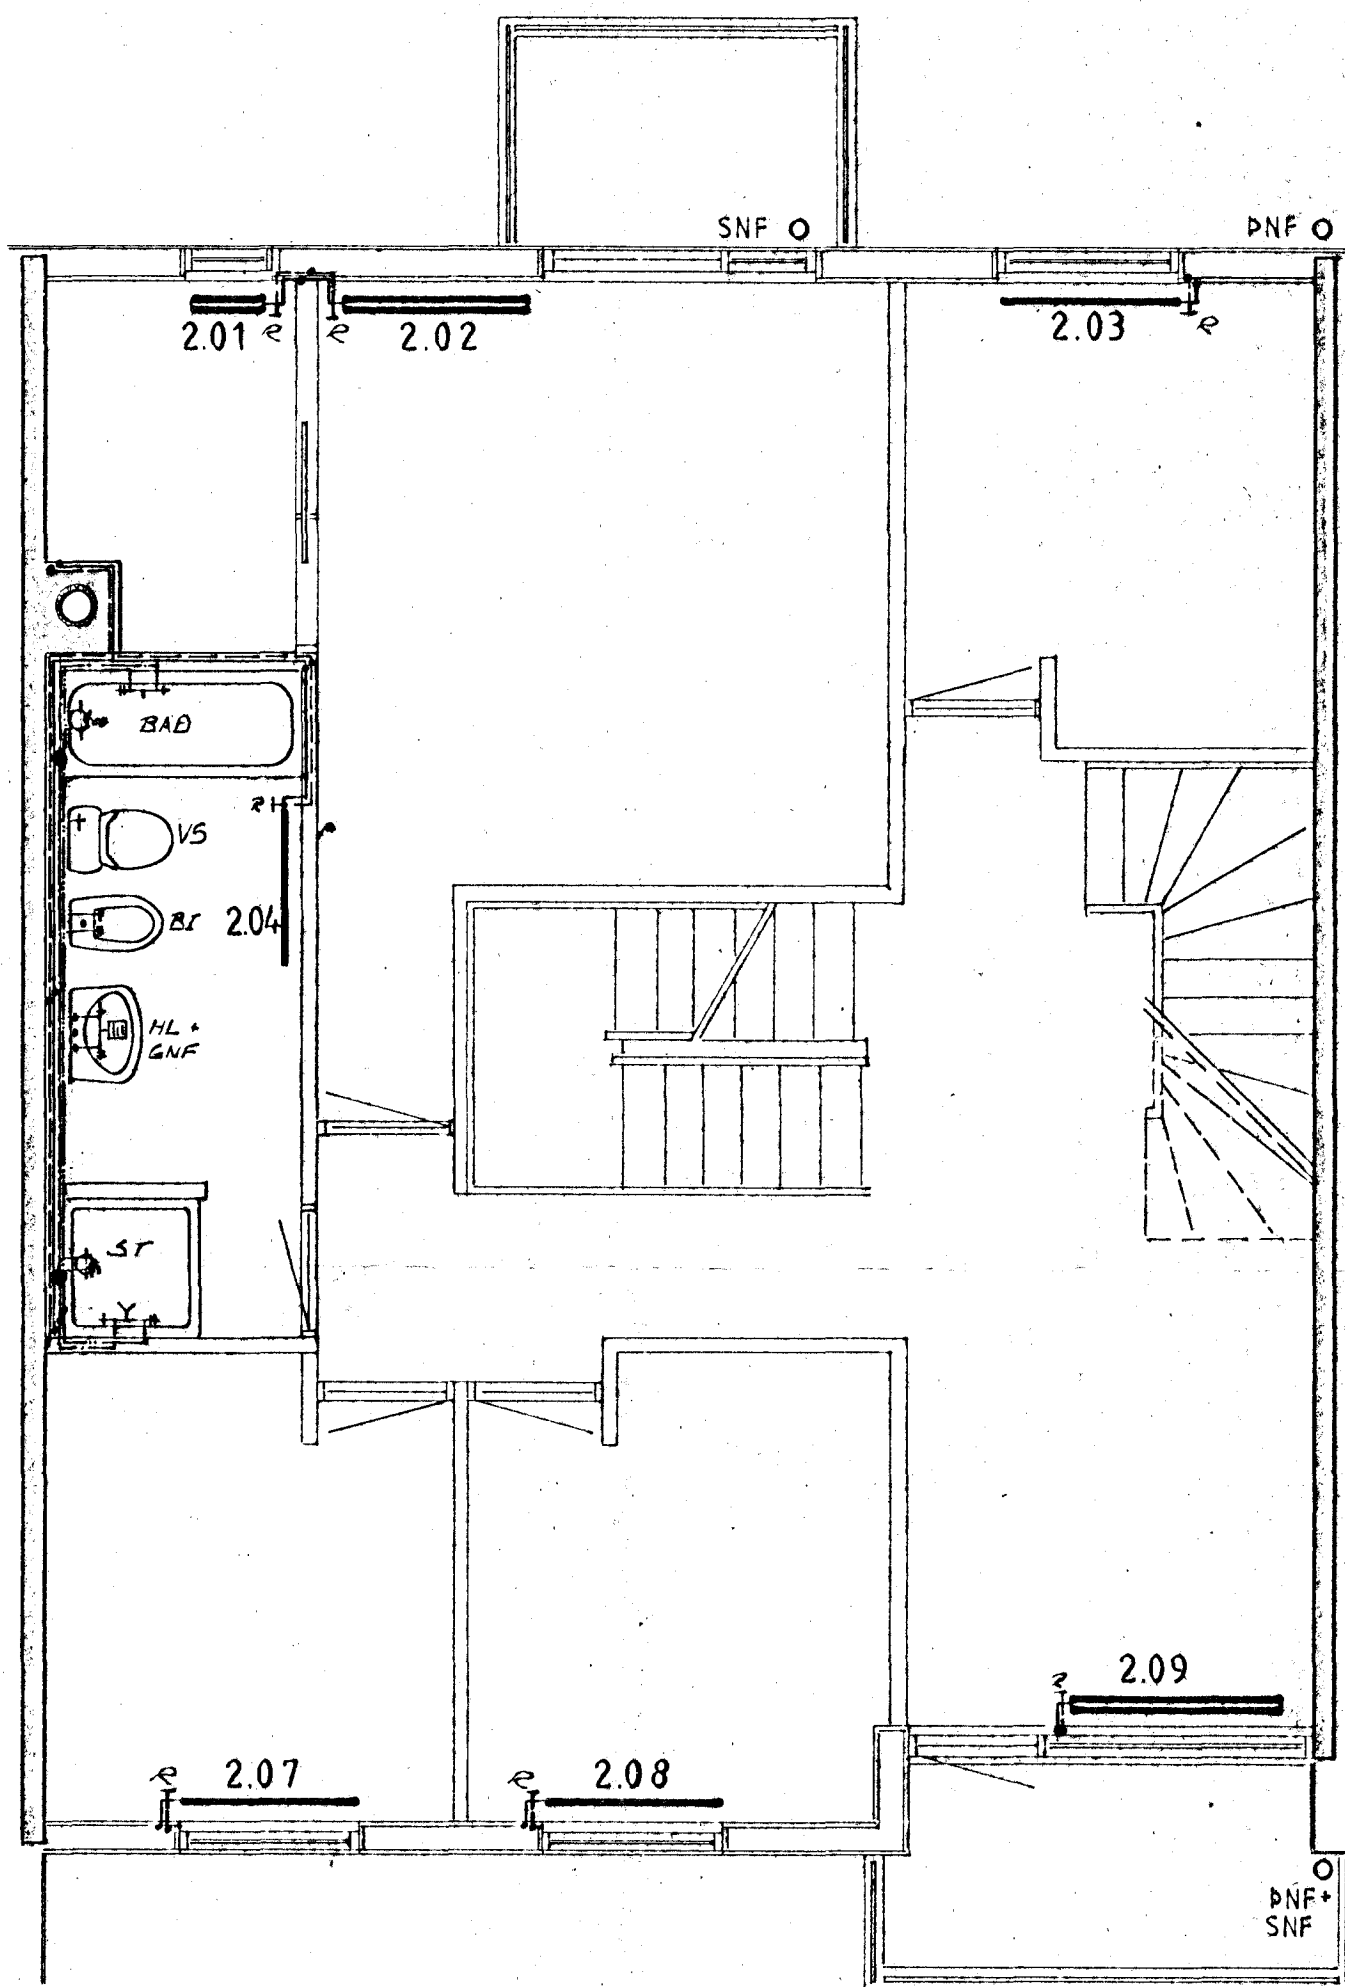

GRUNNMYND RISHÆÐAR, 1:50

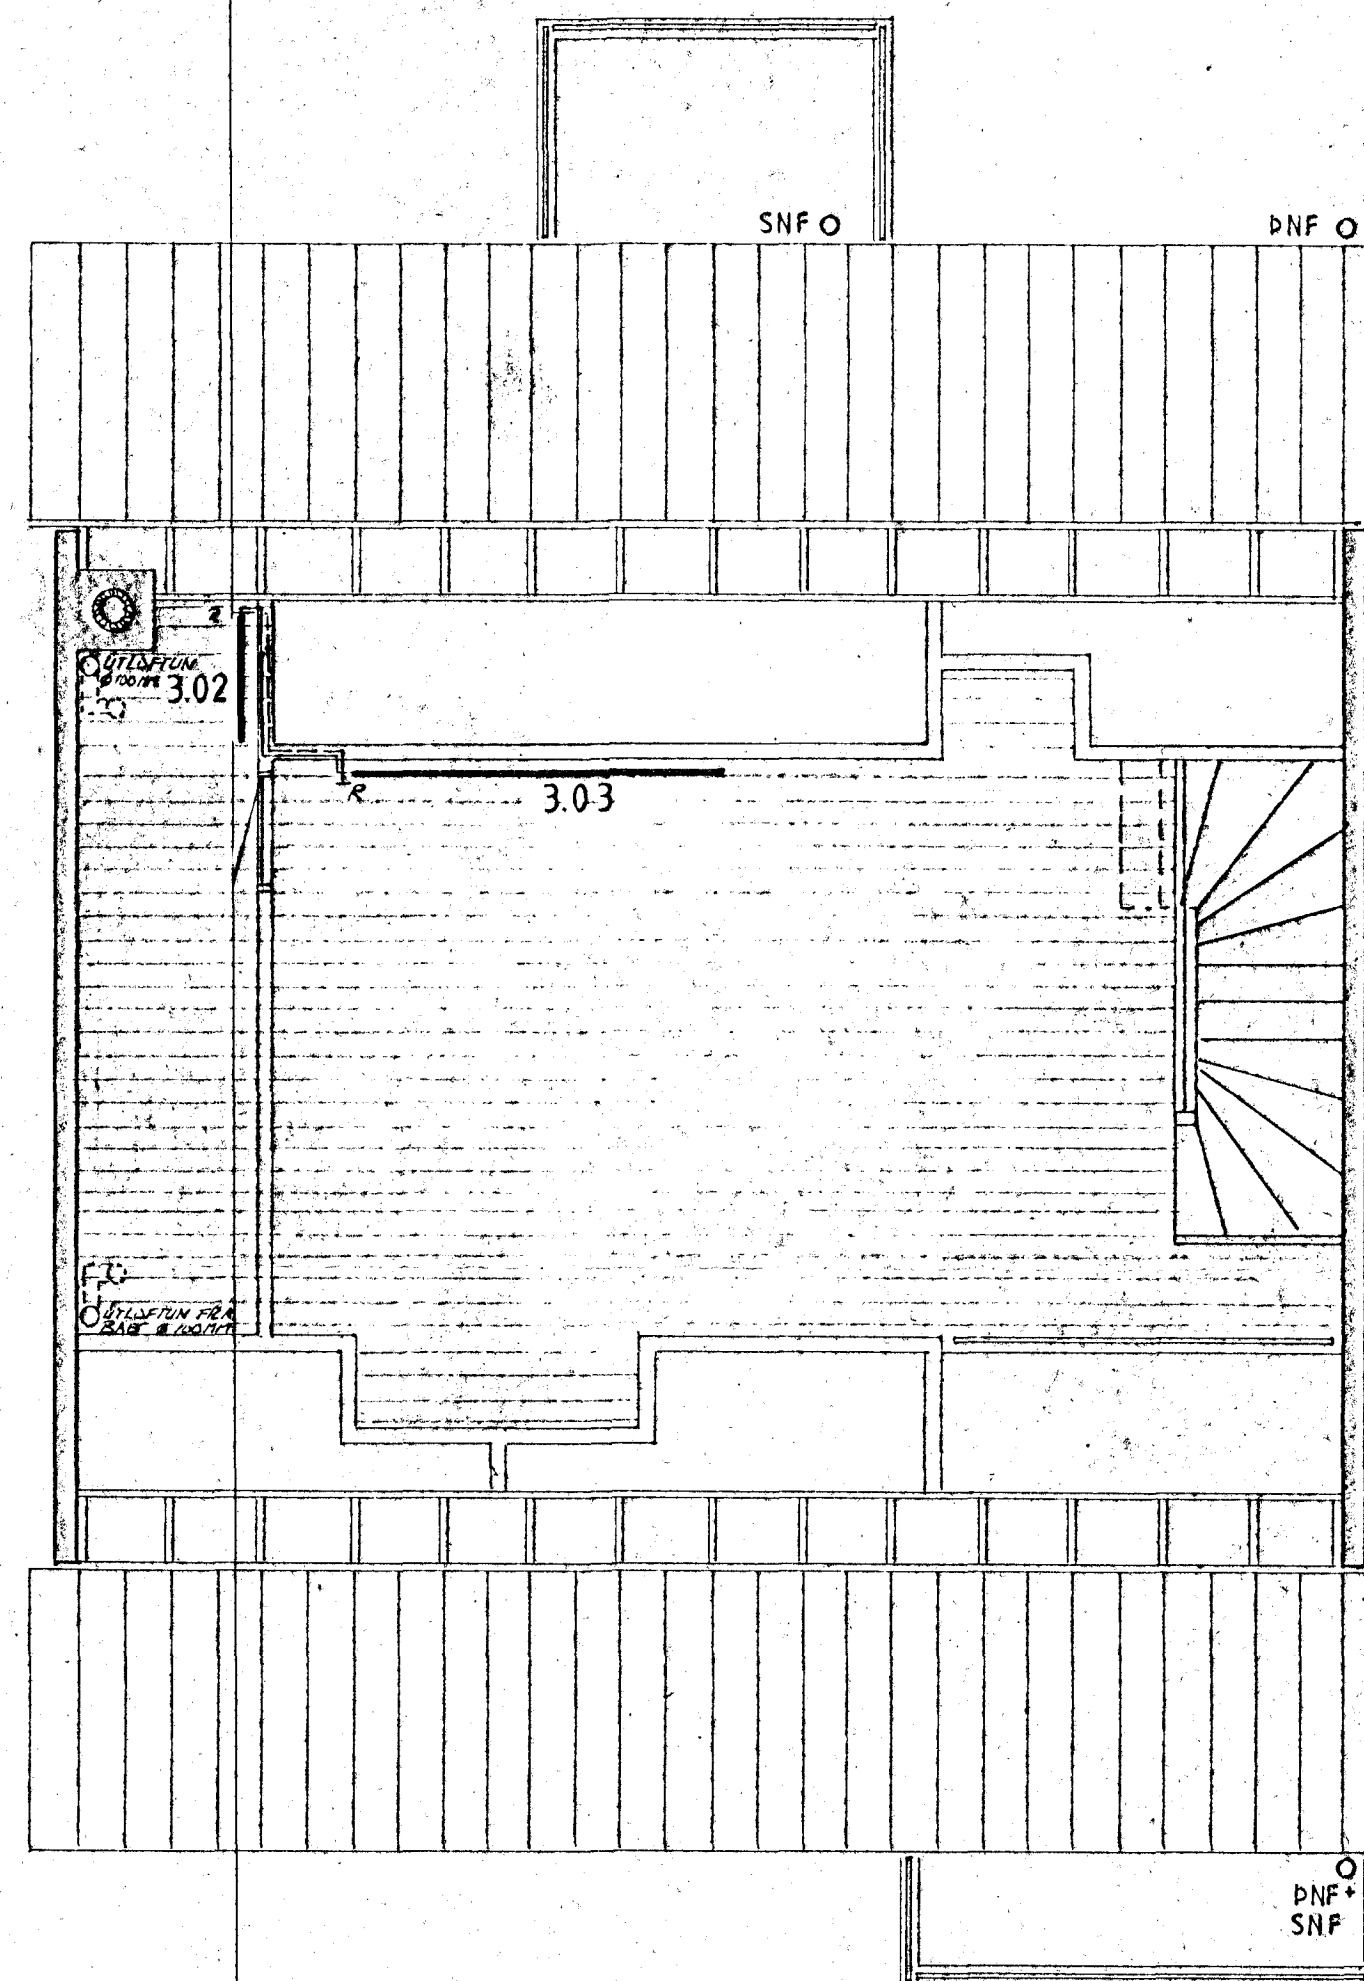

BRÉYTT Í OKT. 1984.

JLS.

FORSJÁ Verkfræðistofa Skólavörðustíg 3 Reykjavík S: 24090 Nnr: 2367-6374	STEKKJARHVAMMUR 70, H.
	OFNA - OG NEYSLUVATNS - 2.03 B LAGNIR GRUNNMYNDIR

H. JLS T. JLS D. JAN 1989
 K. 1:50 *[Signature]*