

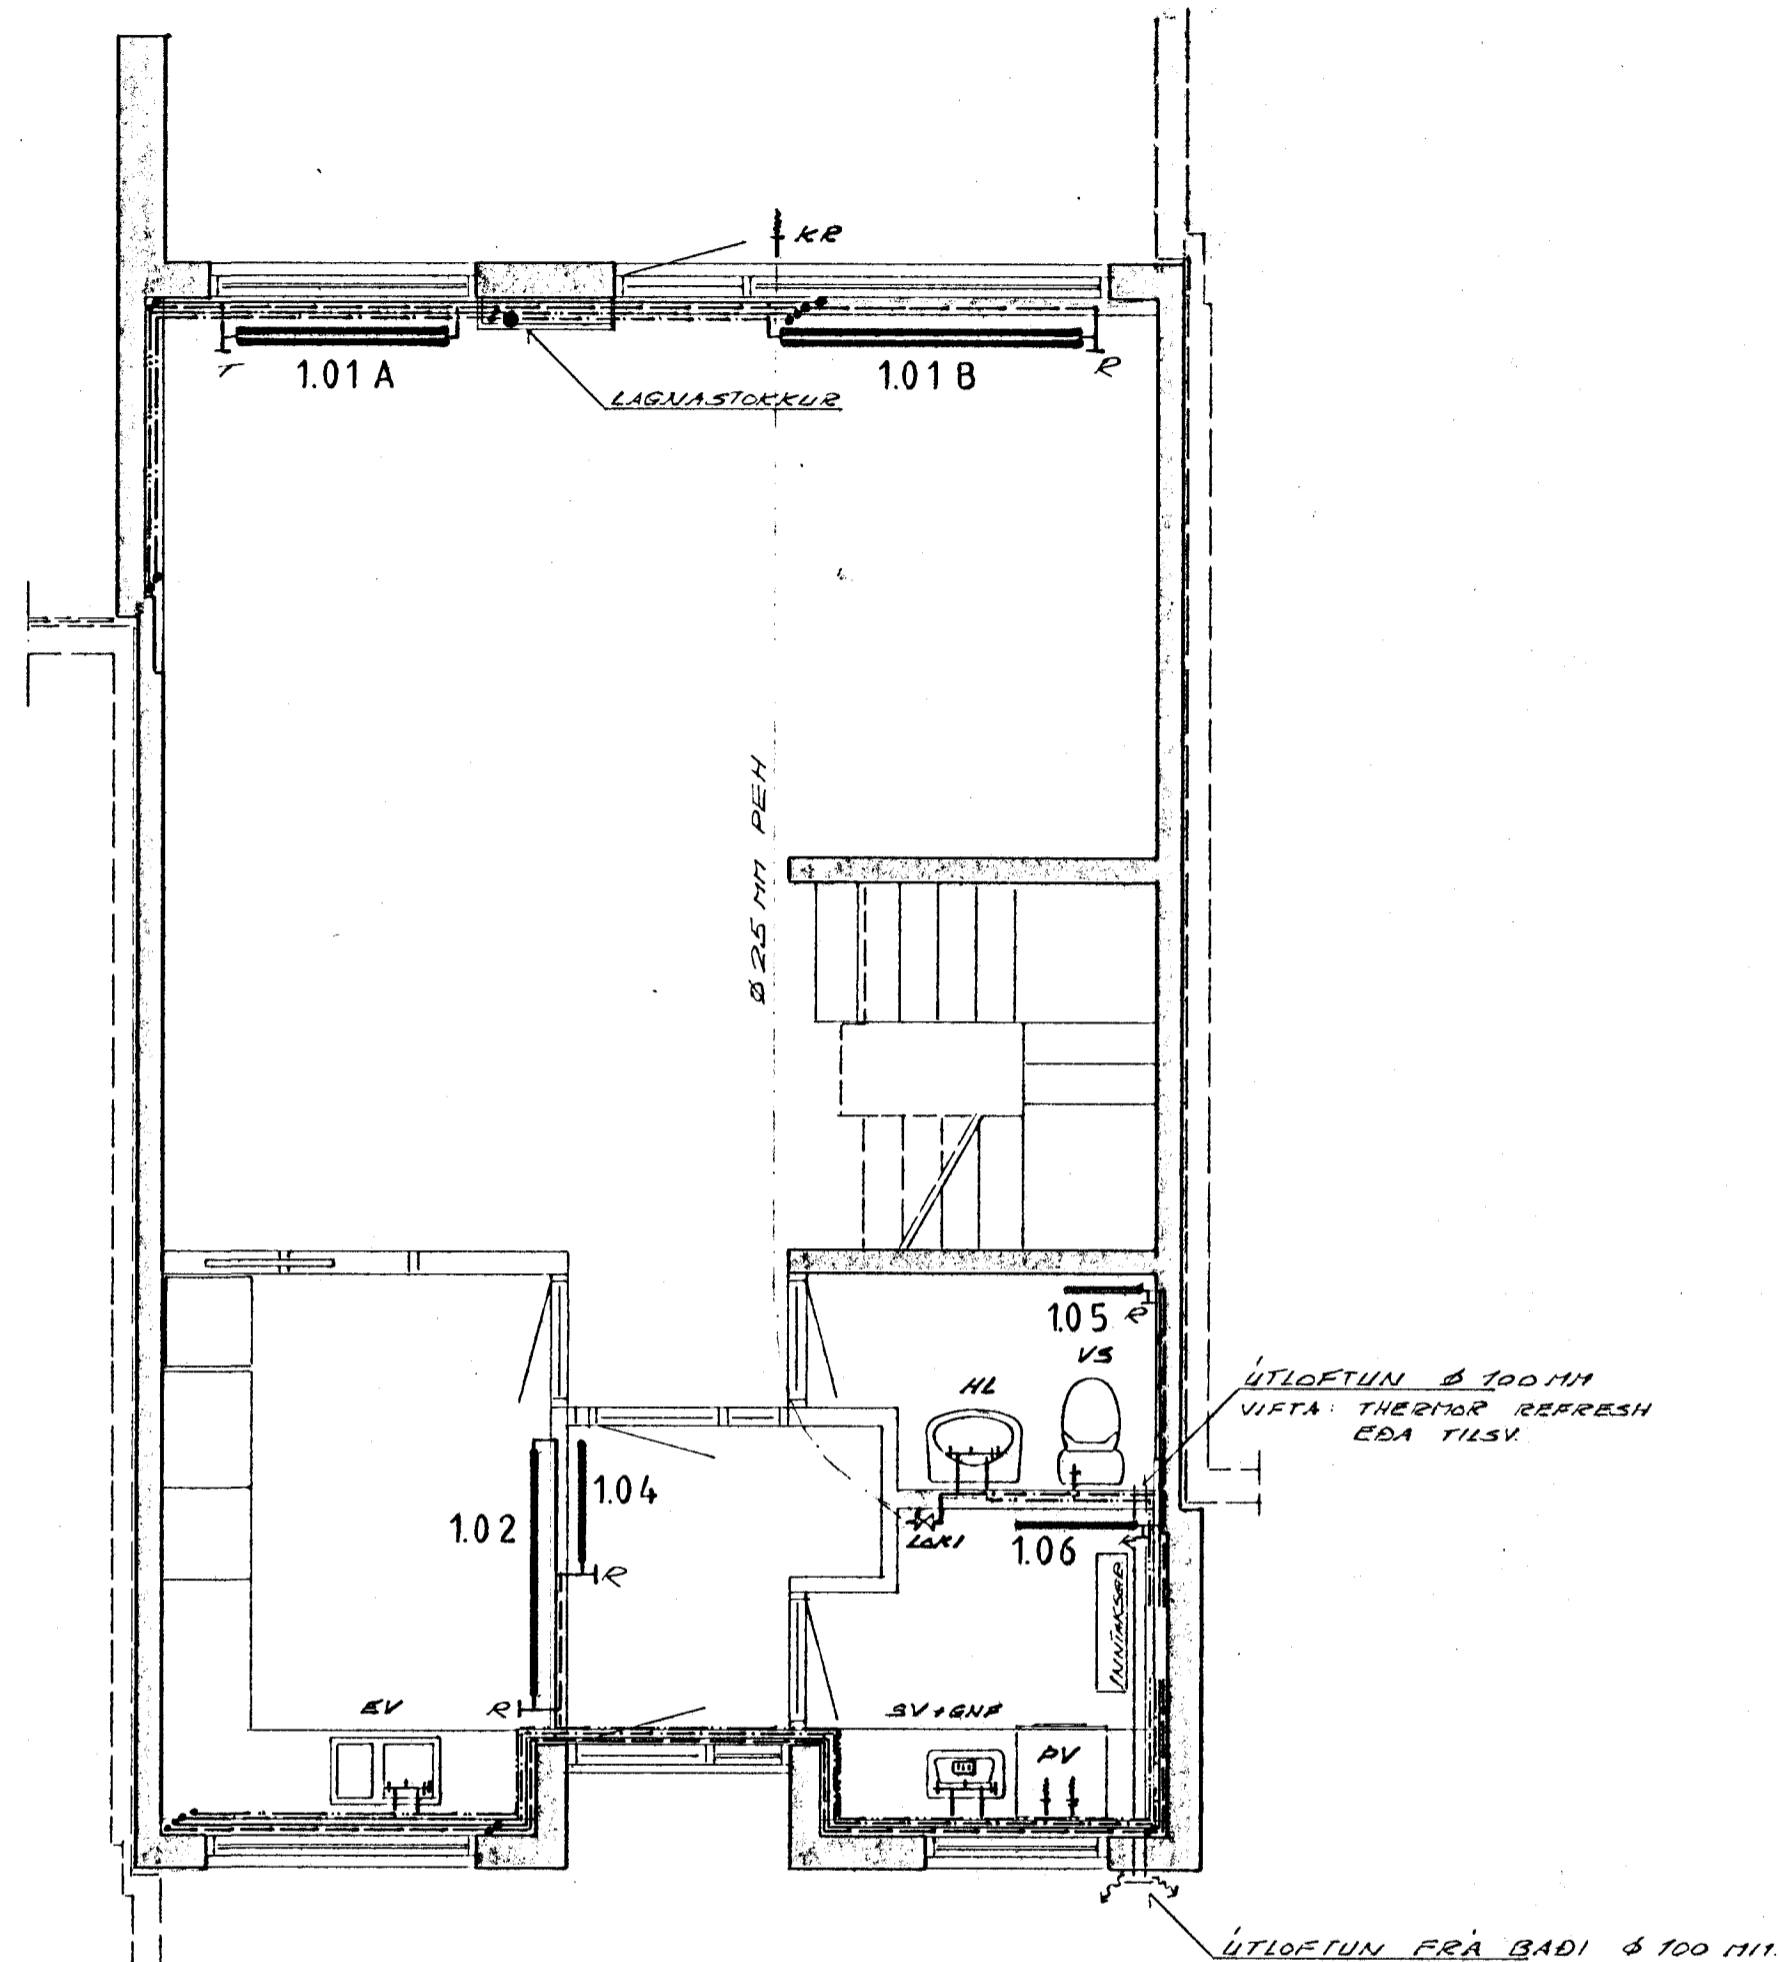


GRUNNMYND 1. HÆÐAR, 1:50

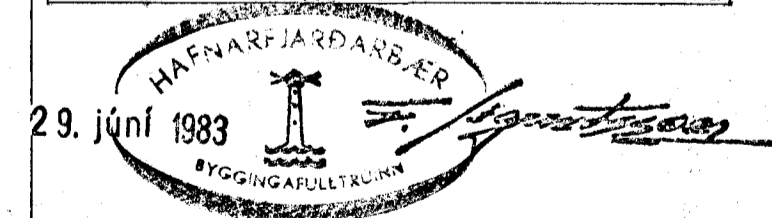

GRUNNMYND 2. HÆÐAR, 1:50

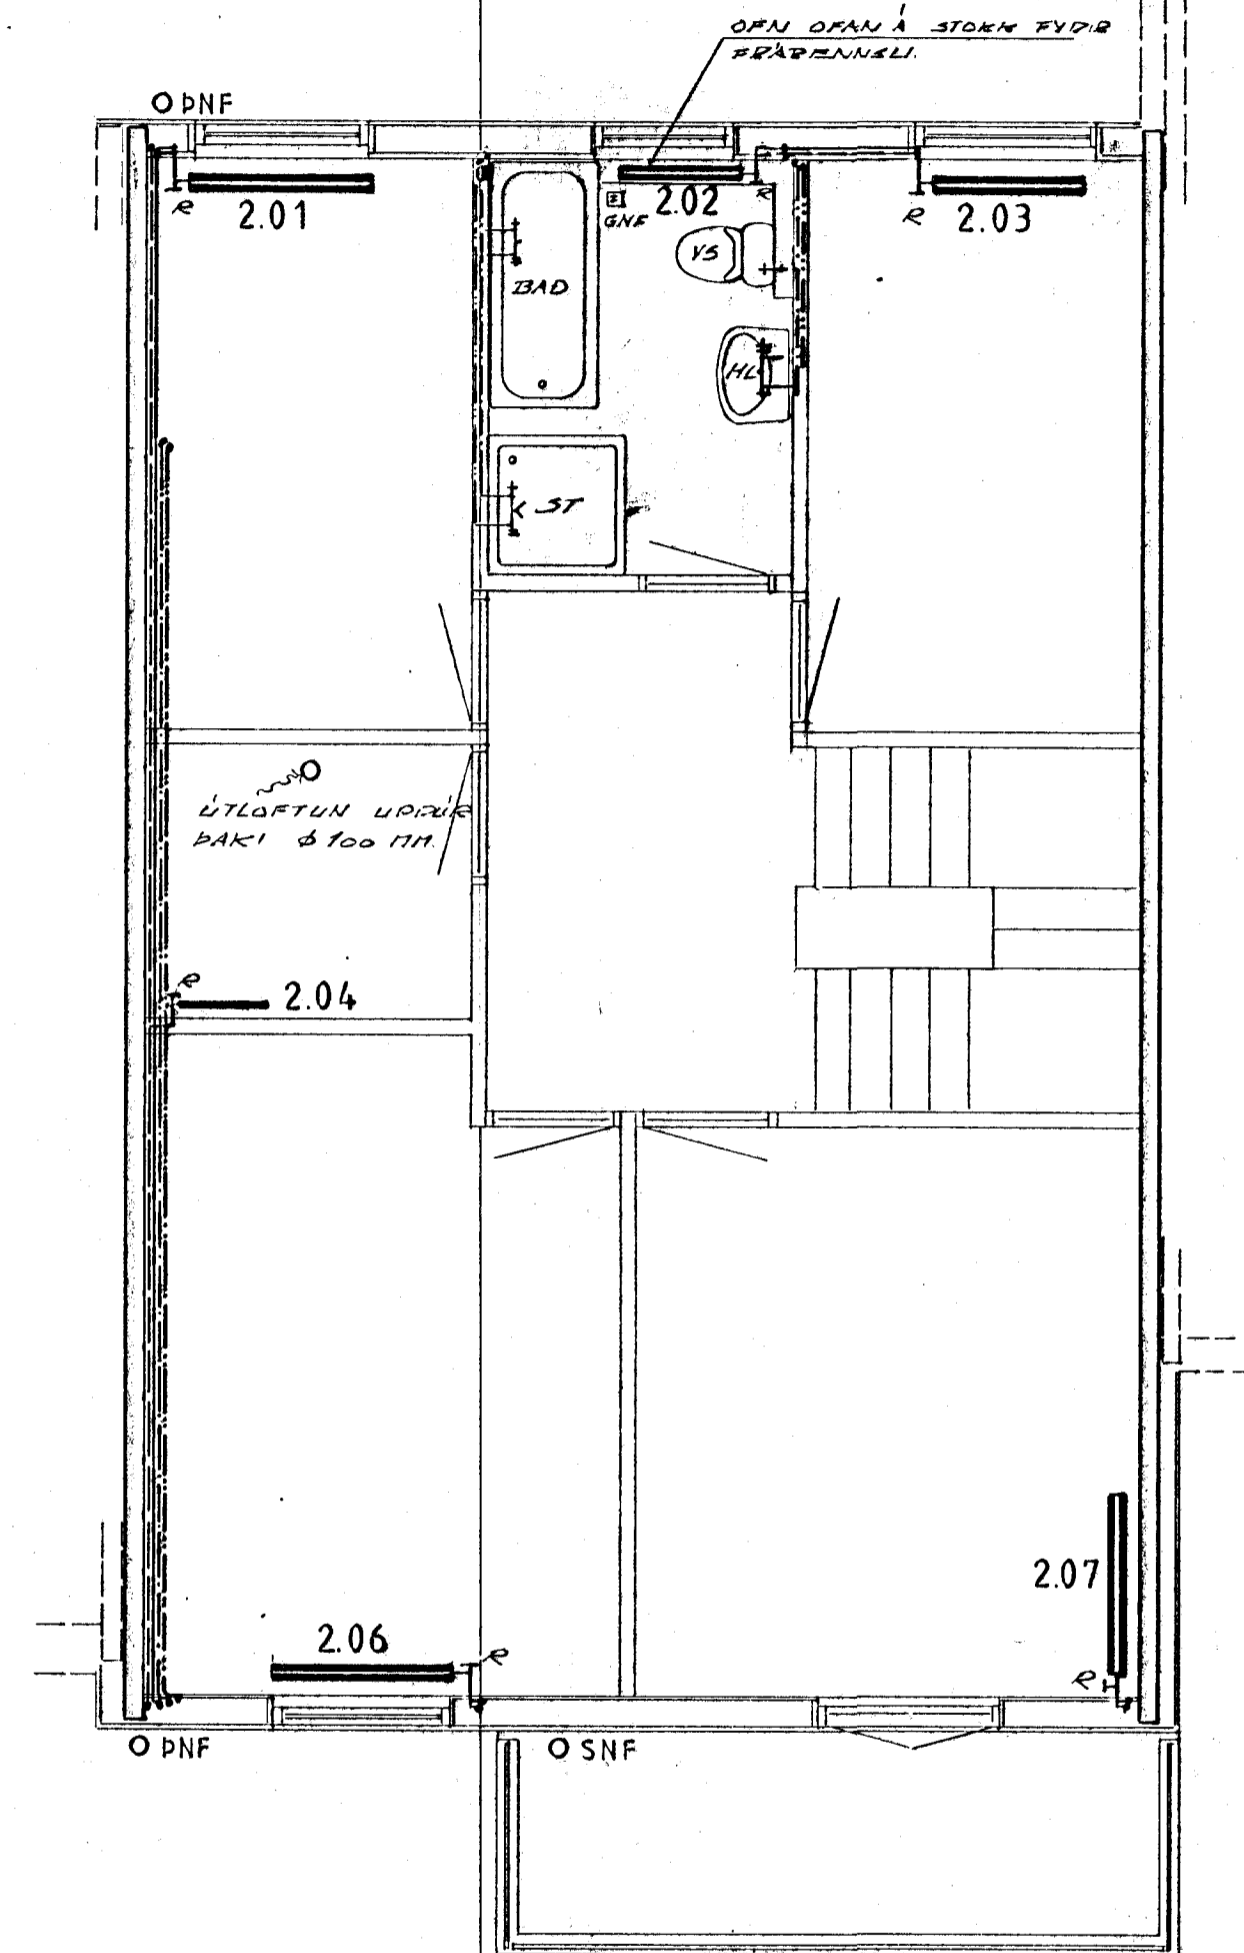

FORSJÁ Verkfræðistofa Skólavörðustíg 3 Reykjavík S:24090 N.nr:2367-6374		STEKKJARHVAMMUR 72, H.	
		OFNA - OG NEYSLUVATNS -	2.03
		LAGNIR	
		GRUNNMYNDIR	
H. JLS	T. JLS	D. JAO 83	
K. 1:50			

BREVIT 27.04.83: BARNHERBERG. JLS