


RUMMYND 1:50

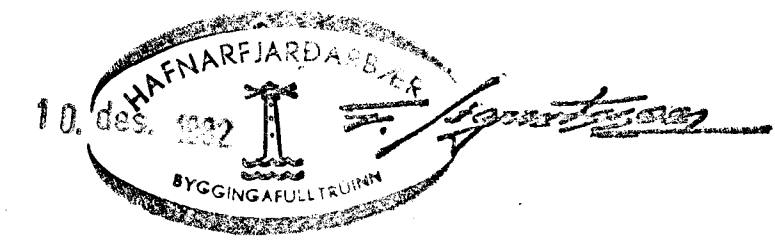

Breytt 9/12 '32 Jón

STEKKJARHVAMMUR 7 HAFNARFIRÐI	DAGS 8207 19
RUMMYND VATA- OG FRÆMISLAGNA	REIKN. <i>leg</i>
MÆLIKV 1:50	TEIKN. <i>H. Y.</i>
SIGURÐUR ÞORLEIFSSON TEKNIFRÆÐINGUR F.E.F.I.	VERK NR. 8205
STRANDGÖTU 11 HAFNARFIRÐI SÍMI 54751	TEIKN NR. 11