
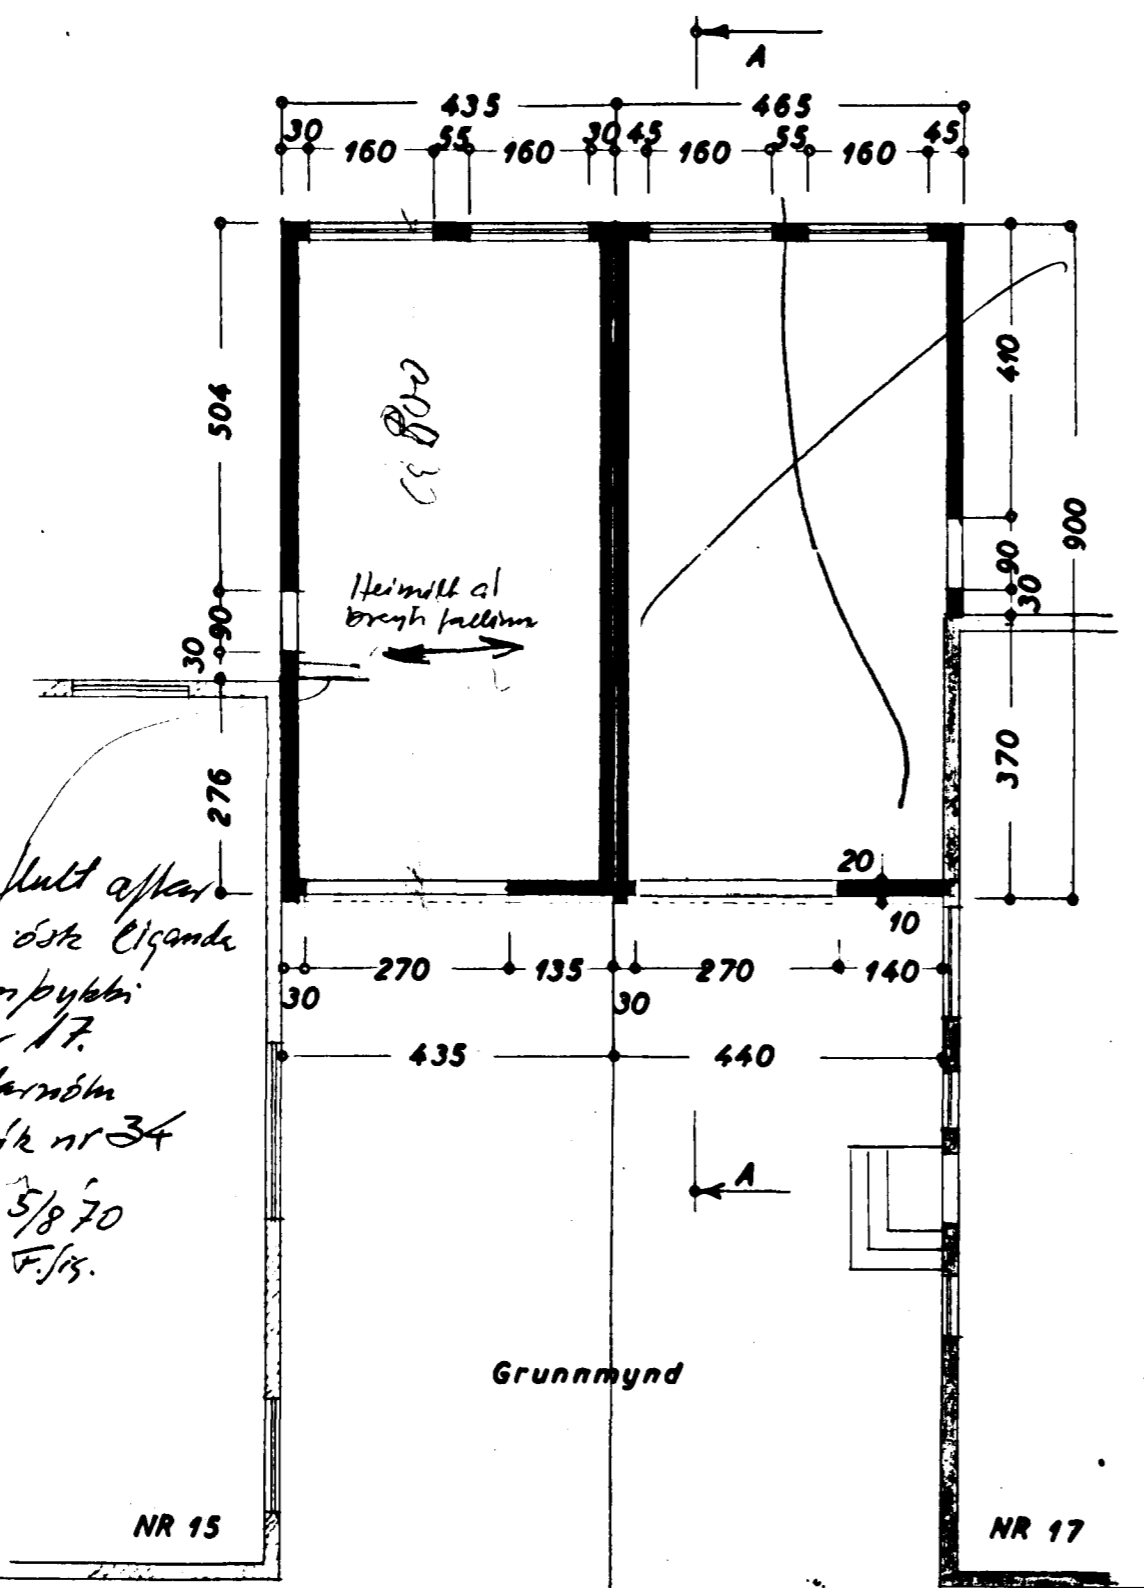
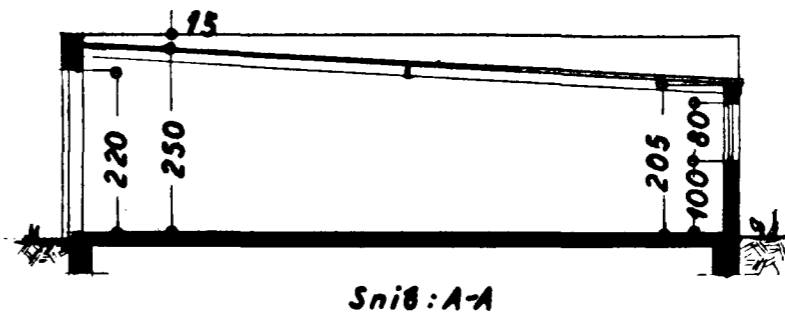






Samþykkt á fundi bygginga-
nefndar þ. 24. 6. 1970

BYGGINGAFULLTRÚINN
Í HAFNARFIRDI

E. Sigurðsson

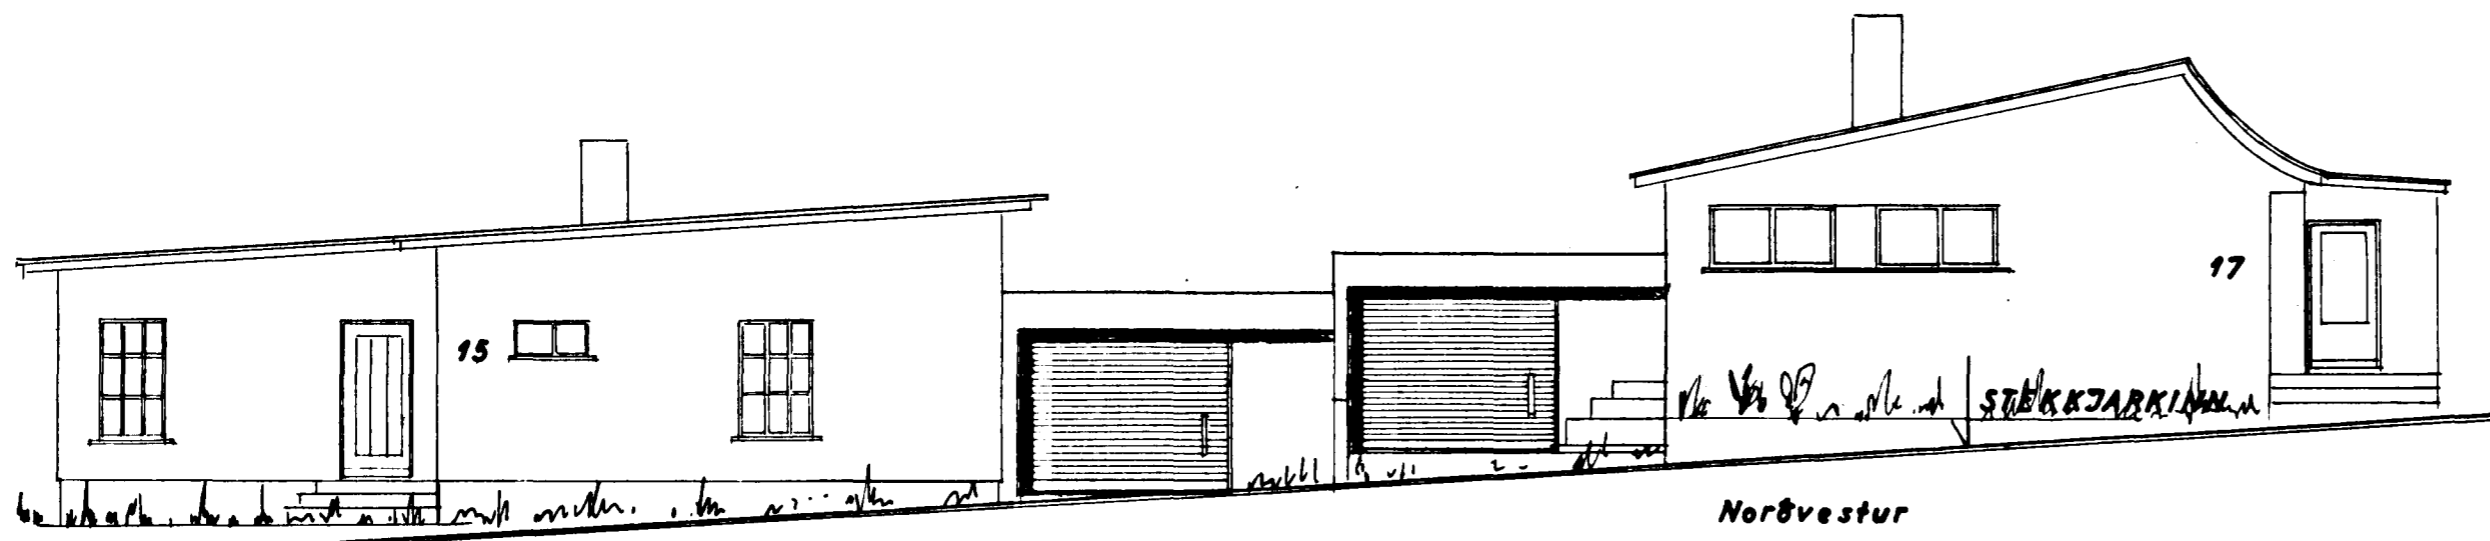

*Bilg. fullt affar
Samkv. 2ste Eignar
með samþykki
húsnj. nr 17.
Sjá lítekkjarátt
nr 9 í bóki nr 34
Hj. 5/8 70
F.S.*

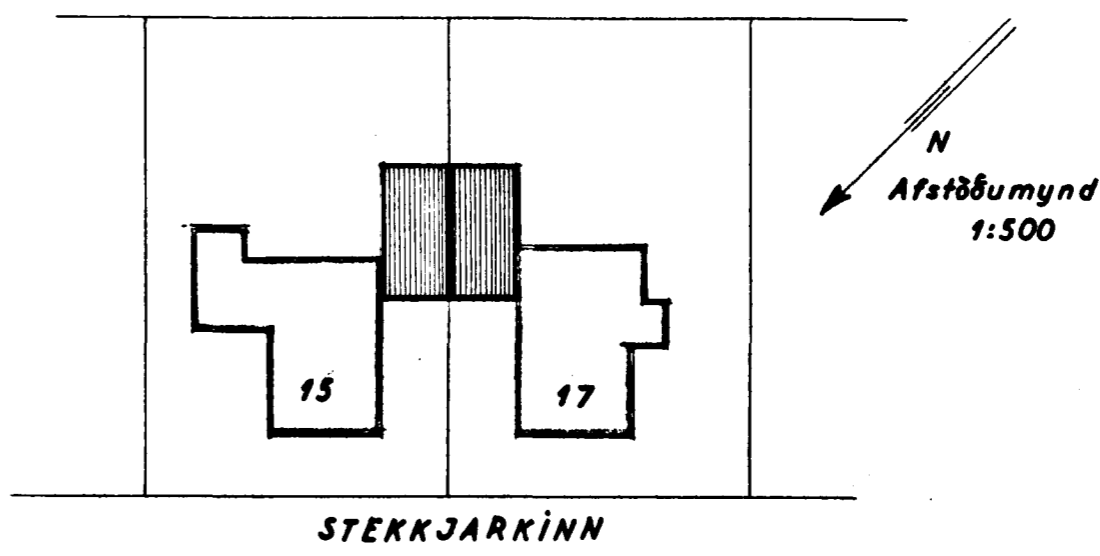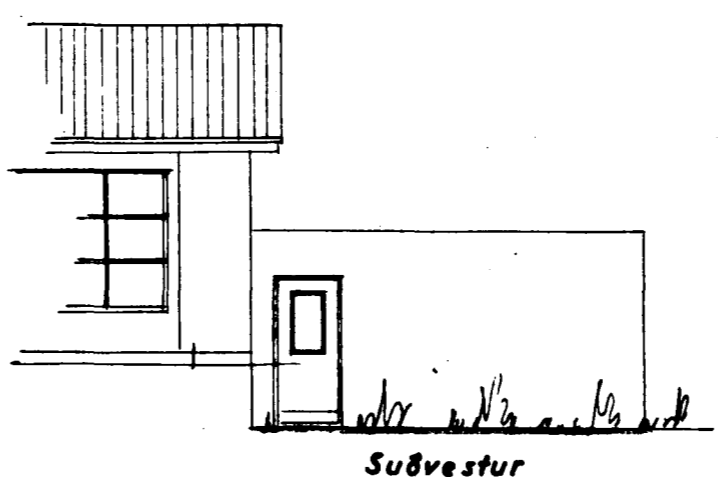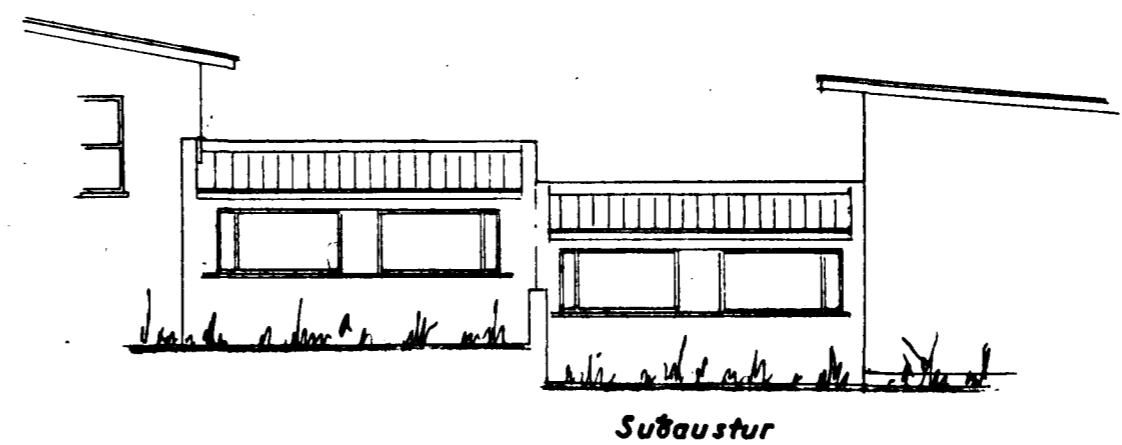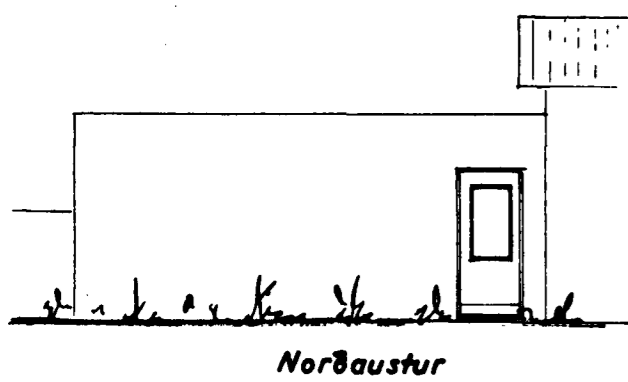

STÆRÐ	
NR 15	
Lóð	636,0 m ²
Bilg.	39,2 m ² 88,9 m ³
NR 17	
Lóð	636,0 m ²
Bilg.	40,9 m ² 92,8 m ³

STEKKJARKINN NR15 OG 17
BÍLGEYMSLUR

Úttit
Grunnmynd } 1:100
Snið
Afstæðamynd 1:500

Spalmarfirði 2. júlí 1967
E. Sigurðsson

STEKKJARKINN

STEKKJARKINN