




A

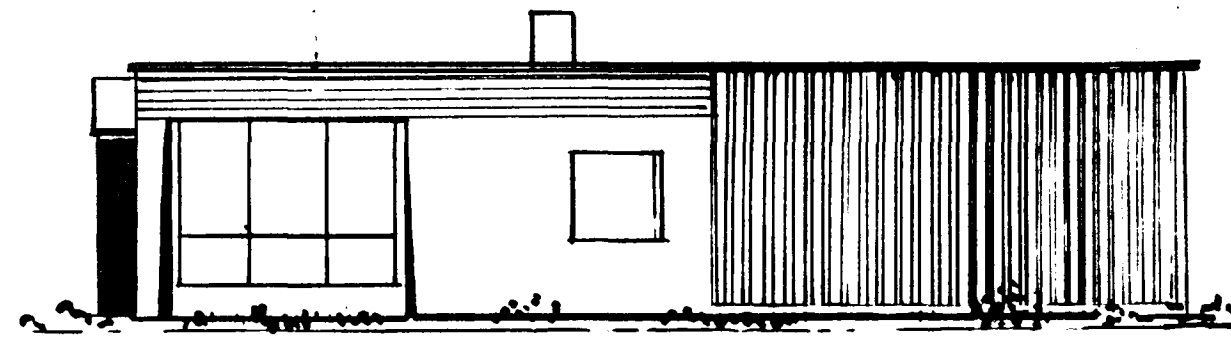


B

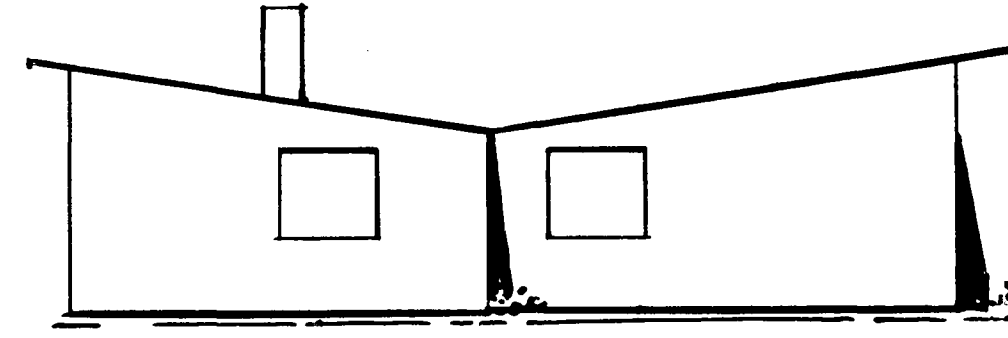


C

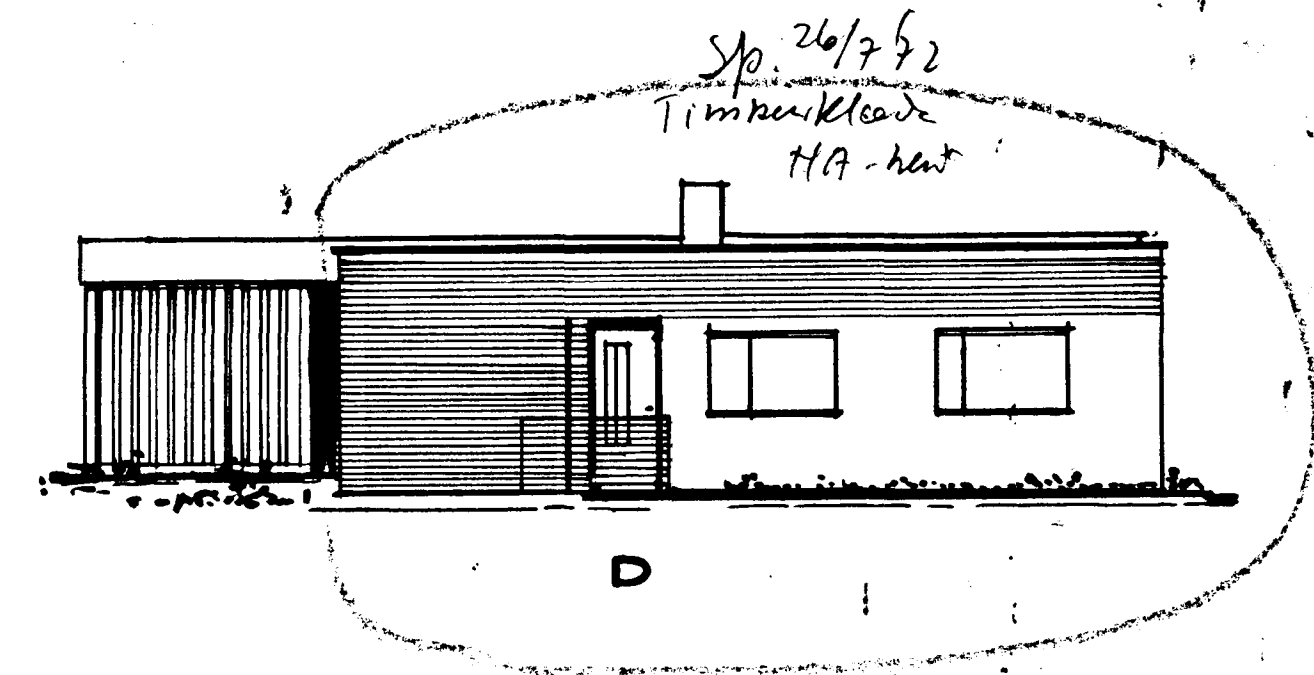


D

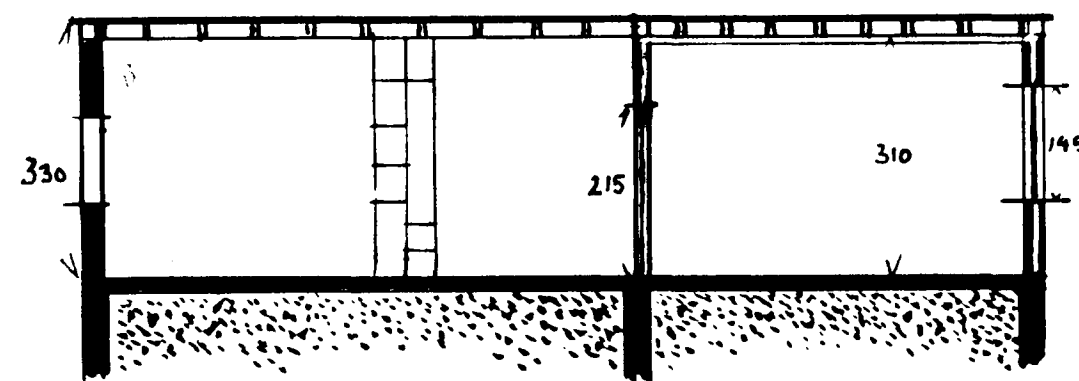


SNEIDING

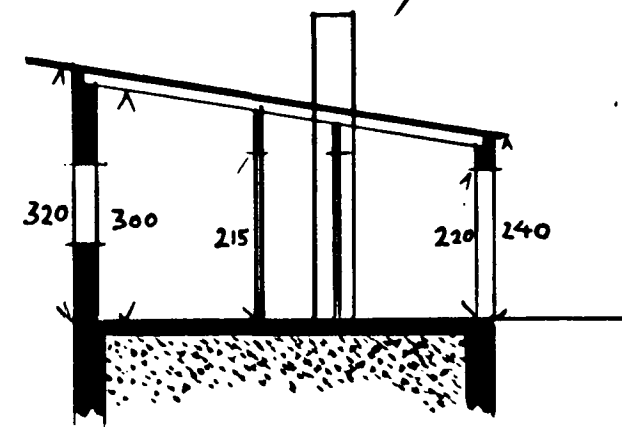

A

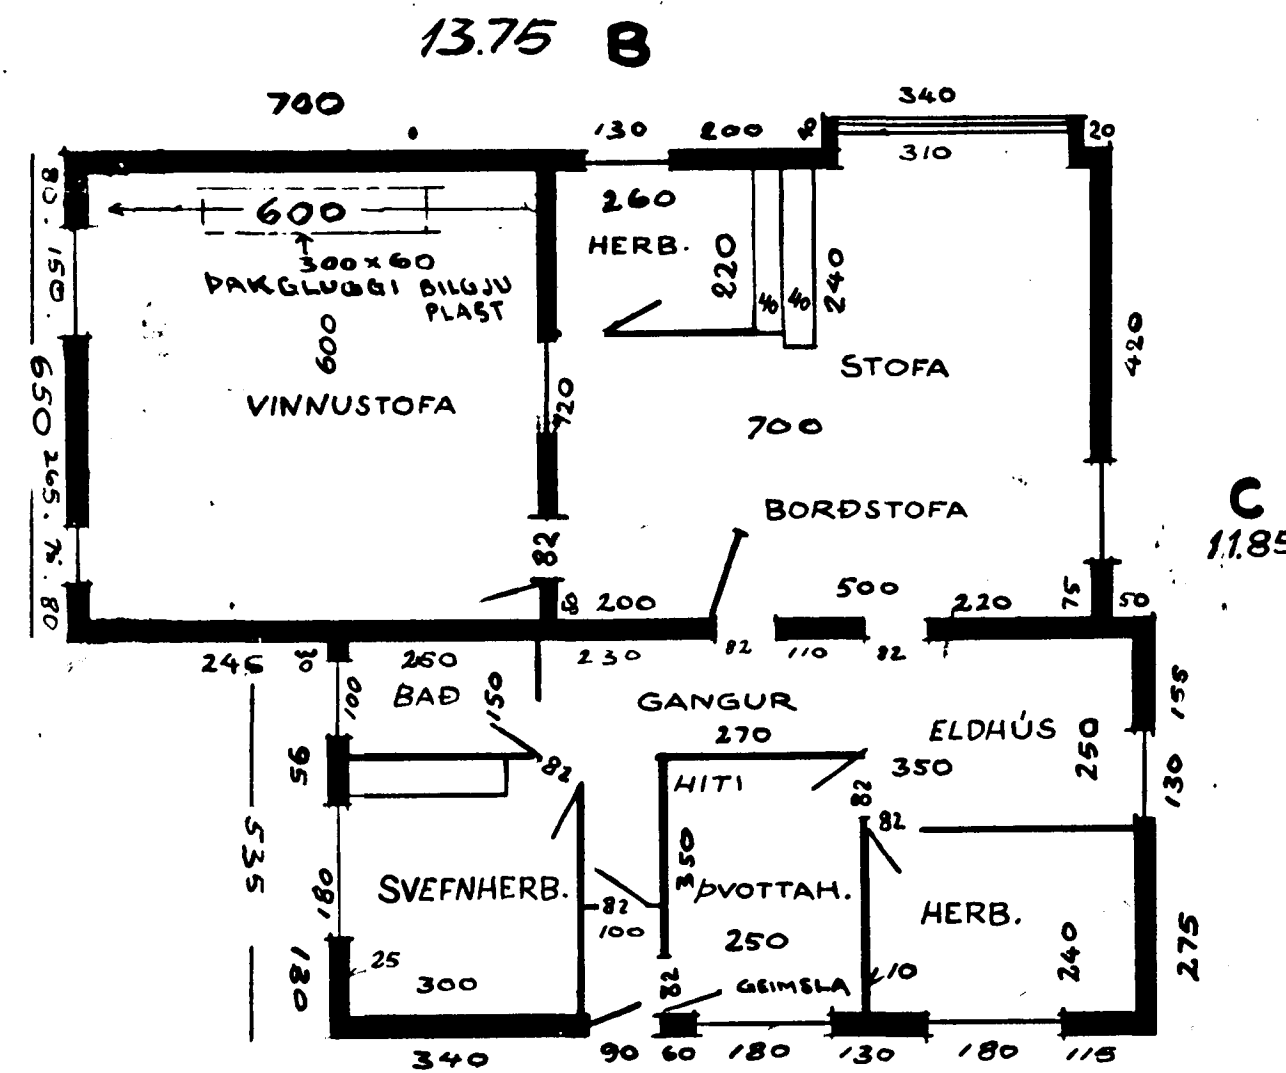

D 10.95
GRUNNMYND

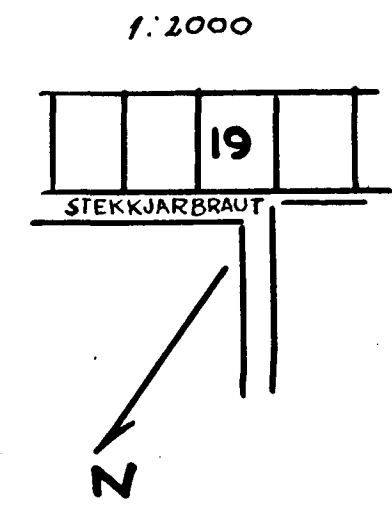

ÍBÚÐARHÚS NR. 19 VIÐ STEKKJARBR.		
FIG:	M 2	STEINHÚS HLÆÐIÐ ÚR MRAUNSTEINI
EIRIKUR SMITH	148	VEGGIR . A. VINNUSTOFU TIMBURKLEDDIR (ÓHEFLUÐ FURA)
TEIKN:	1:100	
E. SMITH.		