Samþykkt á fundi byggingarnefndar þ. 23/5 1962

BYGGINGAFULLTRÚINN Í HAFNARFIRÐI

F. Sigurðsson

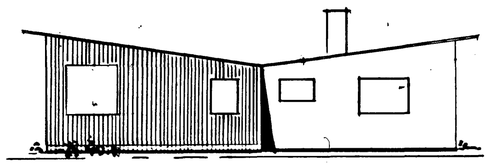

A

Samp. að heimila að klæða veggina með trémön'ingu vatnsklæðn o.fl.

1/6 70

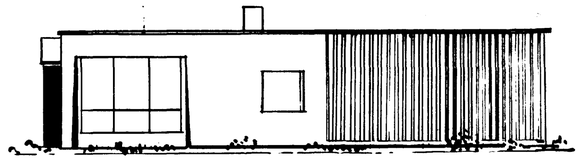

B

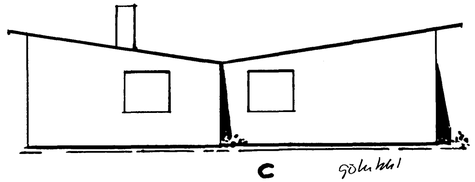

C gólfkóti

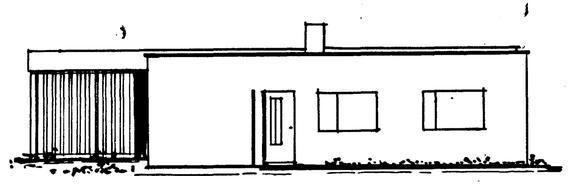

D

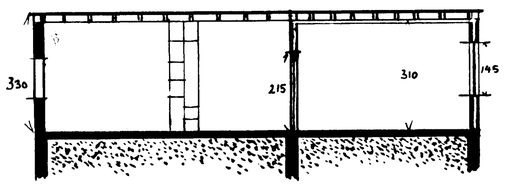

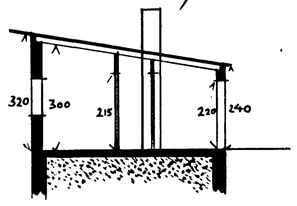

SNEIÐING

13.75 B

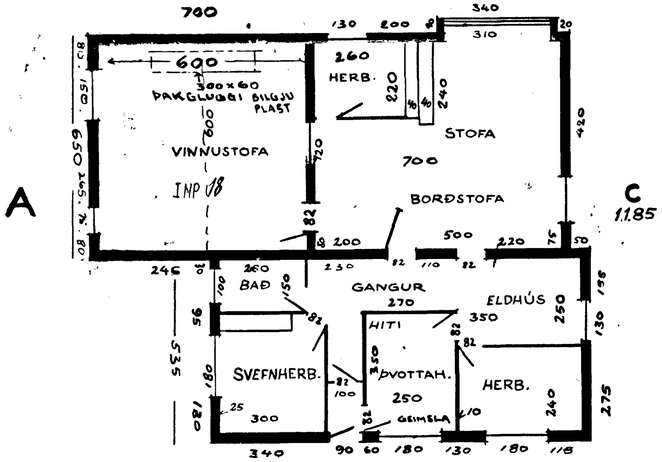

D 10.95

GRUNNMYND

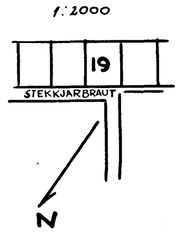

Björn Ólafsson trésmiður

ÍBÚÐARHÚS NR. 19 VIÐ STEKKJARBR.		
EIG: EIRÍKUR SMITH	M2 148	STEINHÚS HLAÐIÐ ÚR HRAUNSTEINI
TEIKN: E. SMITH.	1:100	VEGGIR Á VINNUSTOFU TIMBURKLÆÐIR (6 HEFLUÐ FURA)