



AFSTÖÐUMYND 1:500 REYKJANESBRAUT

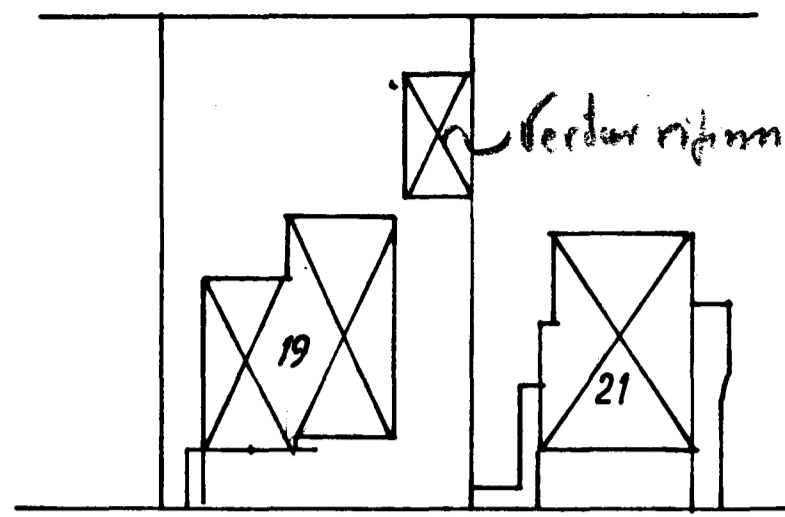


STEKKJARKINN

Samþykkt á fundi bygginga-  
nefndar þ. 15.6.1981  
BYGGINGAFULLTRÚINN  
Í HAFNARFIRÐI


Leigd. bygginga á kvæðin í samráði  
við byggingafulltrúinn.

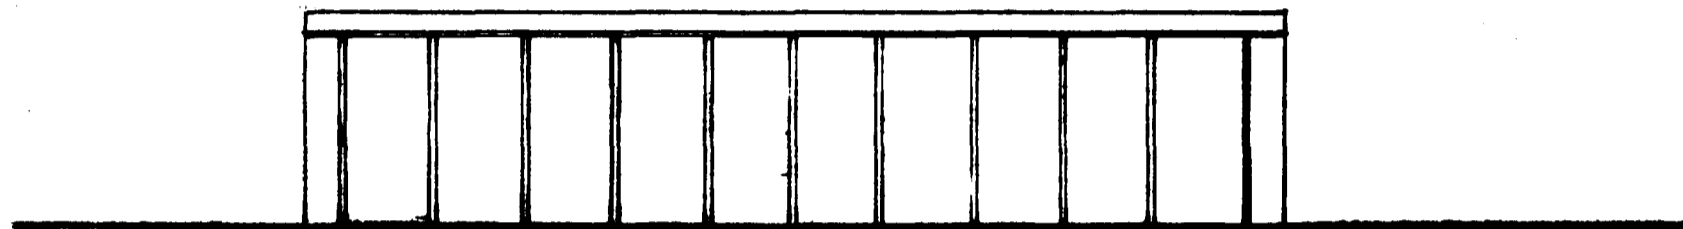


ÚTLIT SÚÐUR

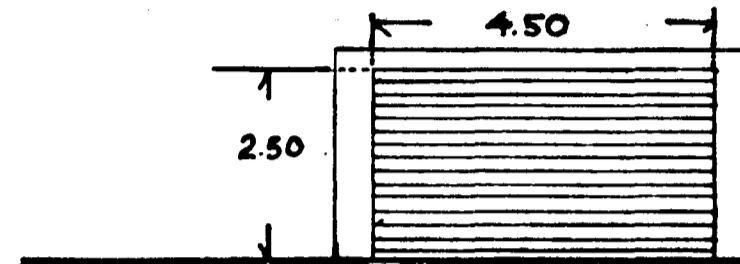


ÚTLIT VESTUR

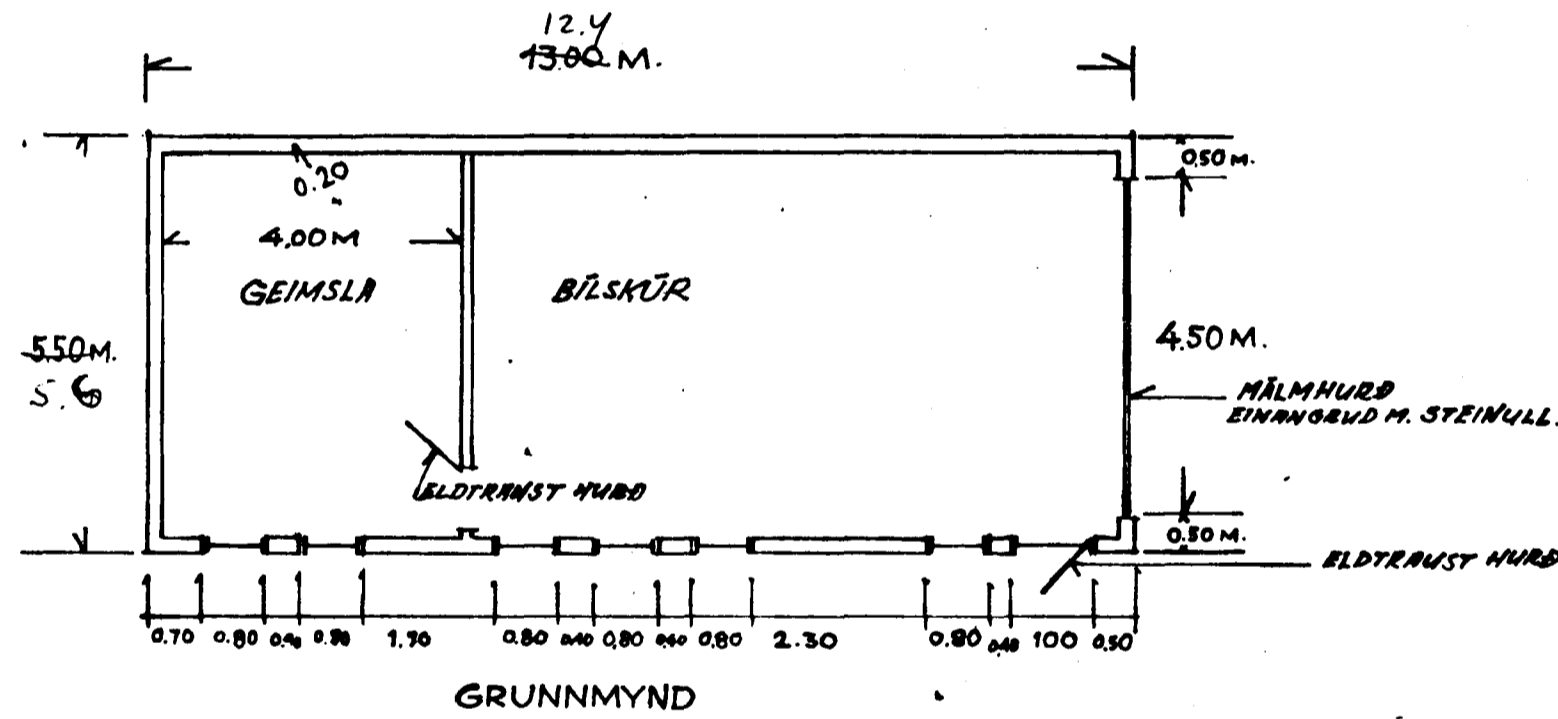


GRUNNMYND

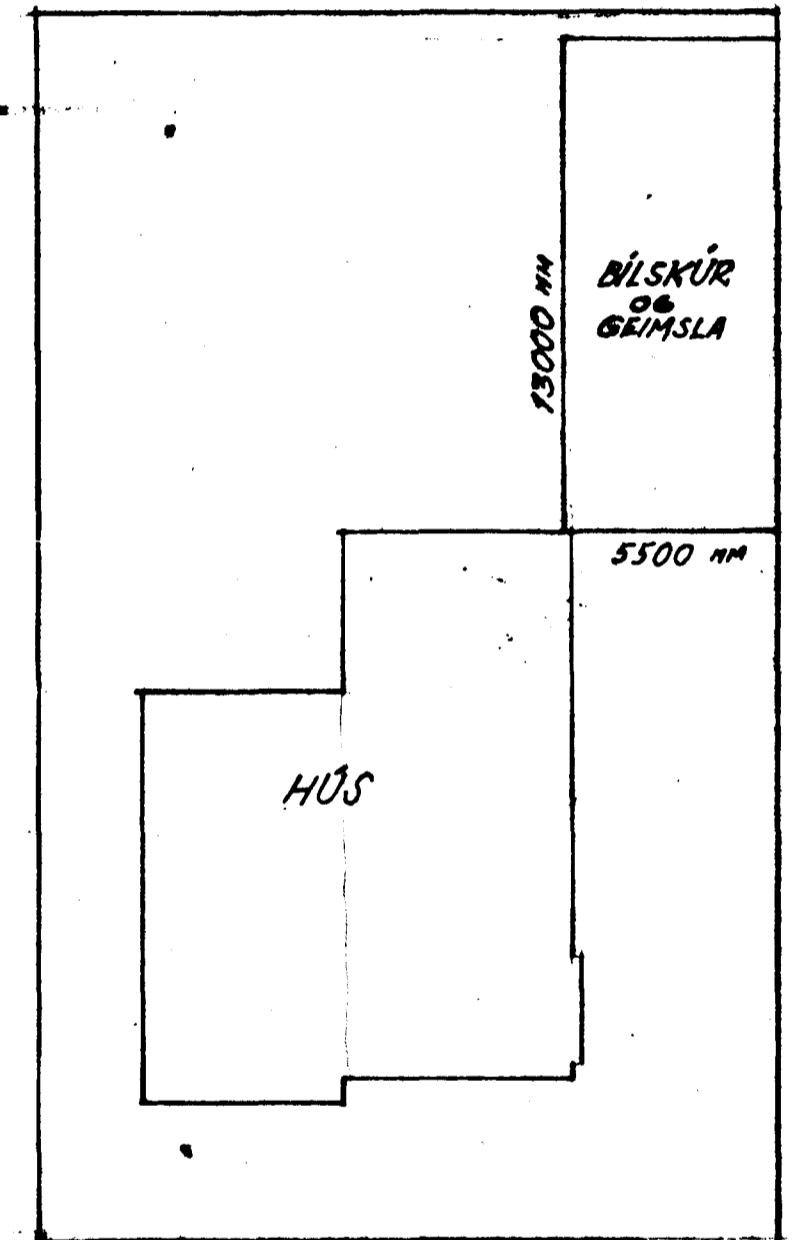


GRUNNMYND 1:200  
OG  
AFSTÖÐUMYND

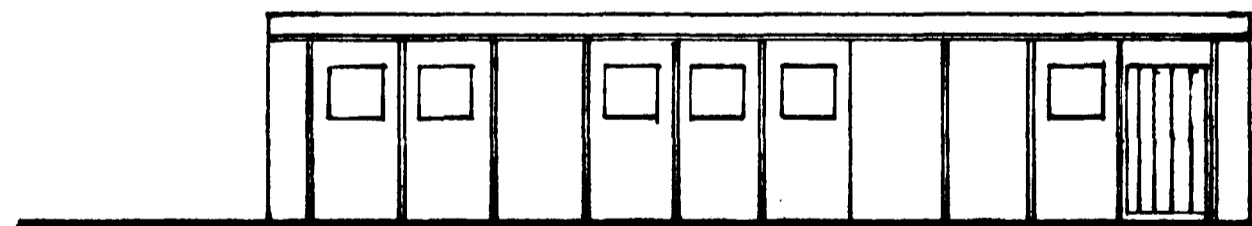

ÚTLIT NORÐUR

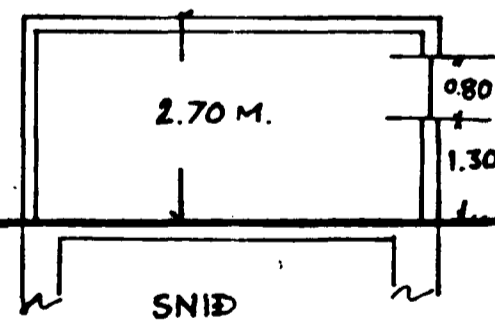

SNID

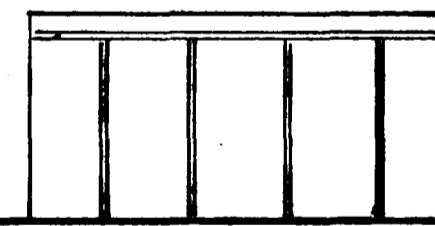

ÚTLIT AUSTUR

$13 \times 5.5 = 71.5 \text{ m}^2 \times 2.7 = 193 \text{ m}^3$   
 $5.6 \times 17.4 = 97.44 \text{ m}^2 \times 2.7 = 263.1 \text{ m}^3$

8310-0190  
02

MÁL: 1:100	STEKKJARKINN 19		
DAGS. JÚNÍ 81			
EFTN: STEINSTEYPA	ÚTLITSMYNDIR AF BÍLSKÚR		
TEIKN. E.S.			
SAMP. E.S.			