




Norð-vesturhlíð fyrir breytingar

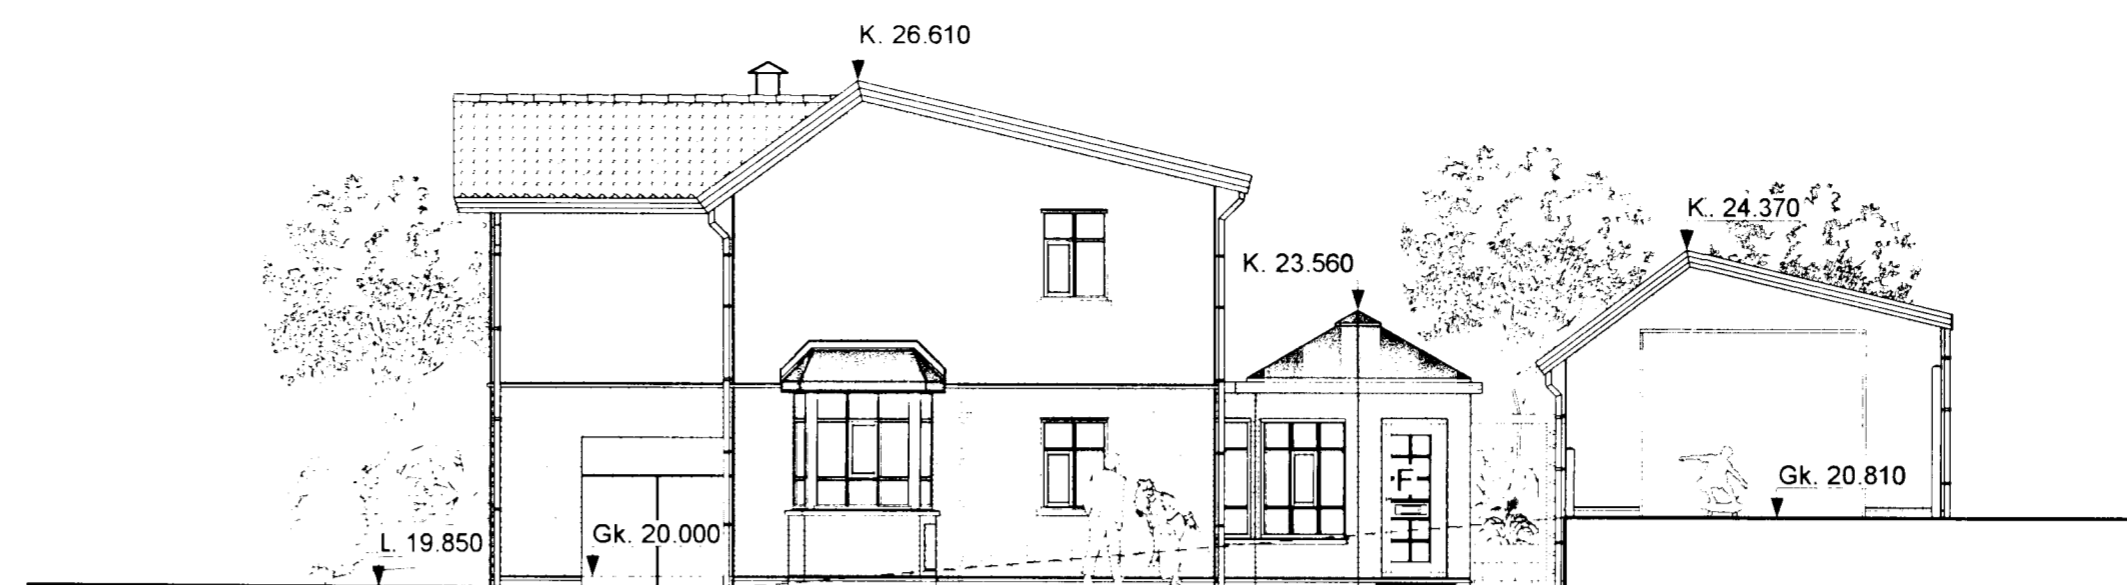


Norð-vesturhlíð eftir breytingar

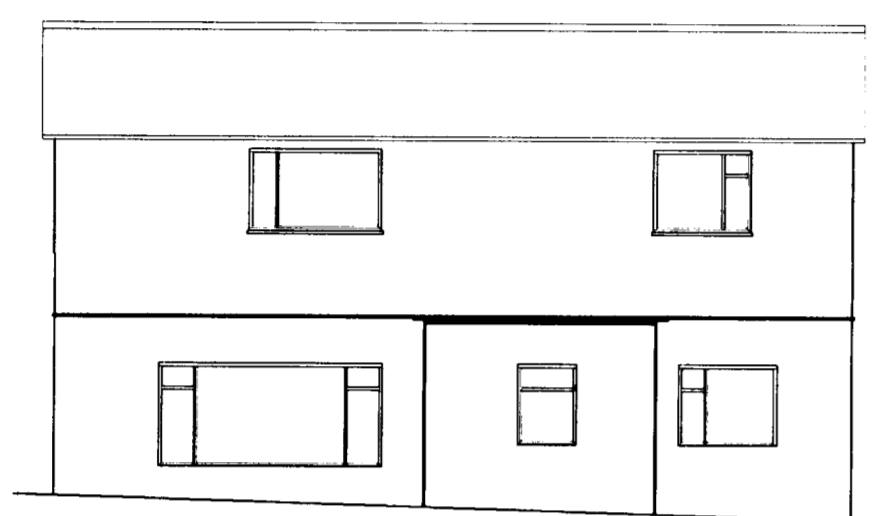


Norð-austurhlíð fyrir breytingar

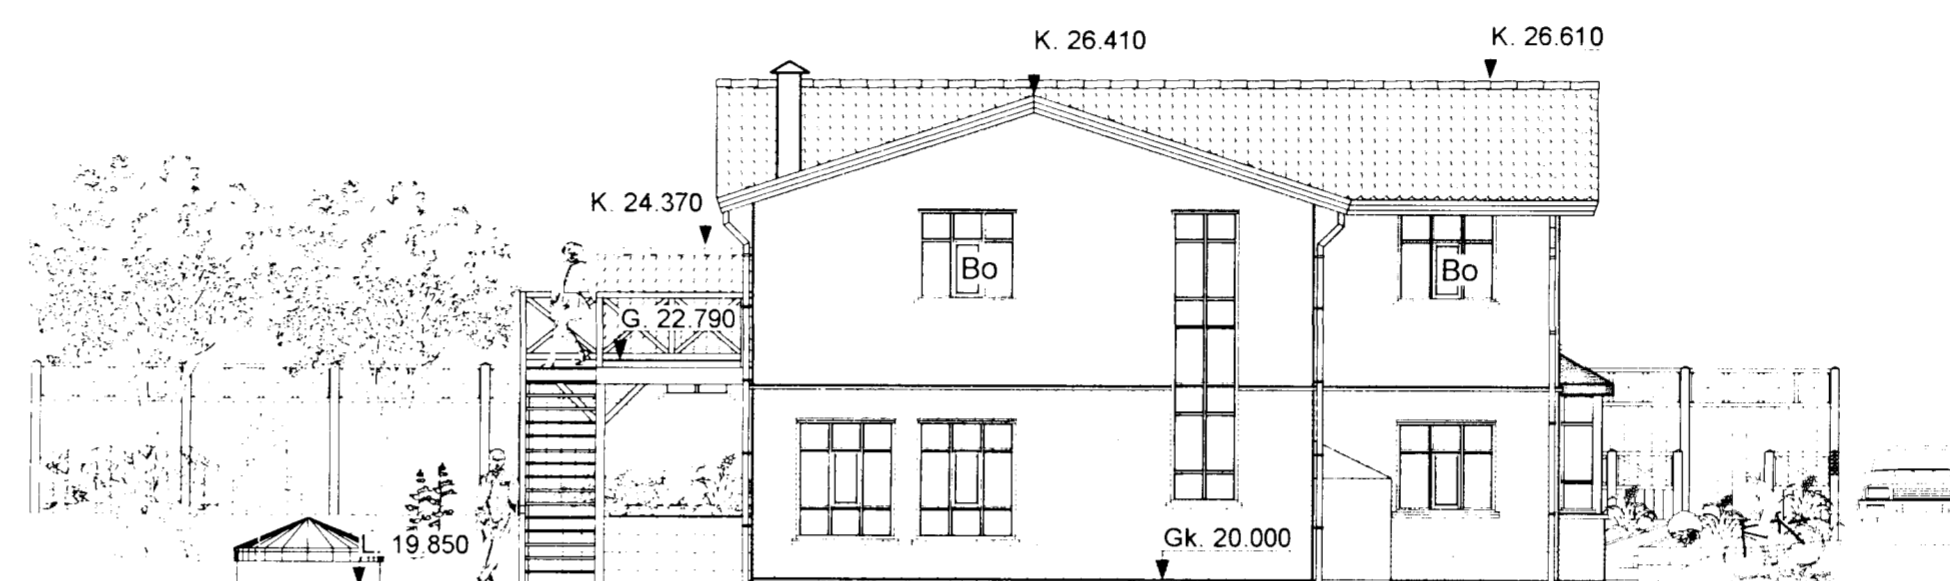


Norð-austurhlíð eftir breytingar

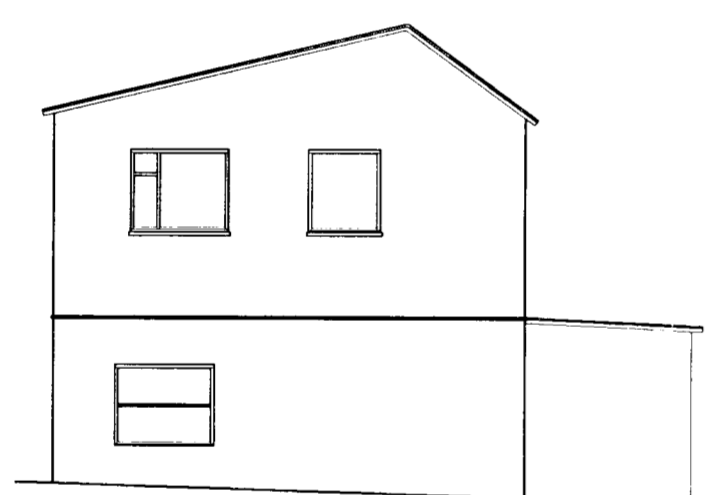


Suð-austurhlíð fyrir breytingar

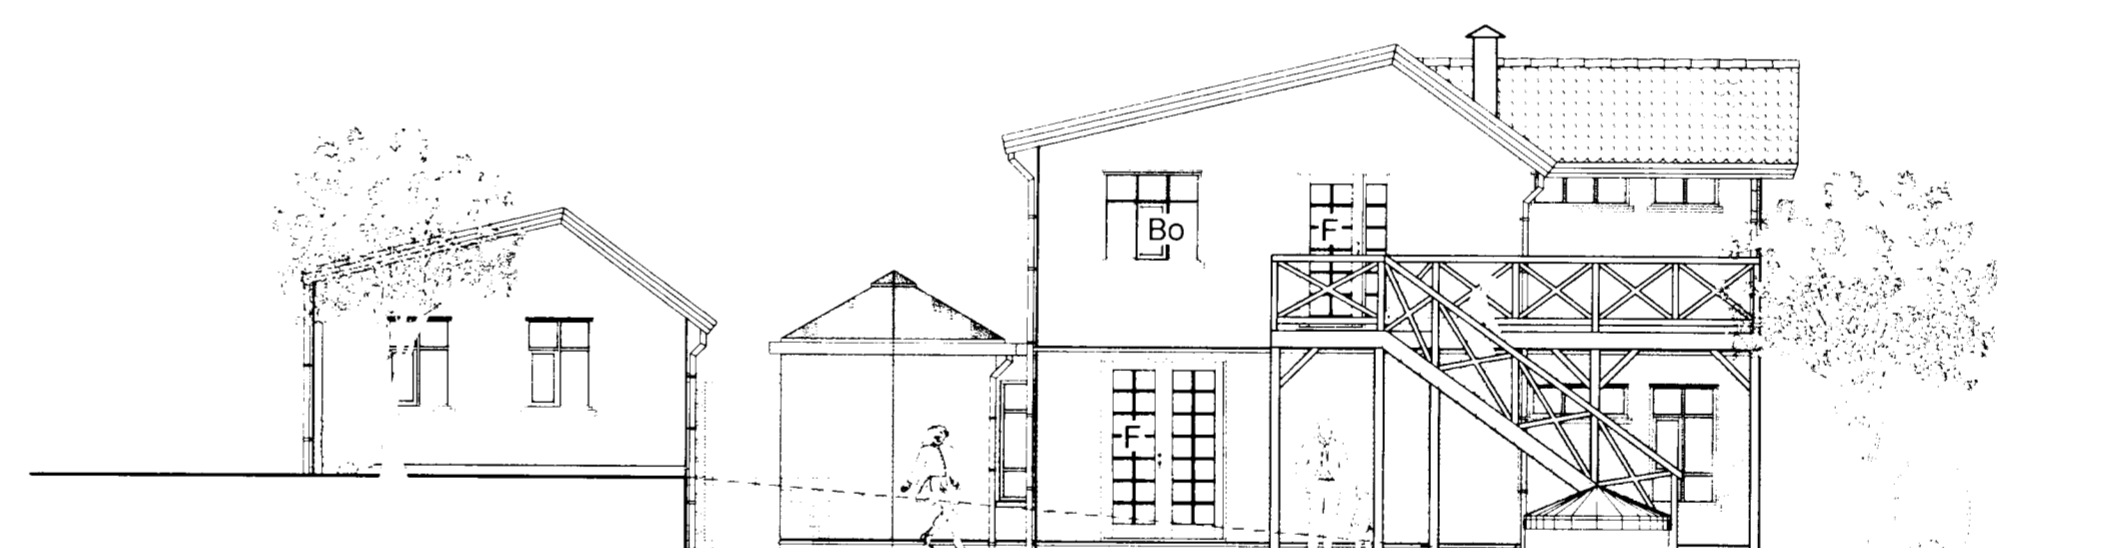

Suð-austurhlíð eftir breytingar

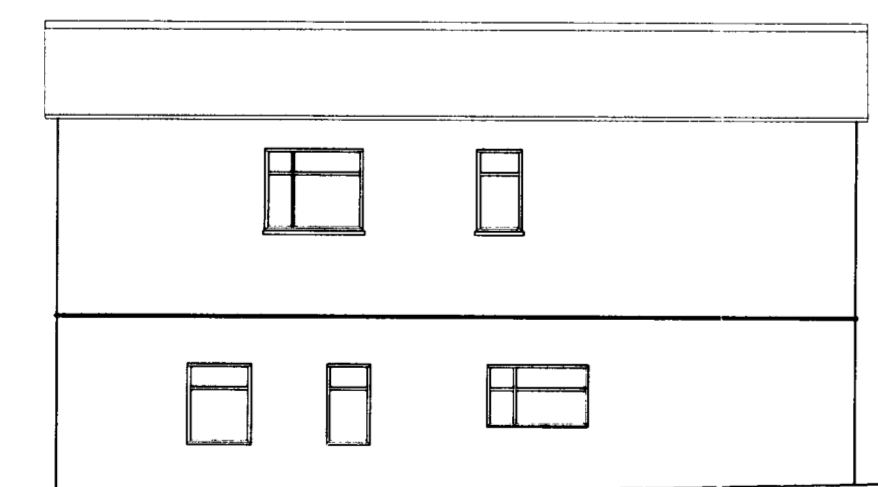

Suð-vesturhlíð fyrir breytingar

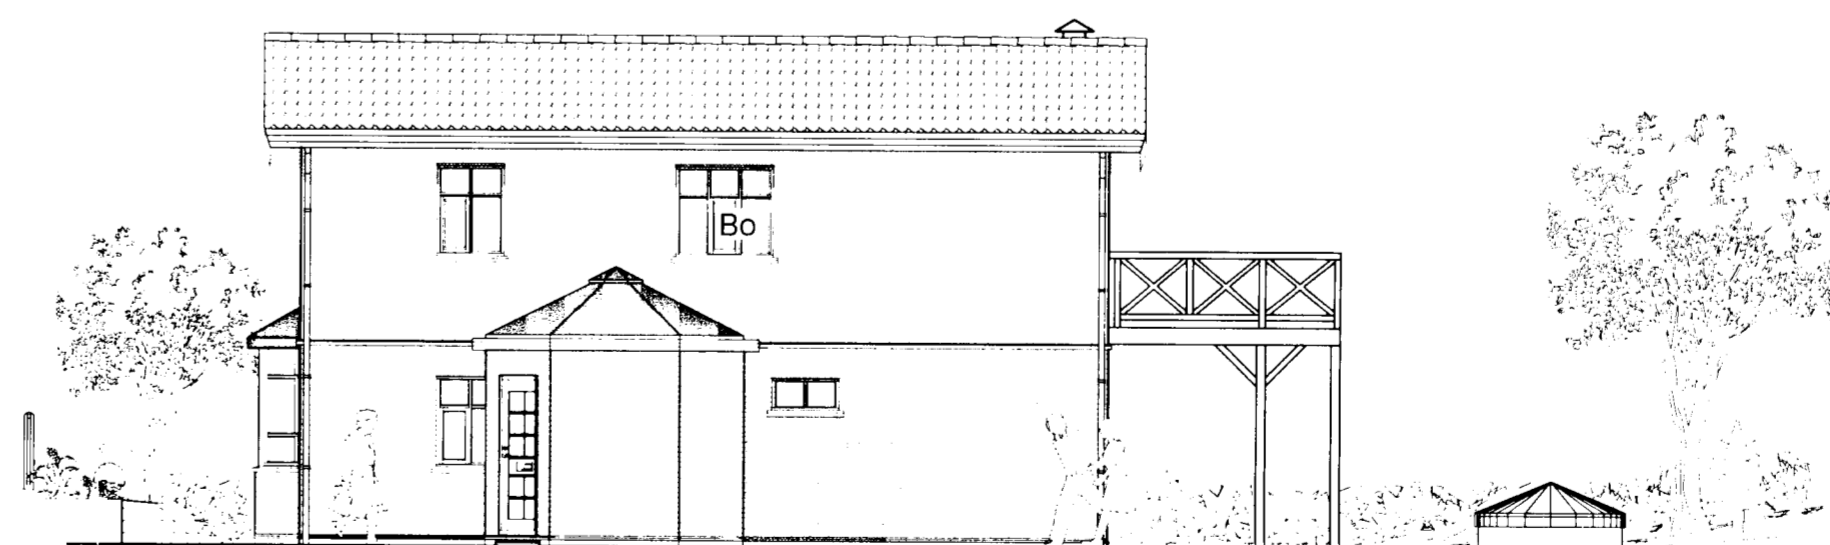

Suð-vesturhlíð eftir breytingar

1:100 0 1,0 2,0 3,0 4,0 5,0 6,0 7,0 8,0 9,0 10,0