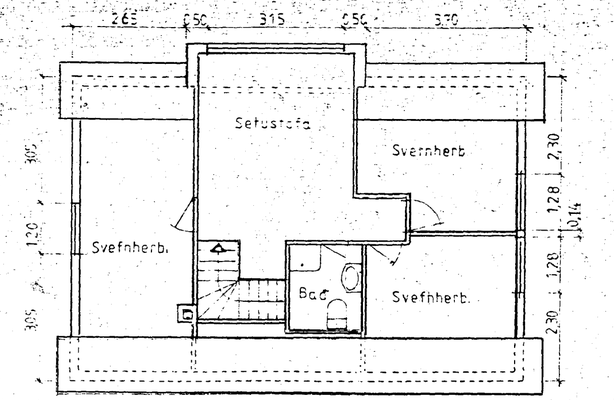

Rishæð

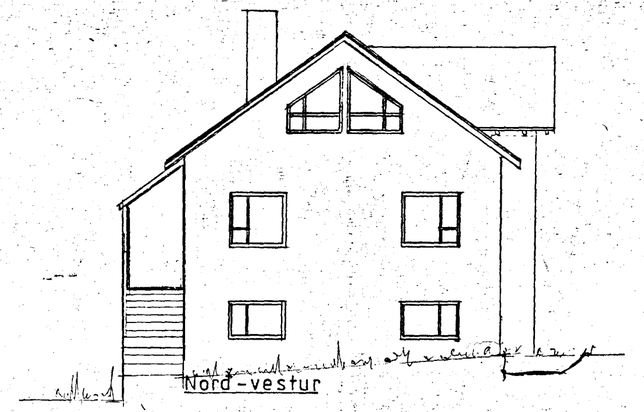

Norð-vestur

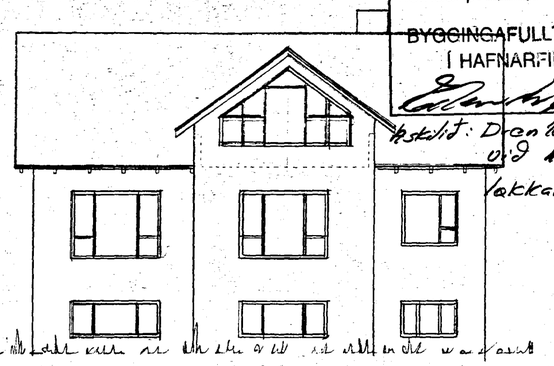

Suð-vestur

Samþykkt á fundi byggingarnefndar þ. 7 / 5 1987
BYGGINGAFULLTRÚINN
Í HAFNARFIRÐI

Athugist: Drenlögn verði sett við húsið og jarðvegur lækkaður um 50 sm.

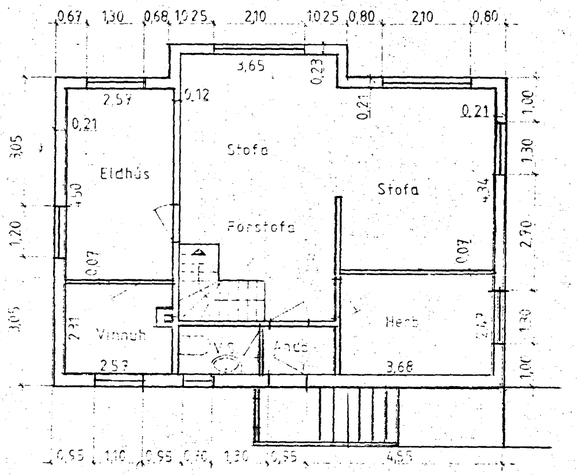

1. Hæð

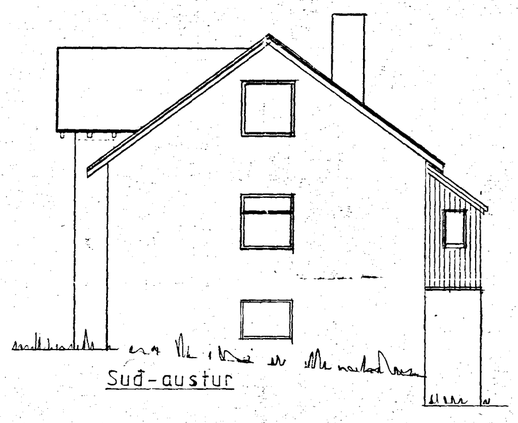

Suð-austur

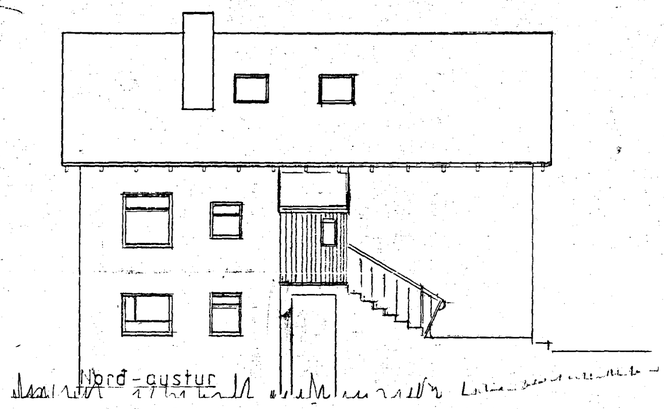

Norð-austur

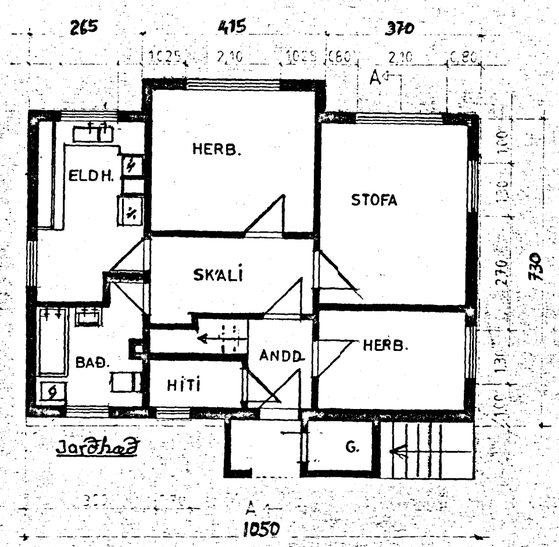

Jarðhæð

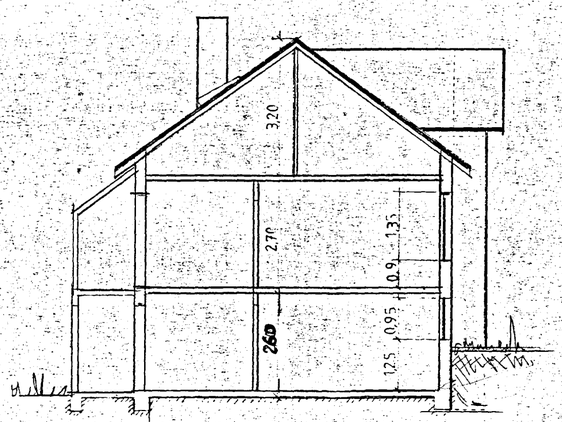

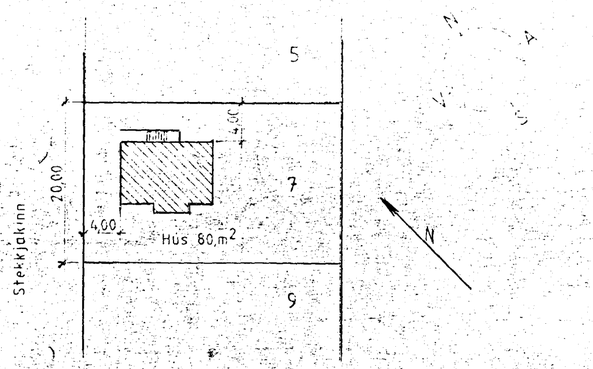

Afstöðumynd 1:500

STEKKJAKINN 7 HAFNARFIRÐI	Dags 3 apríl 1987

Sótt um samþykki fyrir íbúð jarðhæðar.
Matt upp
og teikn.
F. Sigurðsson