

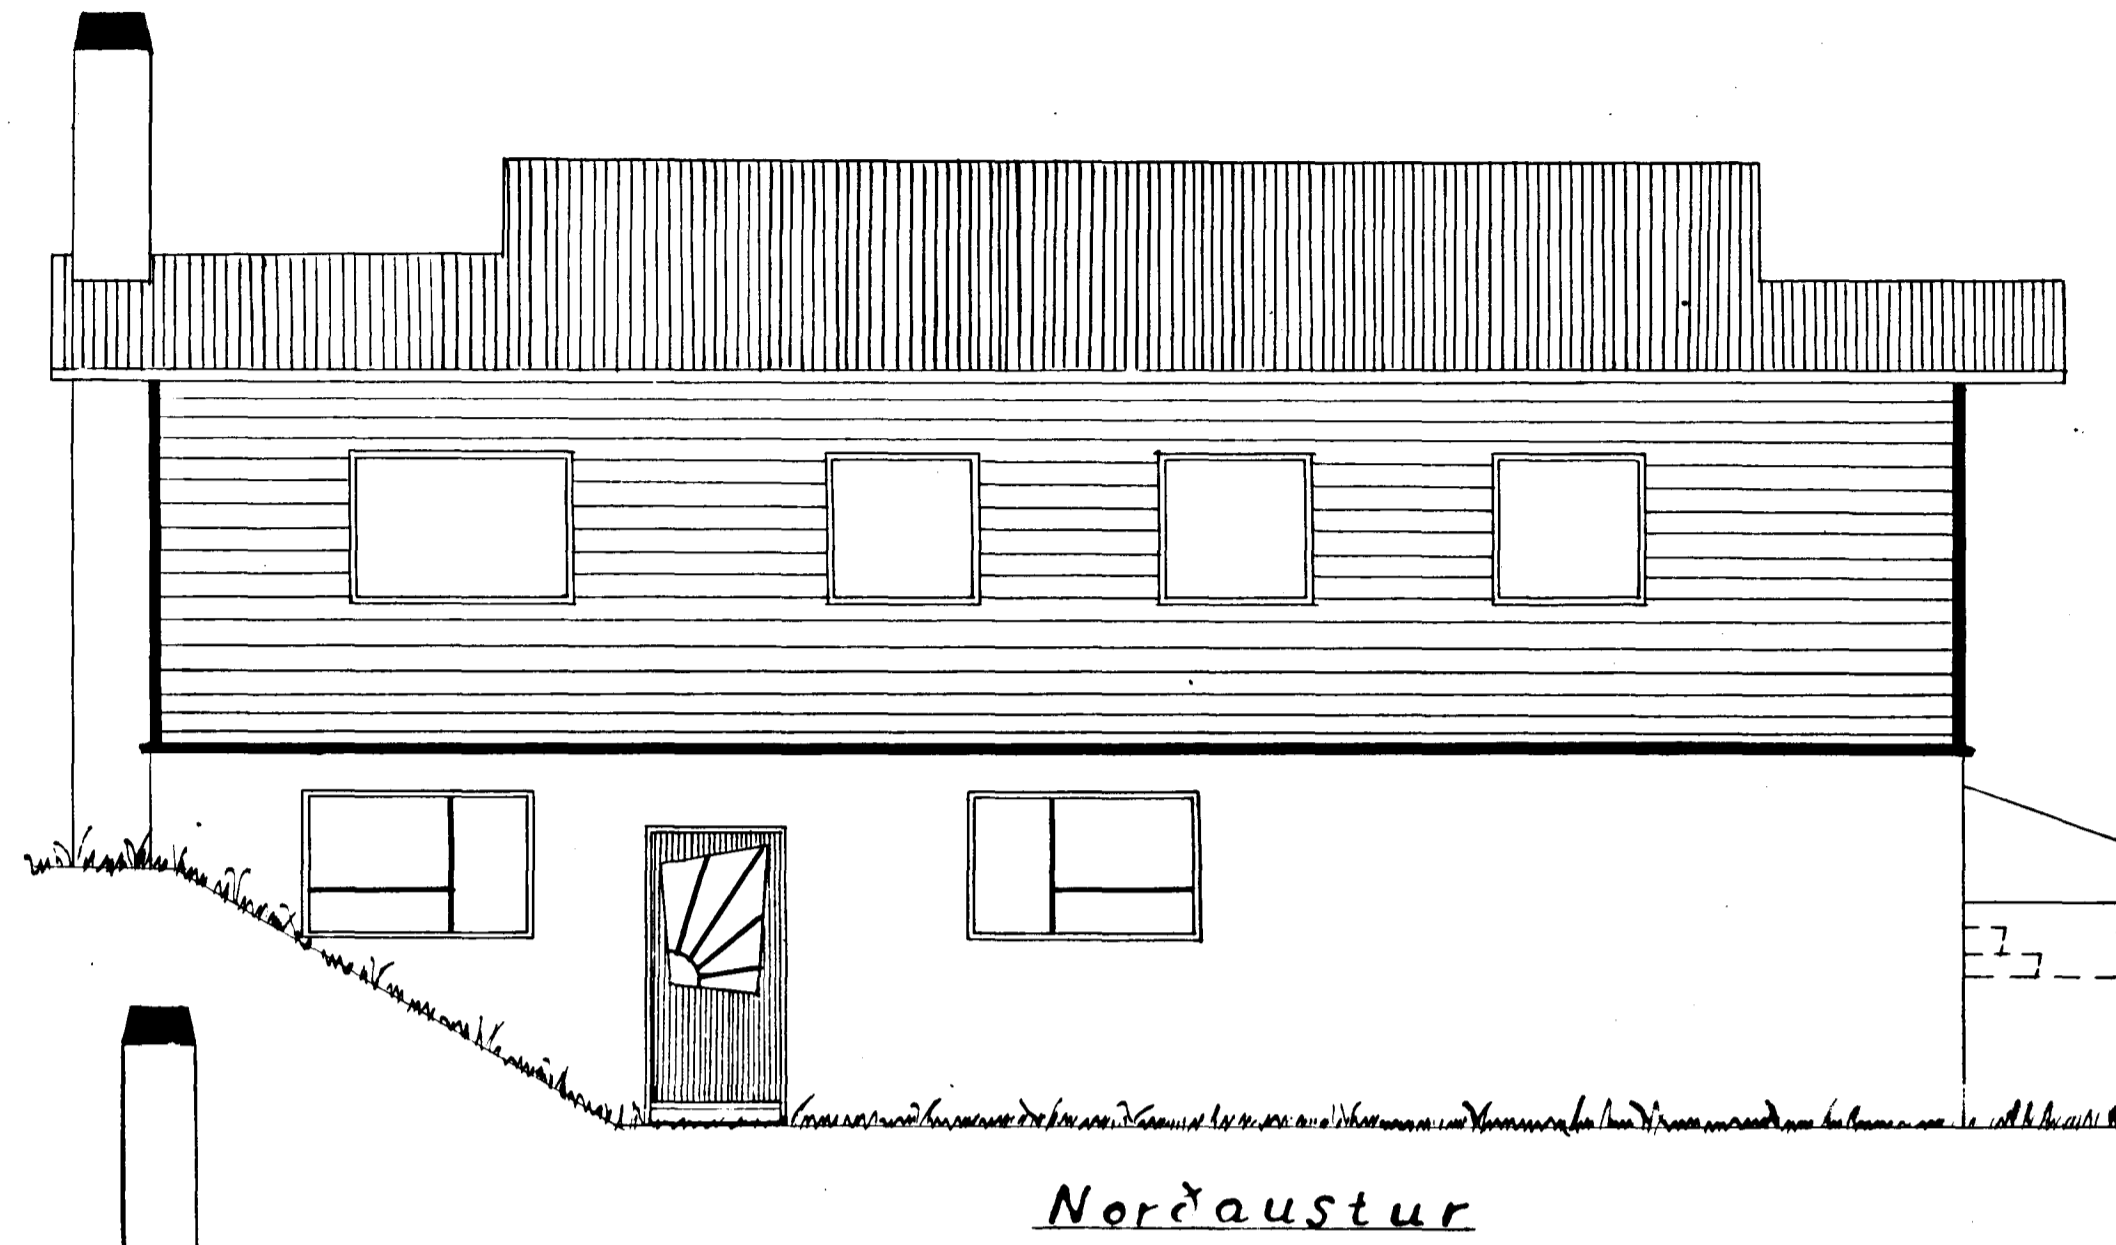
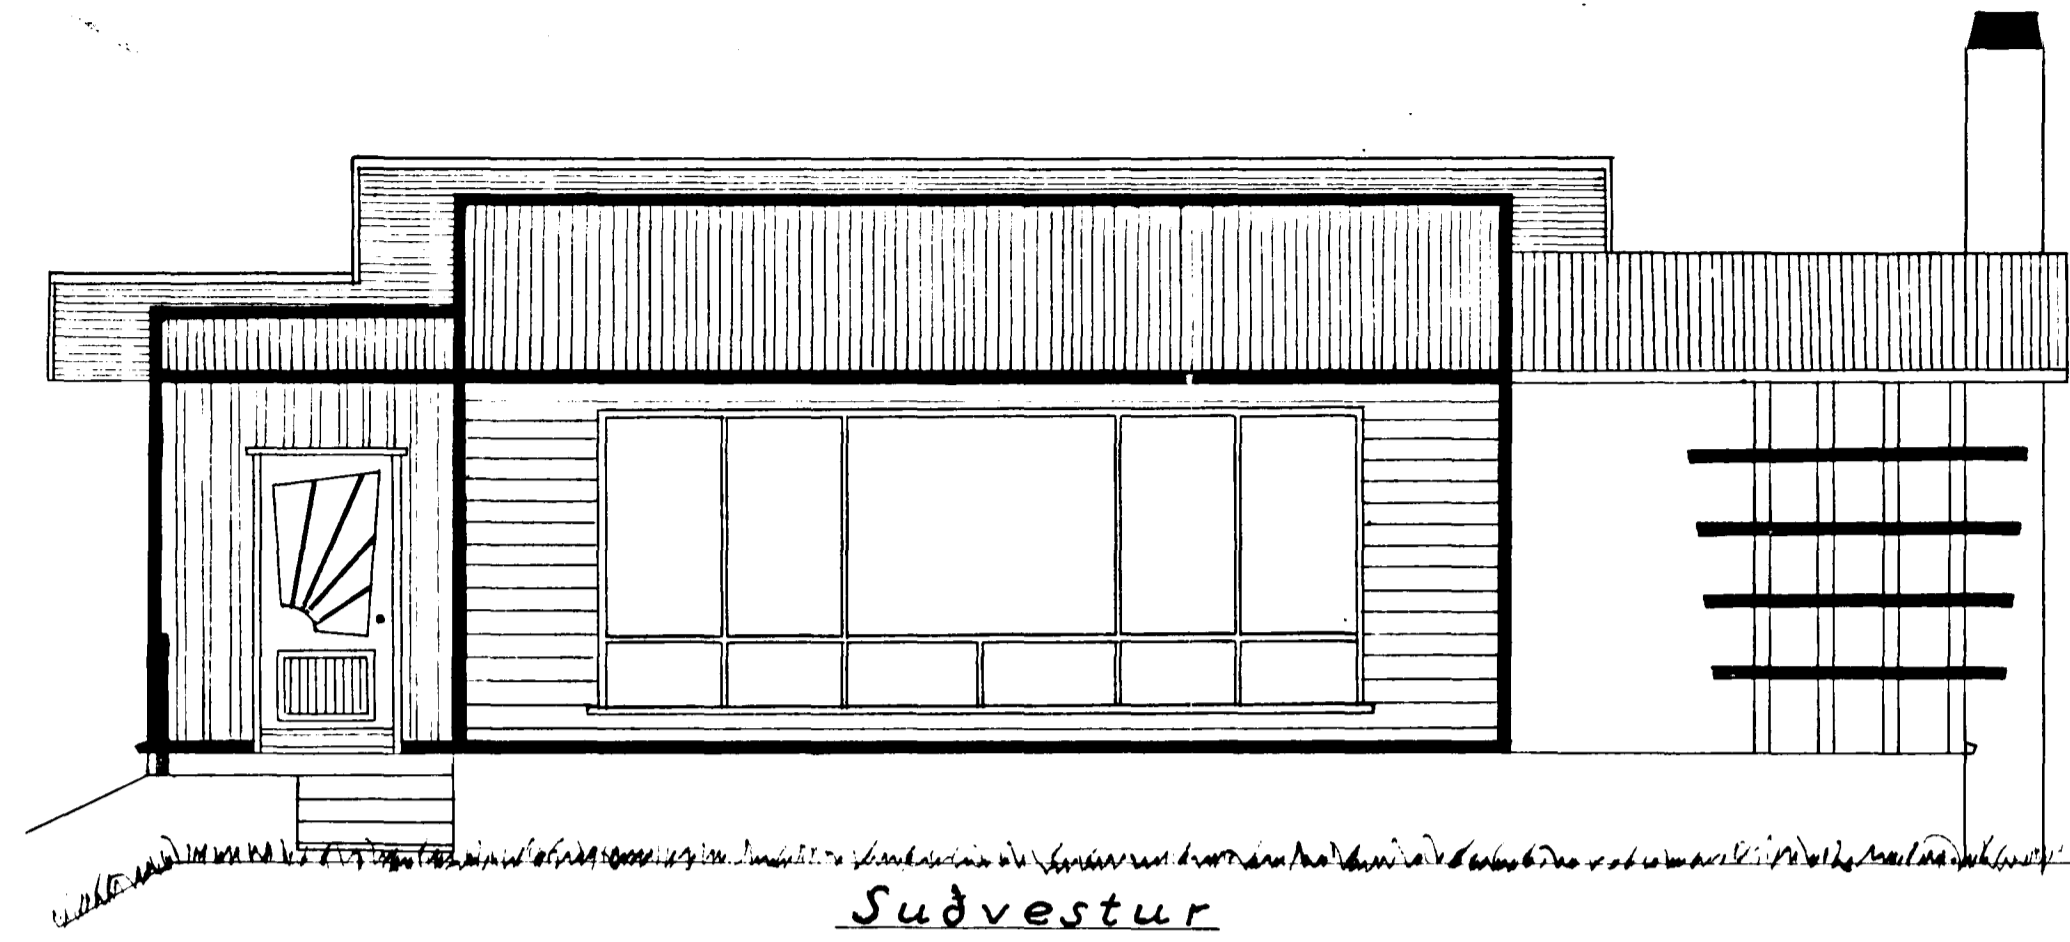
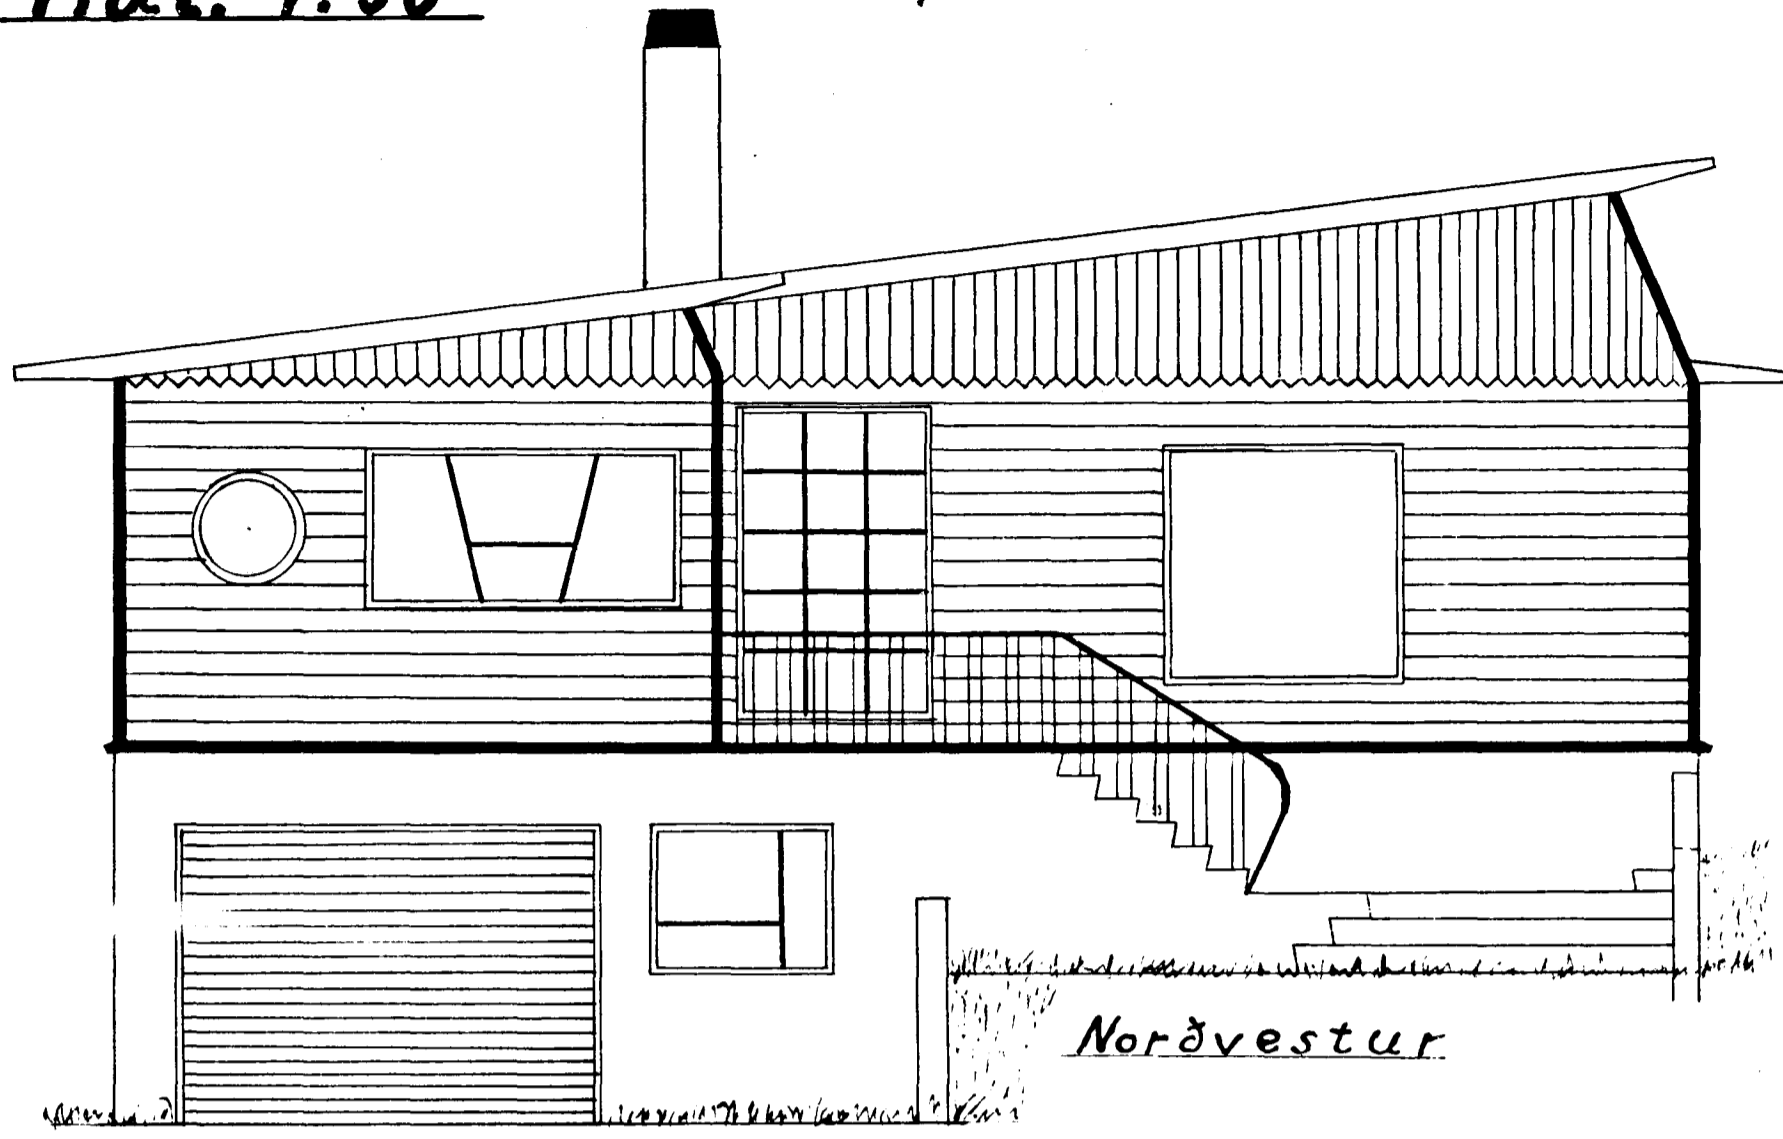
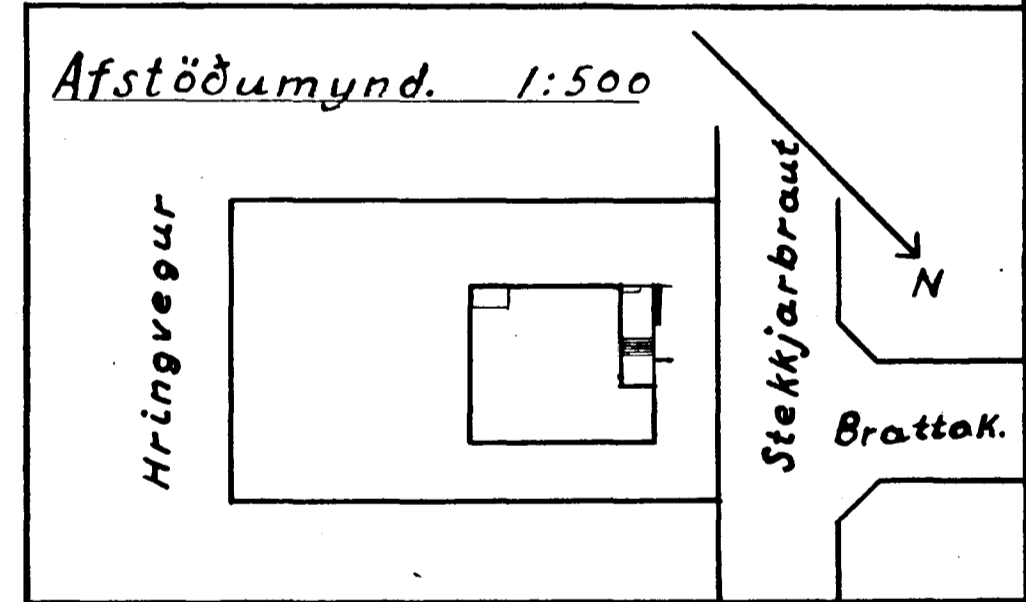
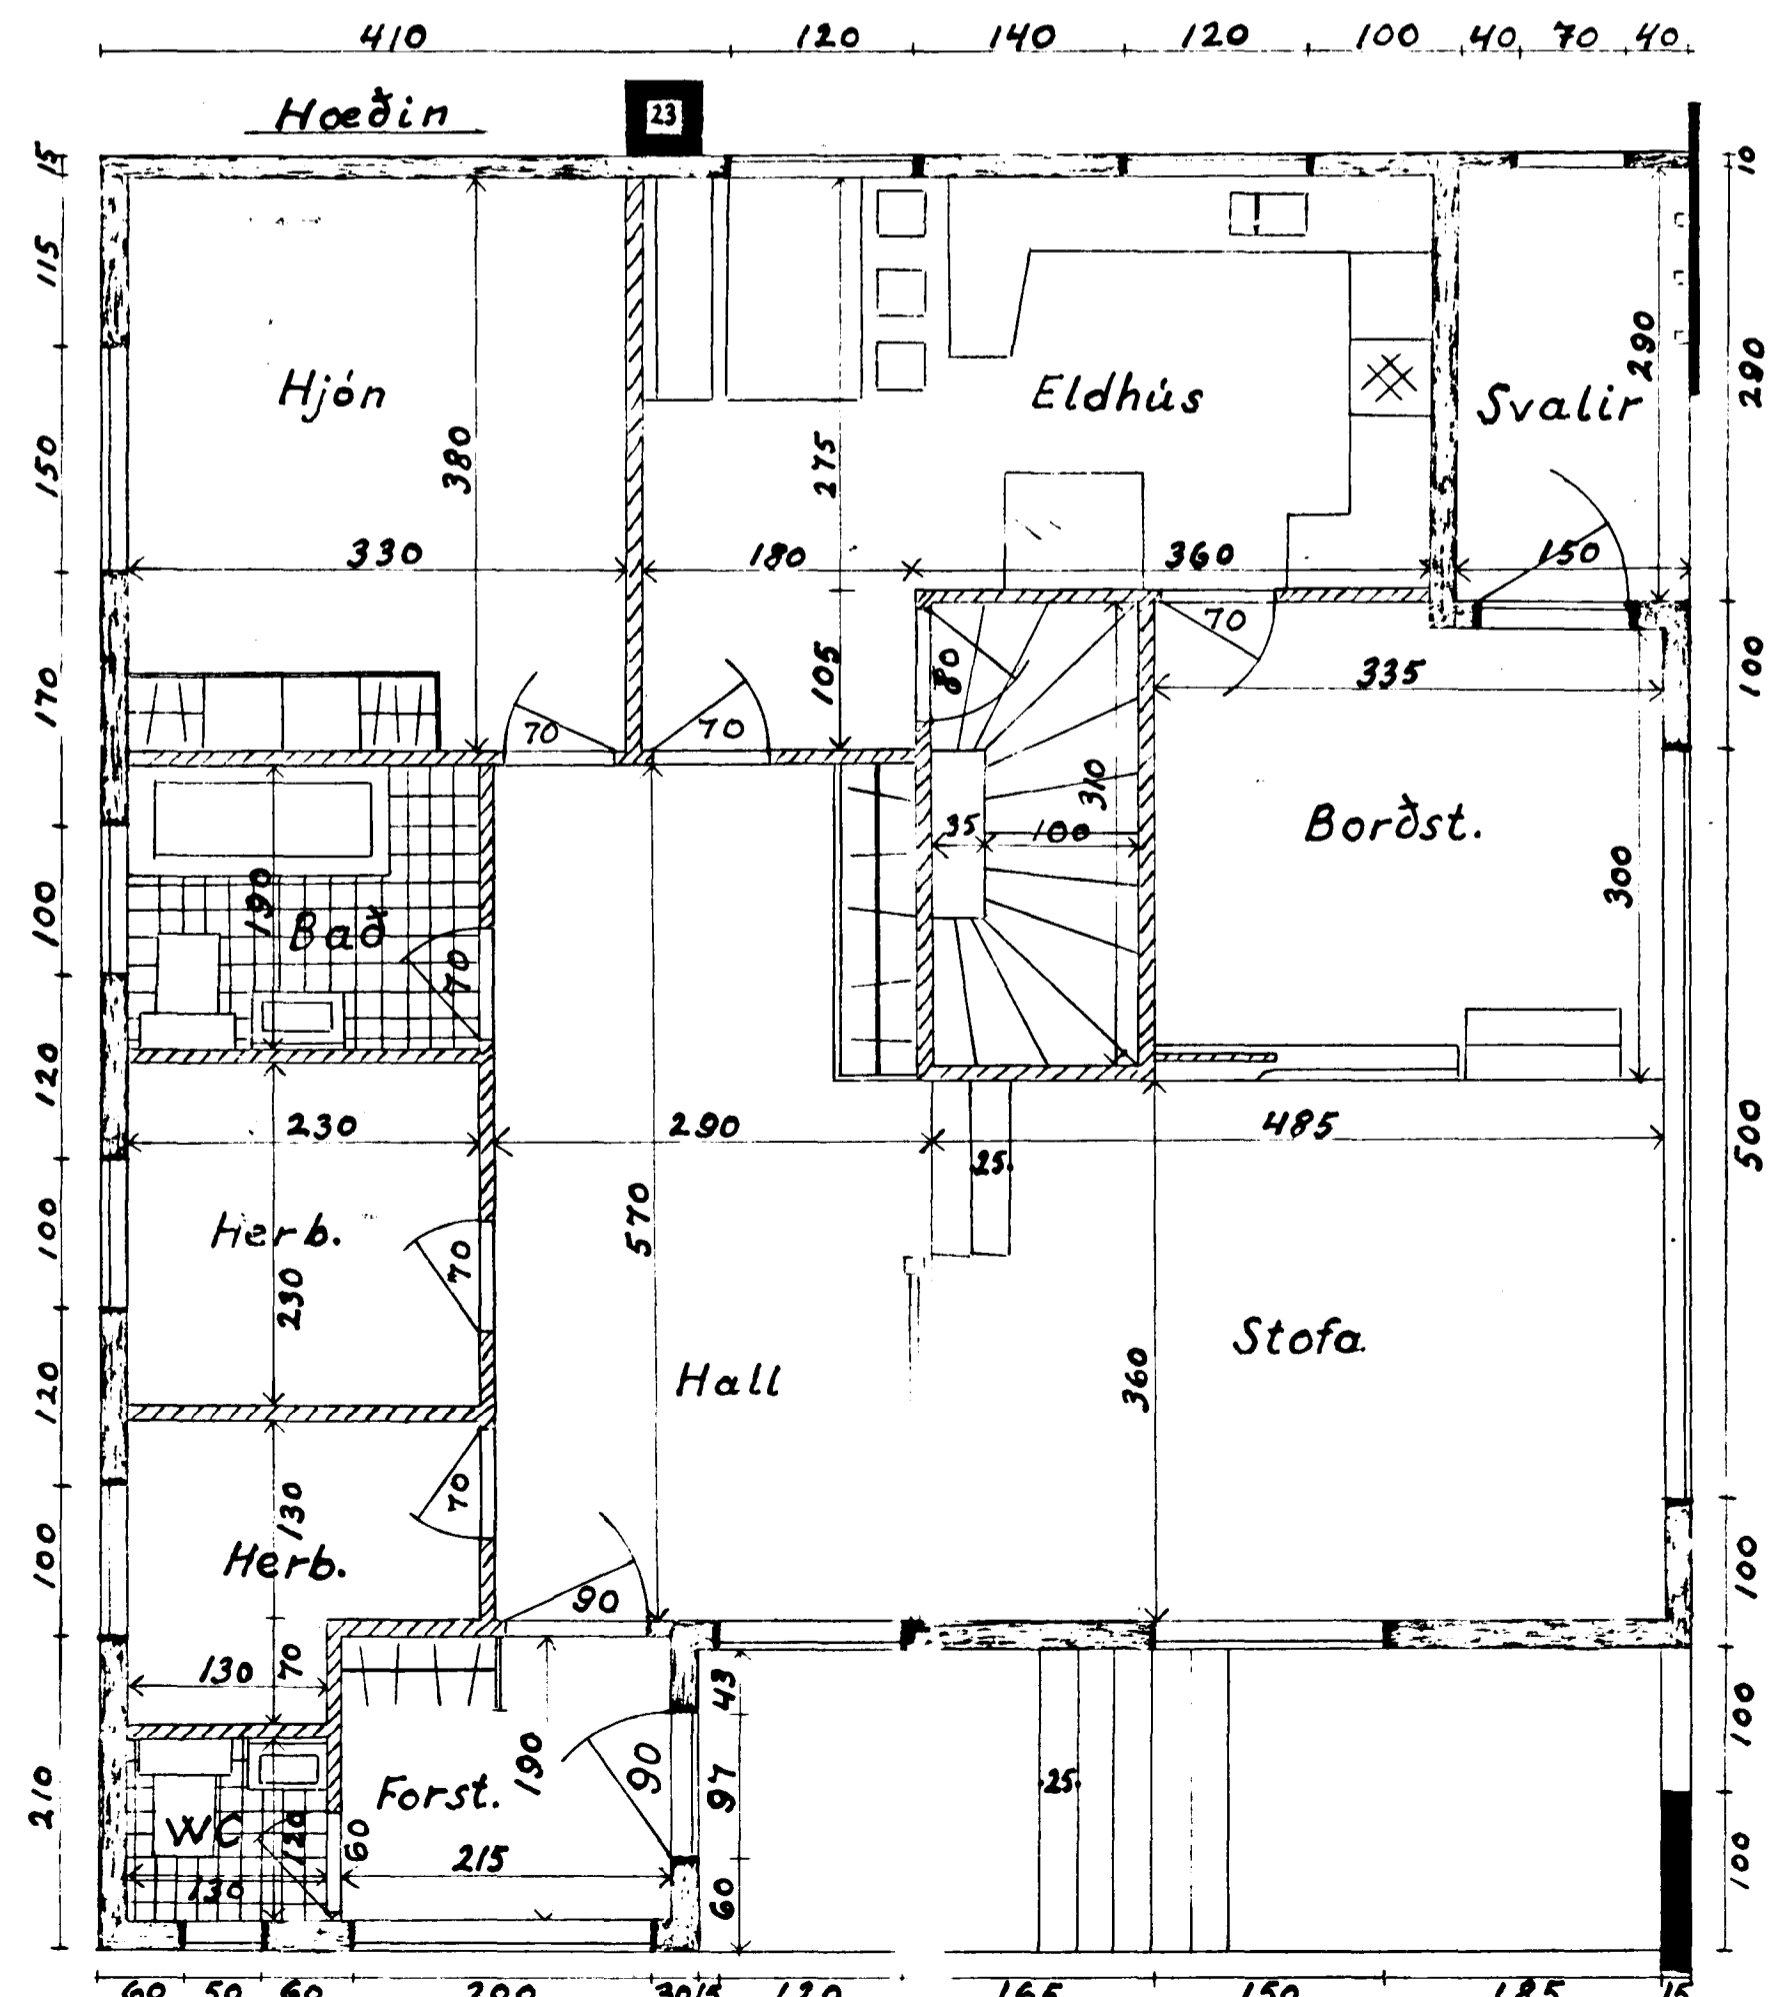


Íbúðarhús við Stekkjarbraut nr. 9 Fig. Guðmundur Sigurjónsson (Breiting frá fyrri teikningu)

108.5 m²
Mál. 1:50

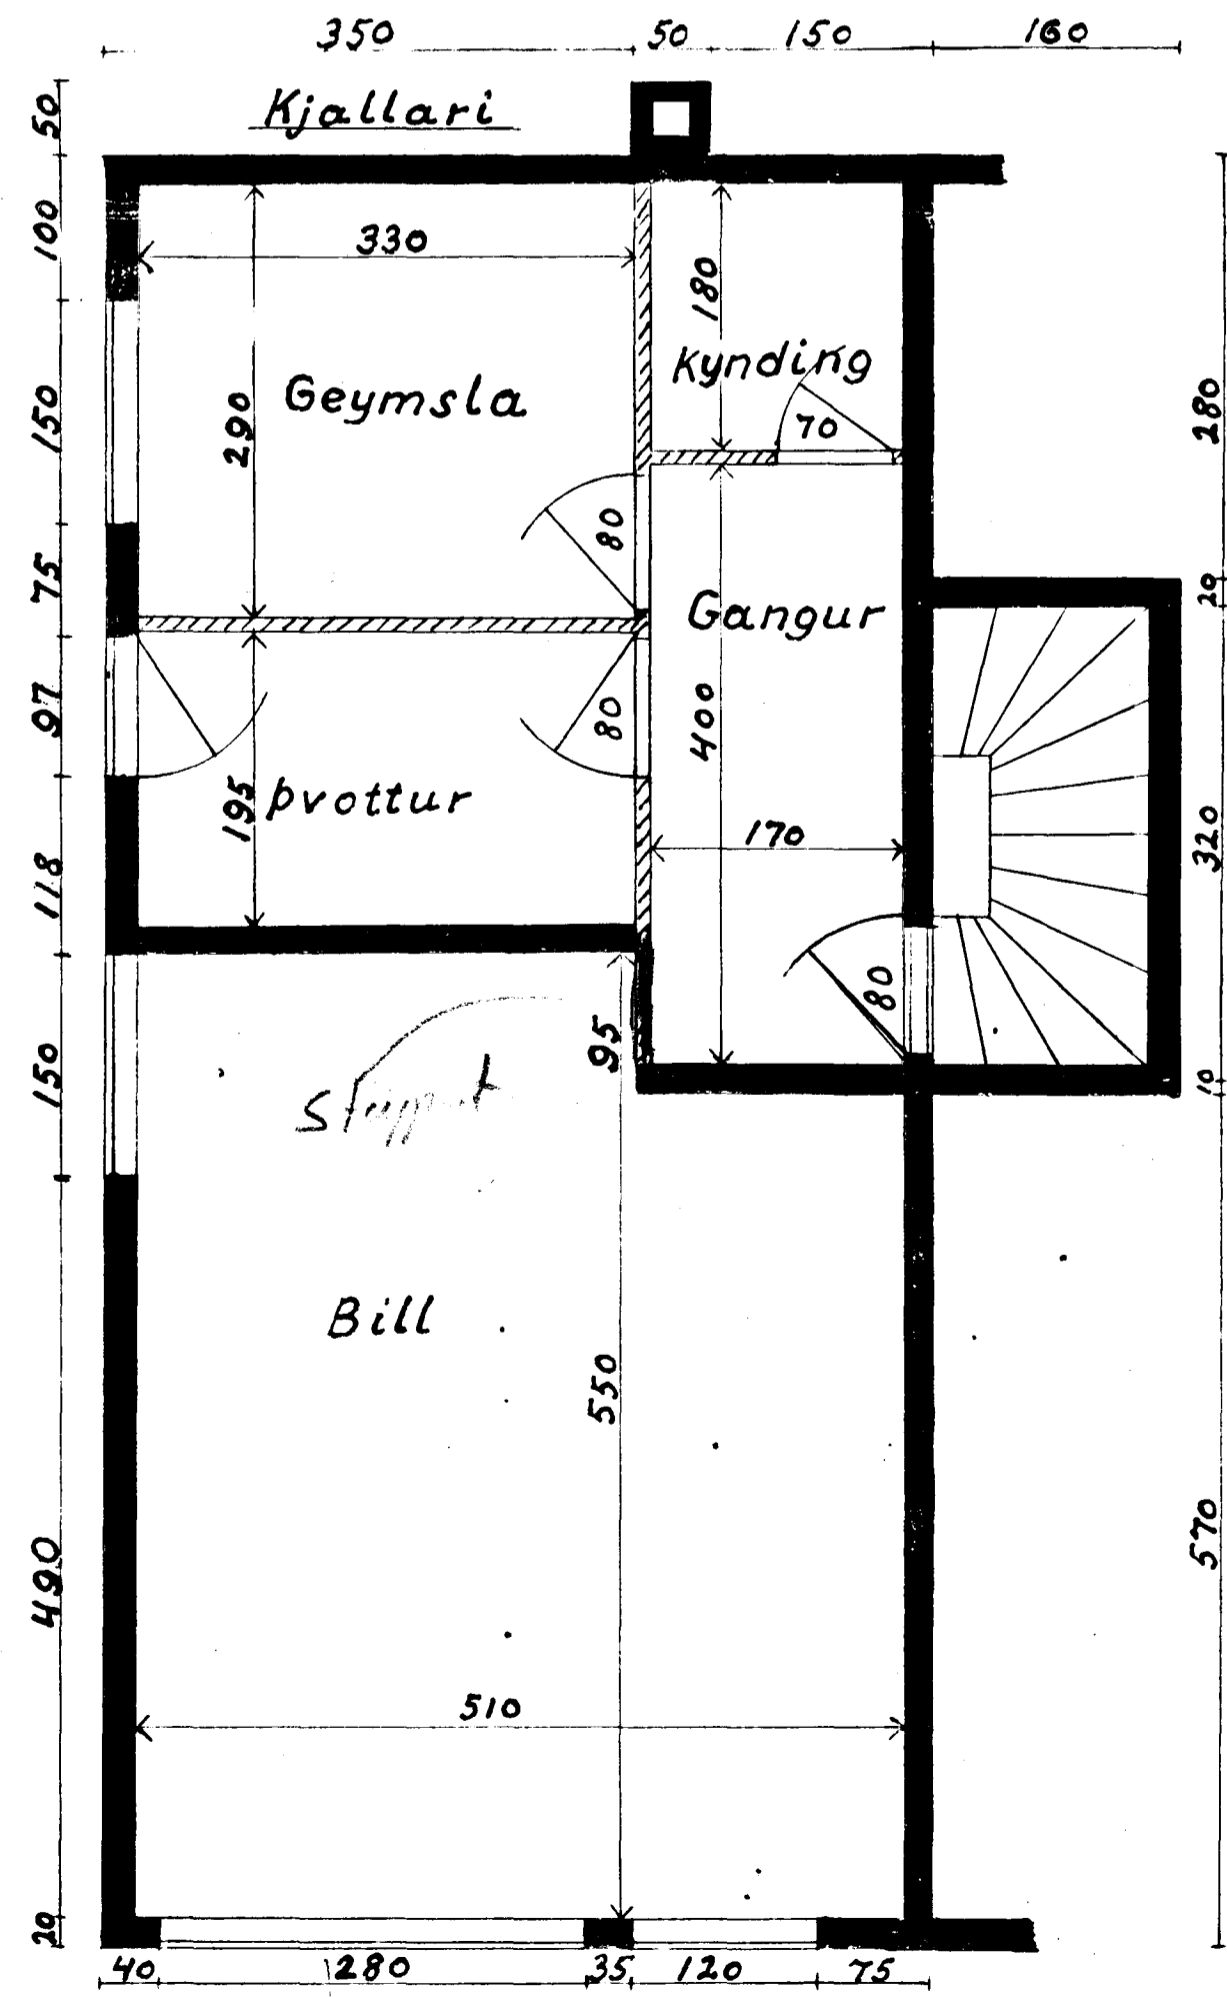

Kjallari og gólf úr járnþentri steinsteypu
en hæðin úr timbri.

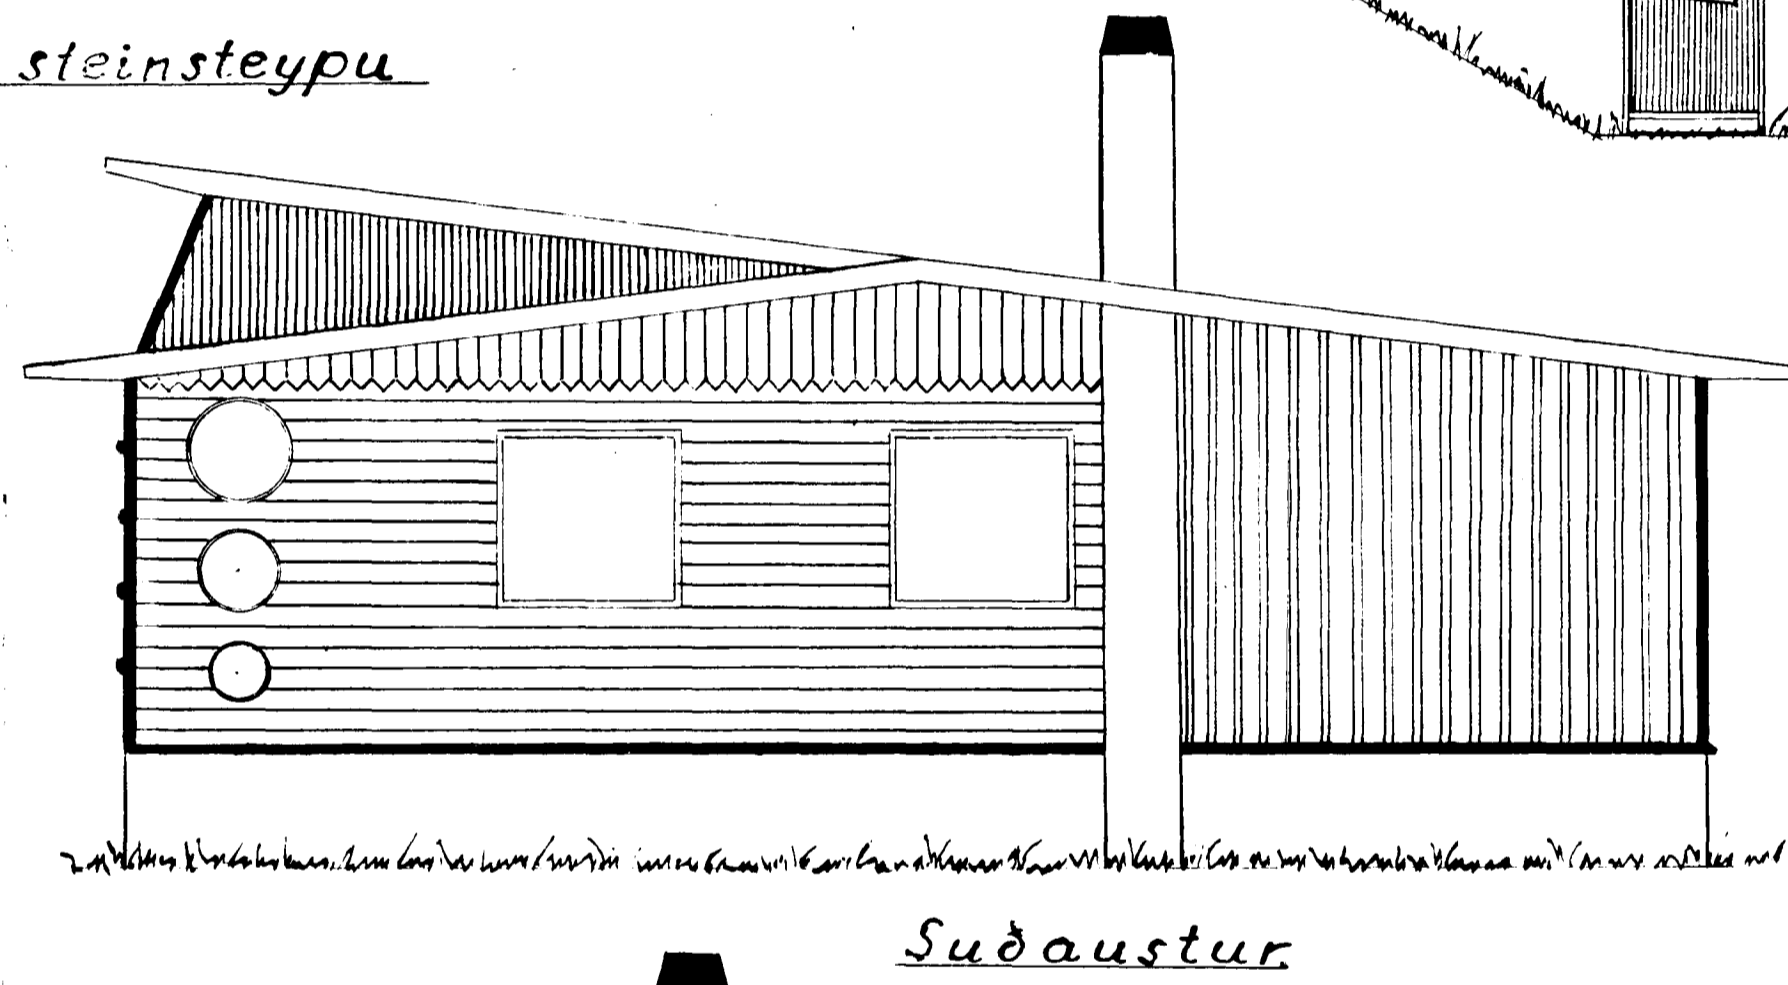

Sp. 3/4/59

Teiknað: Reykjavík Febrúar 1959.

Sigurjón Magnússon

Guðmundur Sigurjónsson
Húsaásmíðameistari

Einarr Þorvaldsson
Múraraásmíðameistari