




Strandgata 11, Byggingarlýsing kaffiteriu á 1. hæð:

Í tveimur syðri súlnabilum jarðhæðar, næst stigahúsi, eru innréttuð kaffiteria og spílasalur. Aður voru í þessum súlnabilum tvær verslanir, ein í hvoru bili. og lokað á milli. 5 m langur hluti skilveggar er nú fjartægður. Opíð er milli kaffiteriu og salar. Kaffiterian er í nyrðra bilinu (miðbil hæðarinnar), spílasalurinn er í syðra bilinu, næst stigahúsi.

Tveir inngangar fyrir viðskiptavinum eru frá götu, annar í kaffiteriu, hinn í spílasal. Tveir inngangar eru frá bílastæðum við bakhlíð, annar að starfsmannaaðstöðu, hinn inn á eldhúsgang. Sorpgeymsla hússins er í austurhorni syðra bils með dyrum að bílastæði. Í innréttingunni er eftirfarandi: Starfsmannaaðstaða með klæðaskápum og sér salerni, afgreiðslubar kaffiteriu með dyrum inn í starfsmannaaðstöðu, snyrting fyrir hreyfihlaða, minna vs. eldhús með uppþvottaðstöðu og kæliborði, þar inn af ræstiklefi með skolvaski og rafmælaklefi.


Allar klæðningar skulu vera í flokki 1. Útlysing skal vera í rýmingarleiðum. Gólfpláss til ráðstöfunar fyrir gesti er 76,0 m<sup>2</sup>. Í kaffiteriunni (31,1 m<sup>2</sup>) er gert ráð fyrir allt að sex fjögurra manna borðum og þremur tveggja manna borðum og einu einstaklingsborði eða 31 gesti. Í spílasalum (44,8 m<sup>2</sup>) er gert ráð fyrir allt að tíu spílakössum og fjórum tveggja manna borðum alls 18 gestum með þeim sem eru að spíla hverju sinni. Alls er gert ráð fyrir 49 gestum í báðum sölum.

Samþykkt þann  
12 NOV. 2002  
Byggingeignitruinn í Hafnarfirði  
Erlendur Hjaltmarsson

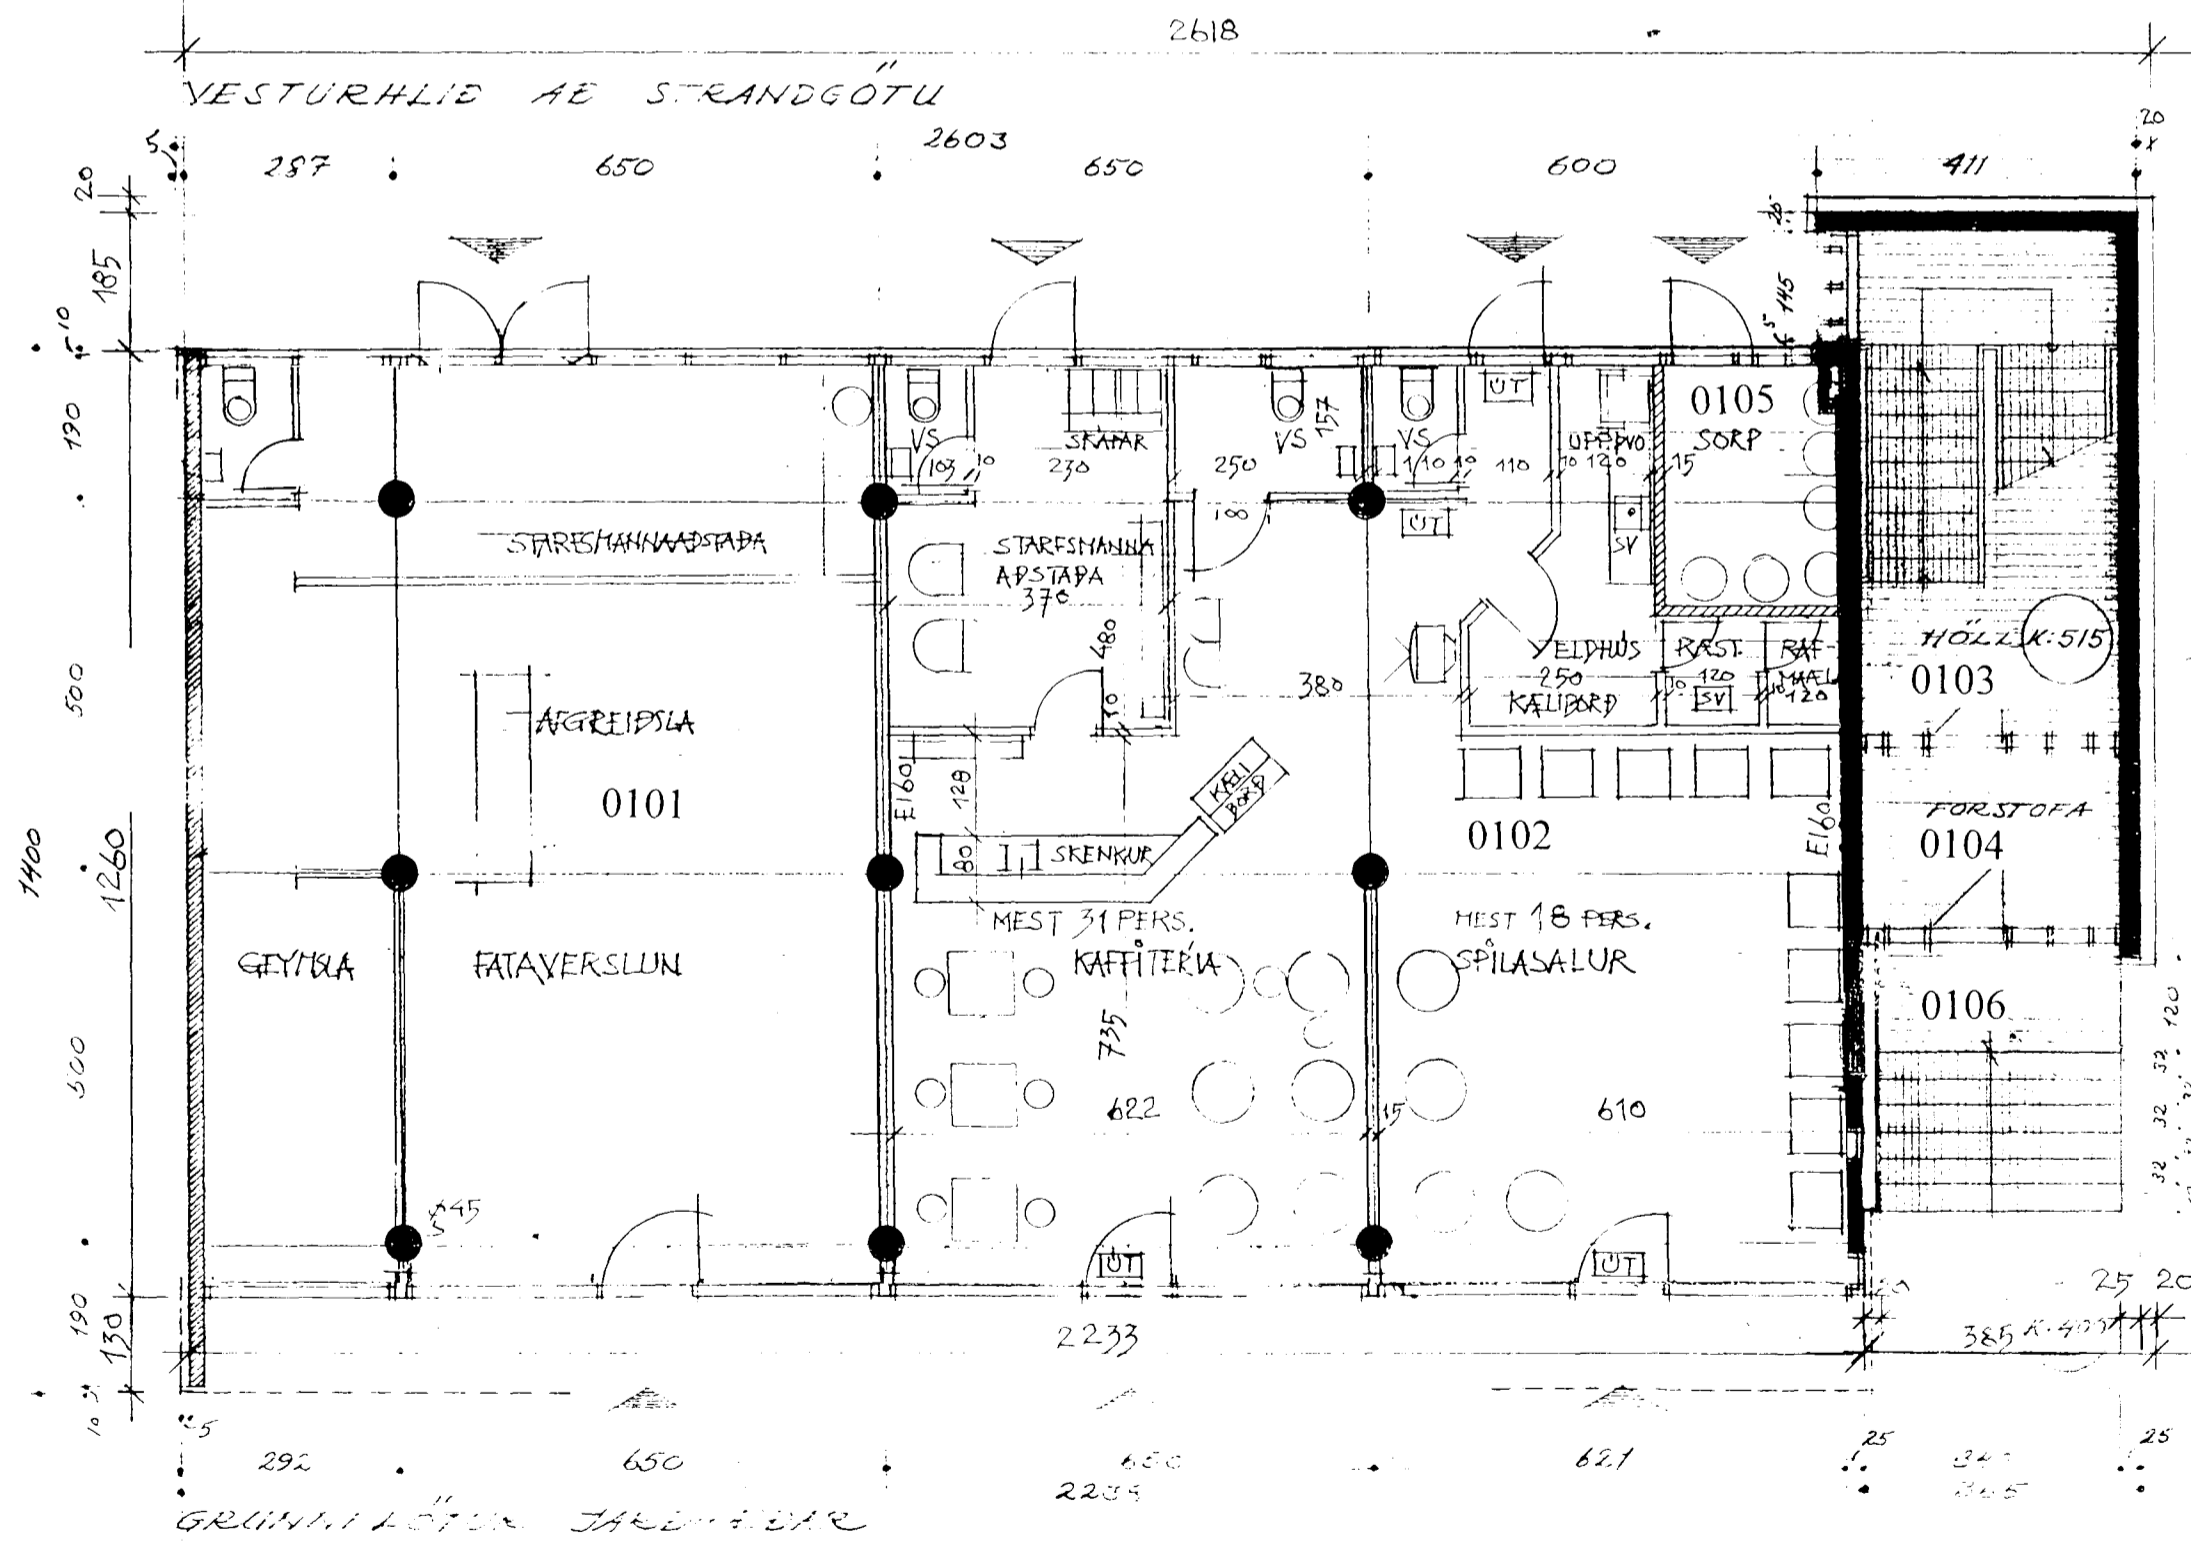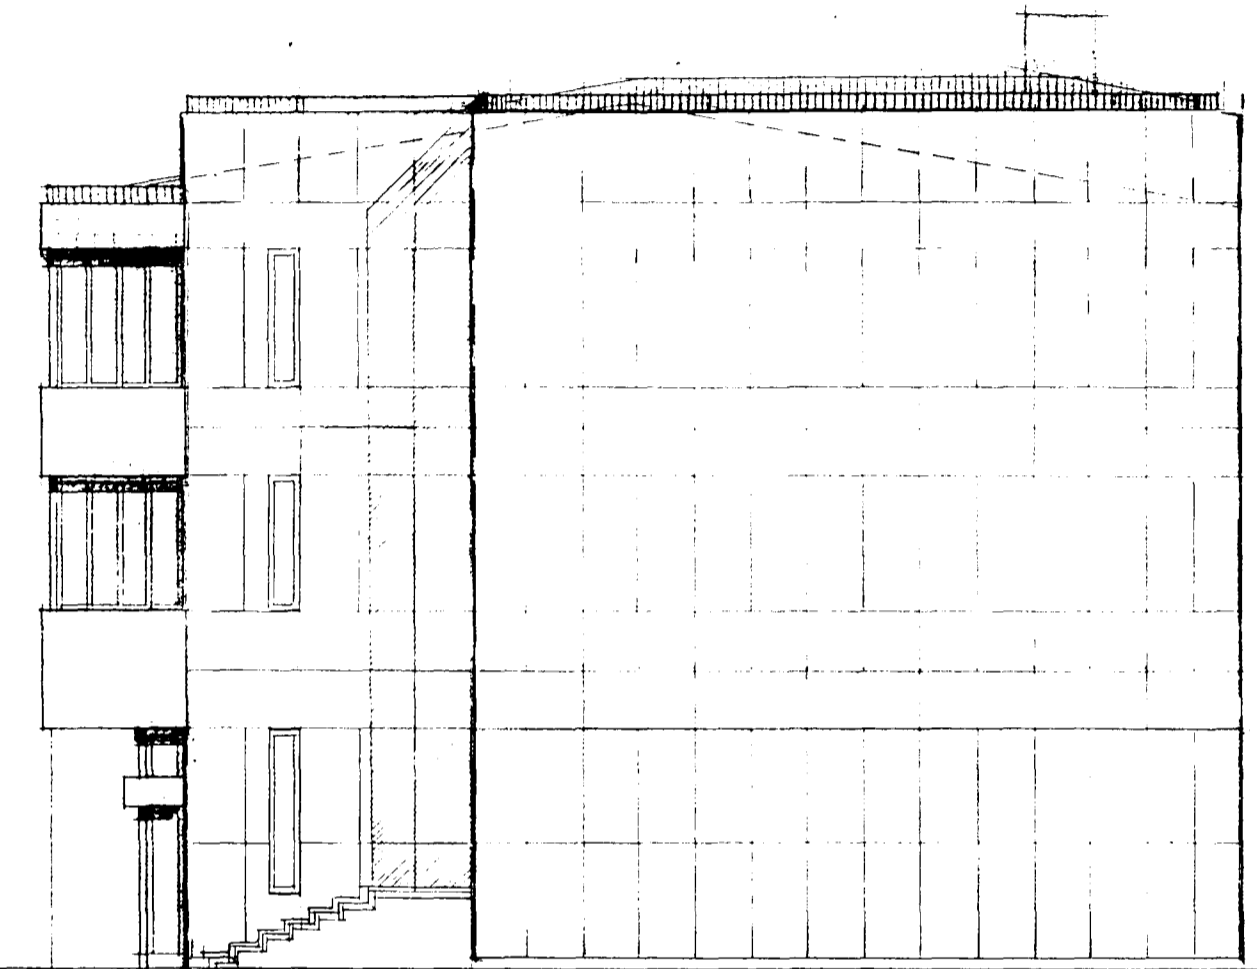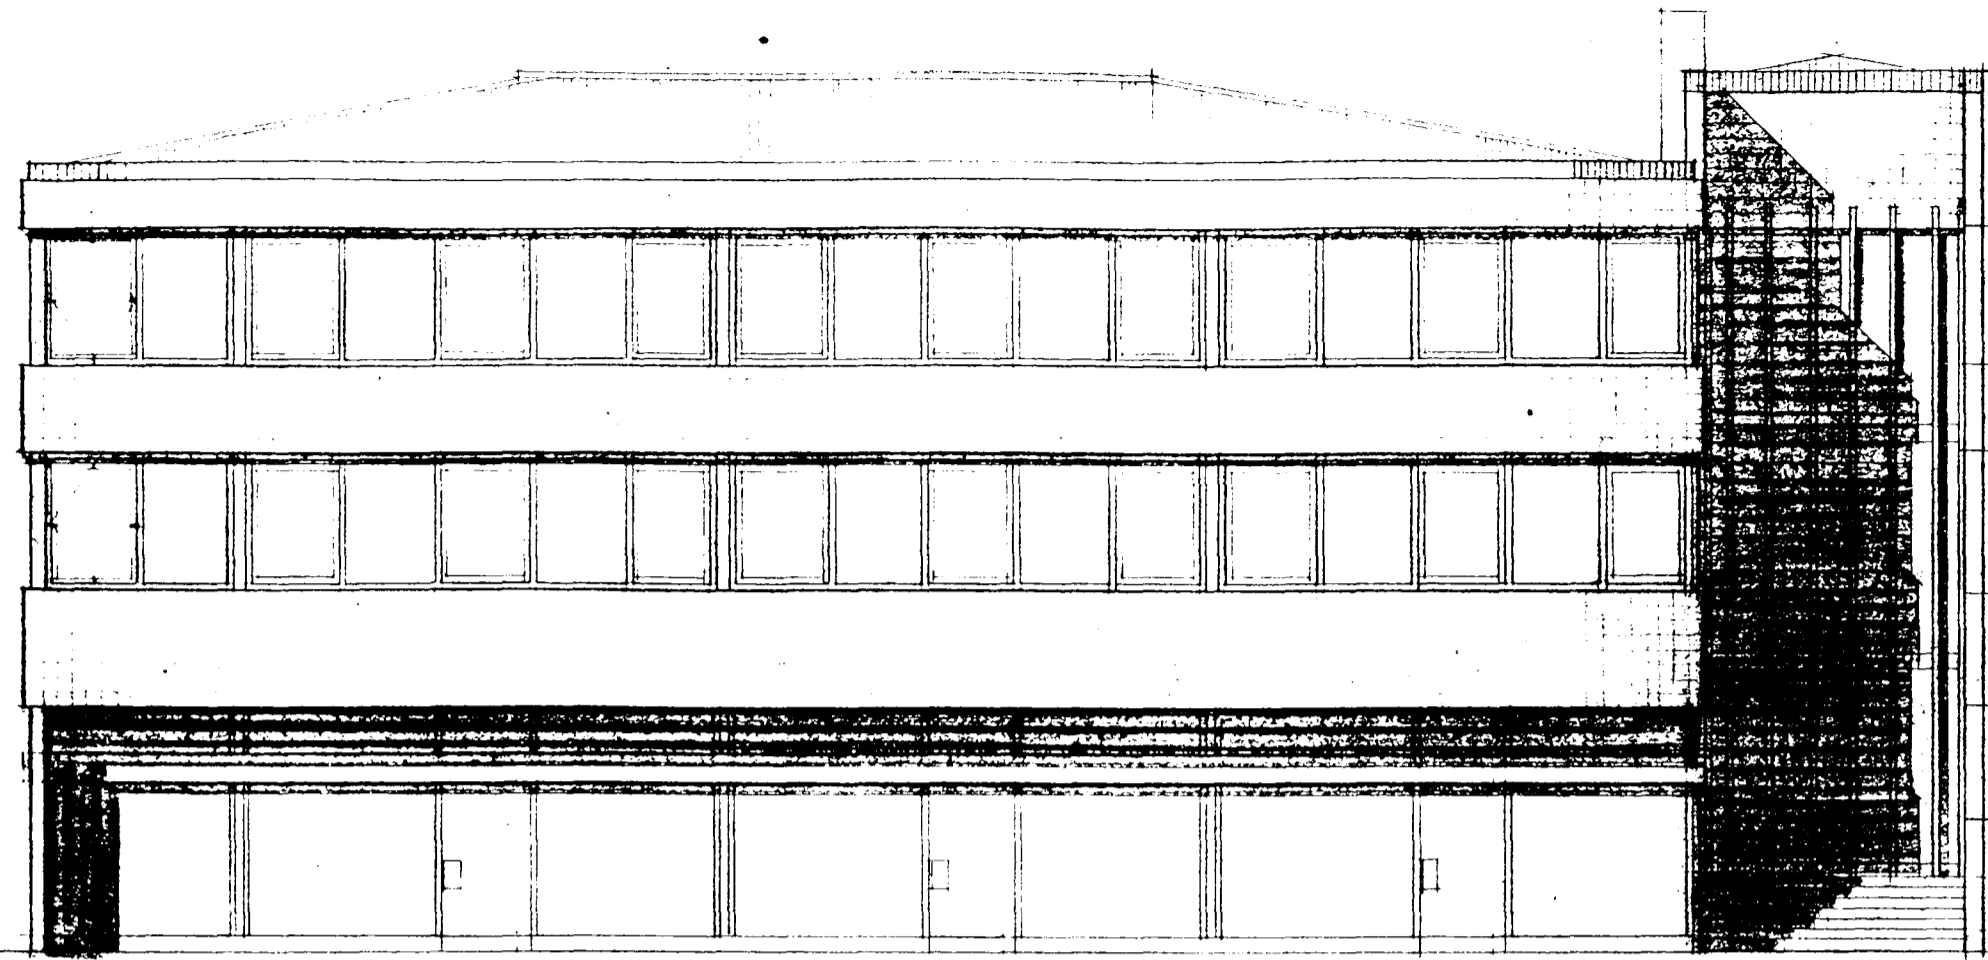

UPPR. 15.00  
FRANST. 32.00  
SUÐURGAFL

Stökkvillid höfuðborgarsvæðisins hf  
12/11/02 D. Þorbj.

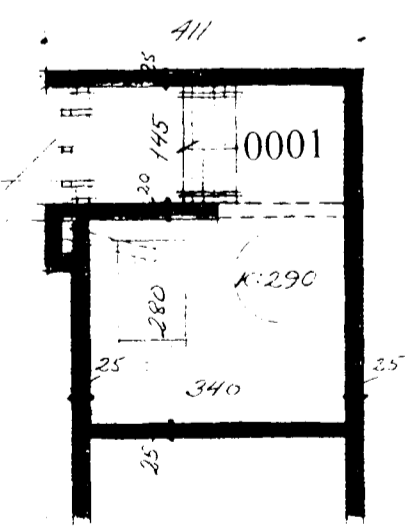

BREYTT 01.11.2002: VERSLUN Á 1. HÆÐ VERÐUR KAFFITERIA

*innviður Atahjinnunnar!*

INNRETTING KAFFITERIU ER FÆRÐ INN Á LJÓSRIT AF UPPRUNA LEGRI TEIKNINGU ÞORVALDAR S ÞORVALDSSONAR DAGS. 22.4.1967 BR. 15.8.1975 (ÞAK) EINNIG BREYTTUR SUÐURGAFL VEGNA KLÆÐNINGAR. AFSTÖÐUMYND ER SKV. DEILISKIPULAGI SAMÞ.19.06.2001

STRANDGATA 11, HAFNARFIRÐI BLO1

BREYTT:	DAGS:	LÝSING:
BREYTT	DAGS.	LÝSING