
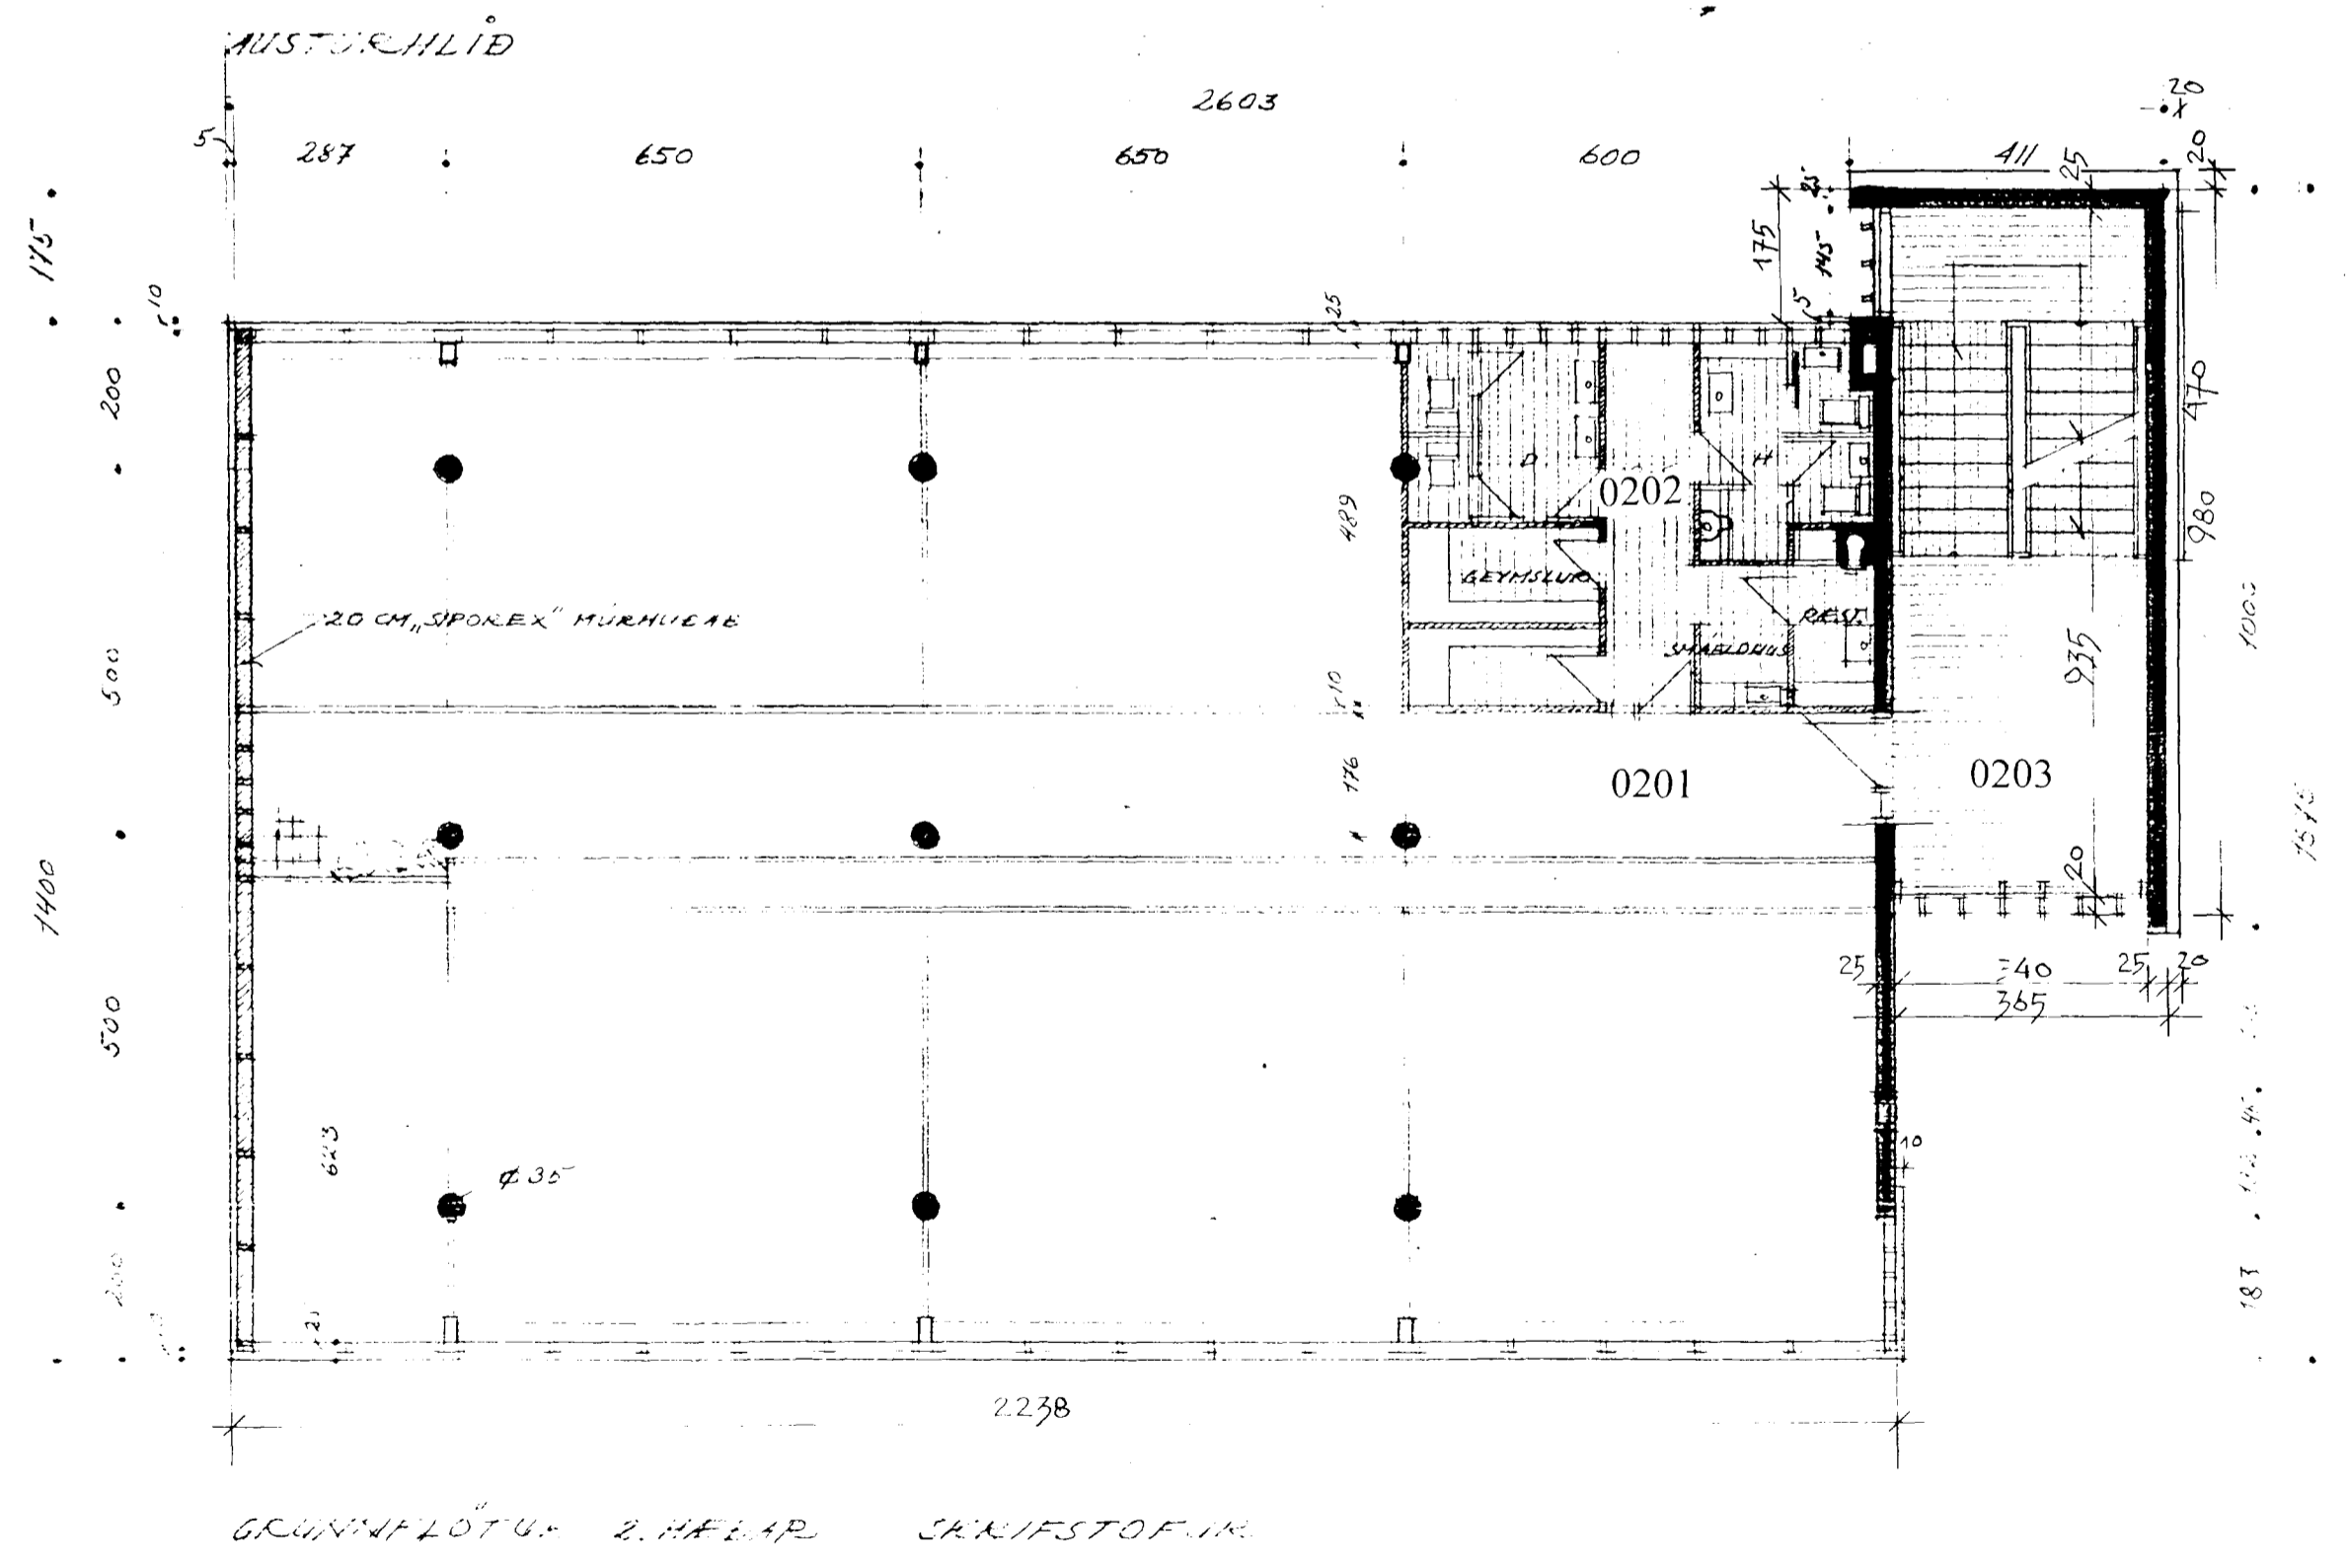
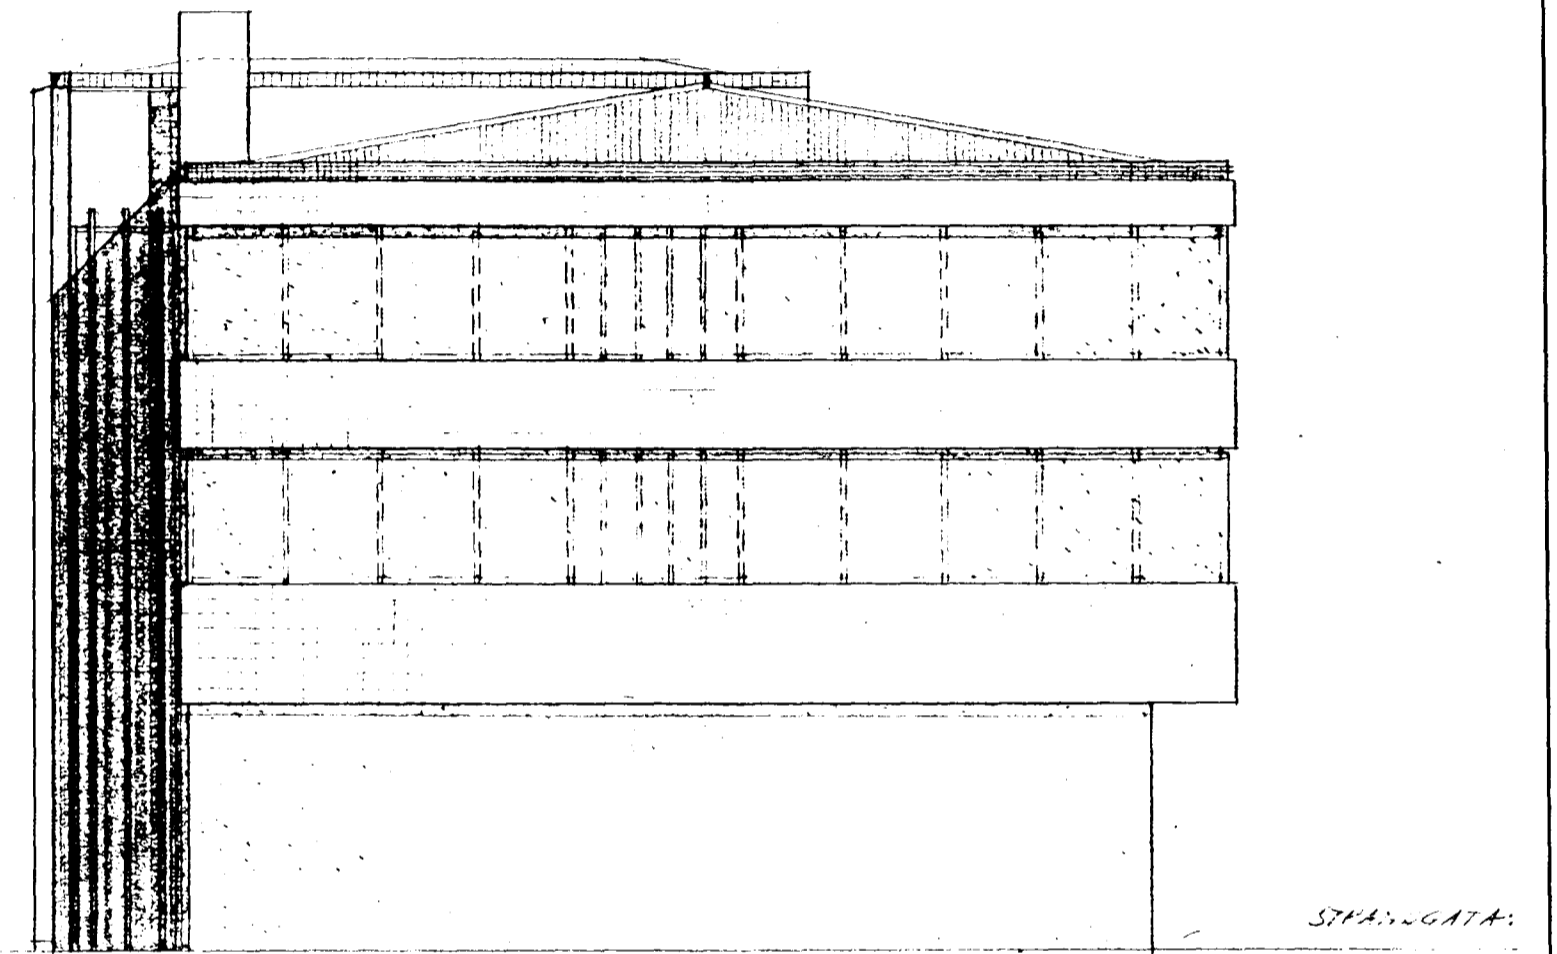


Samþykkt þann  
 12. NOV. 2002  
 Byggingafulltrúinn í Hafnarfirði  
 Erlendur Kjartansson

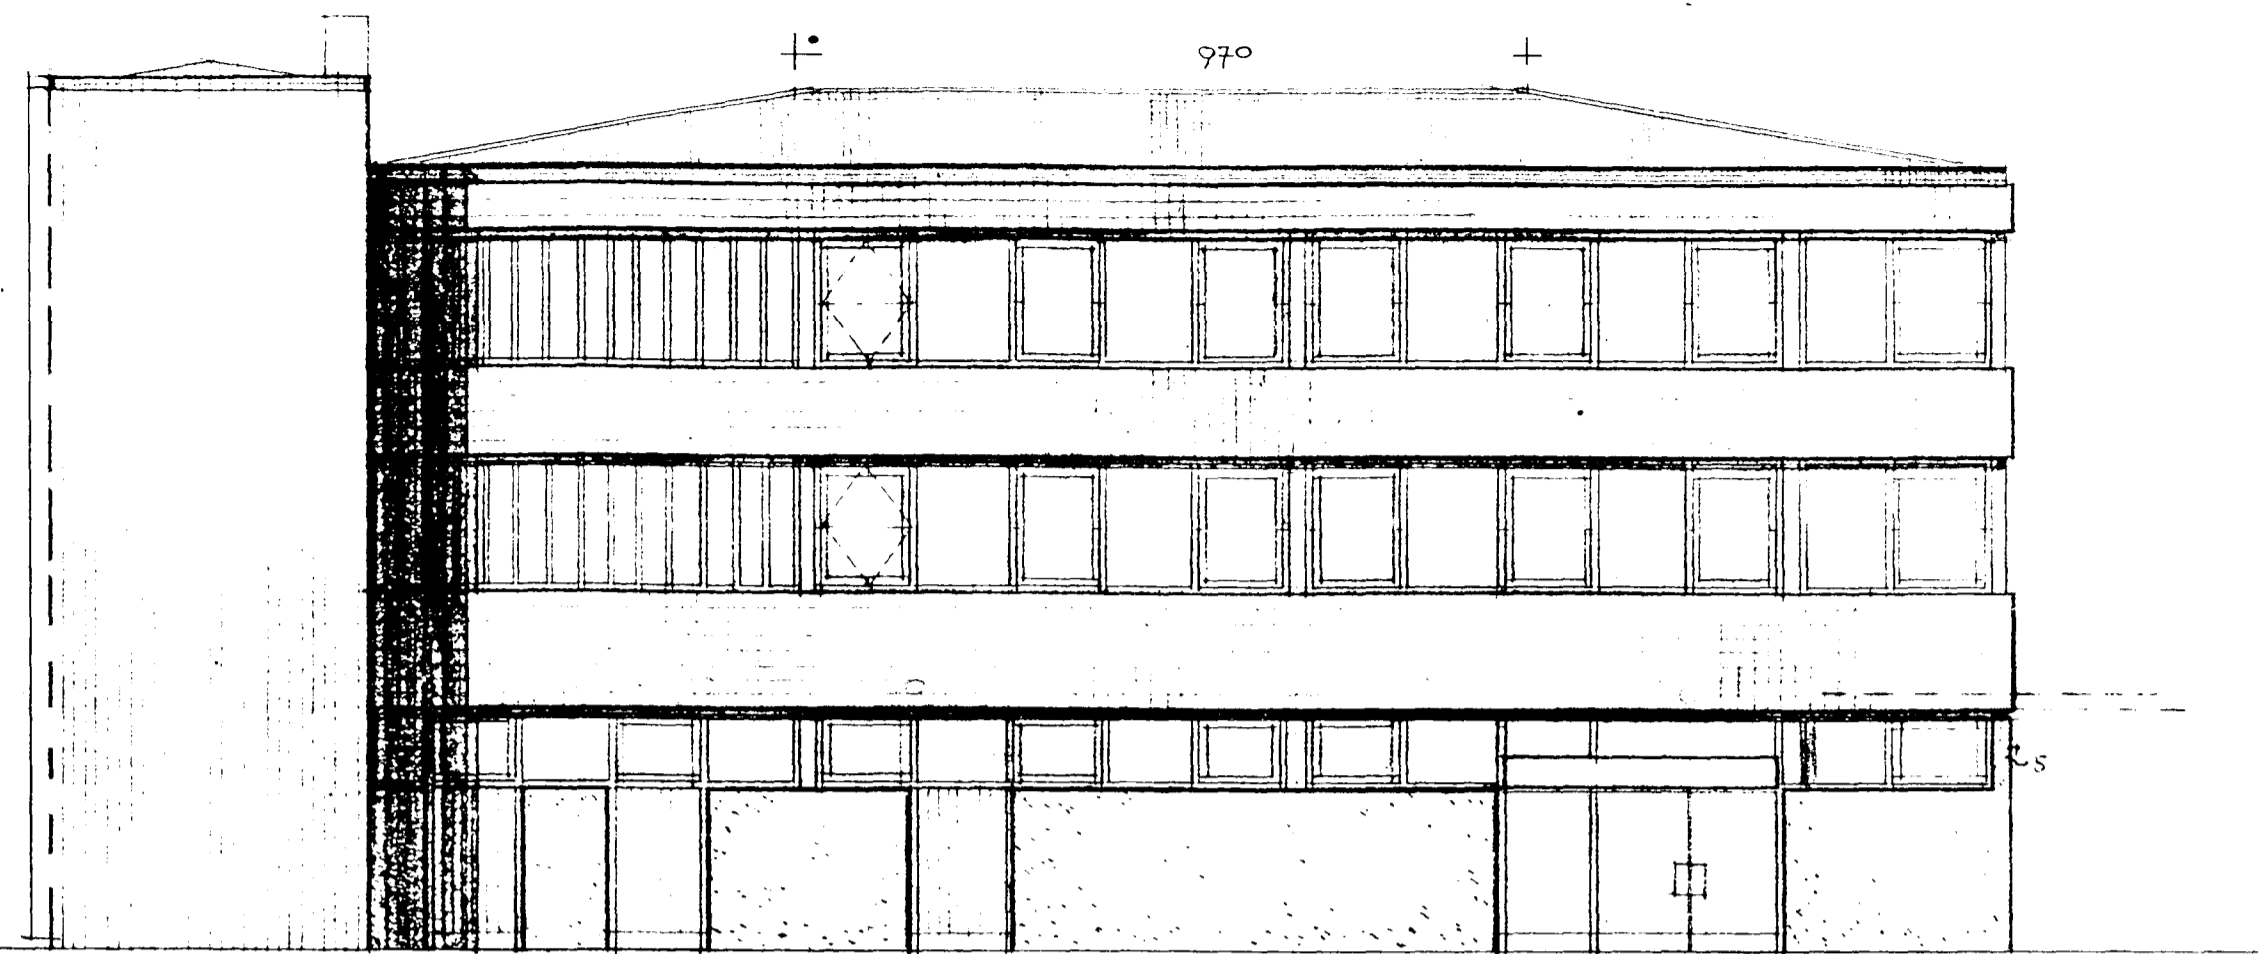

NORÐURGAFL.

BREYTT 01.11.2002: VERSLUN Á 1. HÆÐ VERÐUR KAFFITERÍA

*Linnþór Atólfsson*

INNRETTING KAFFITERÍU ER FÆRD INN Á LJÓÐSRIT AF UPPRUNA  
 LEGRI TEIKNINGU ÞORVALDAR S ÞORVALDSSONAR  
 DAGS. 22.4.1967 BR. 15.8.1975 (ÞAK)  
 EINNIG BREYTTUR SUÐURGAFL VEGNA KLÆÐNINGAR.  
 AFSTÖÐUMYND ER SKV. DEILISKIPULAGI SAMÞ.19.06.2001

STRANDGATA 11, HAFNARFIRÐI BLO2

|         |       |         |
|---------|-------|---------|
| BREYTT: | DAGS: | LÝSING: |
|         |       |         |
|         |       |         |
|         |       |         |