




ALPAK EKRUFAD Á TRÉGRIND
BÁRAD ÁL MED INNRENUÐUM LAKKLIT

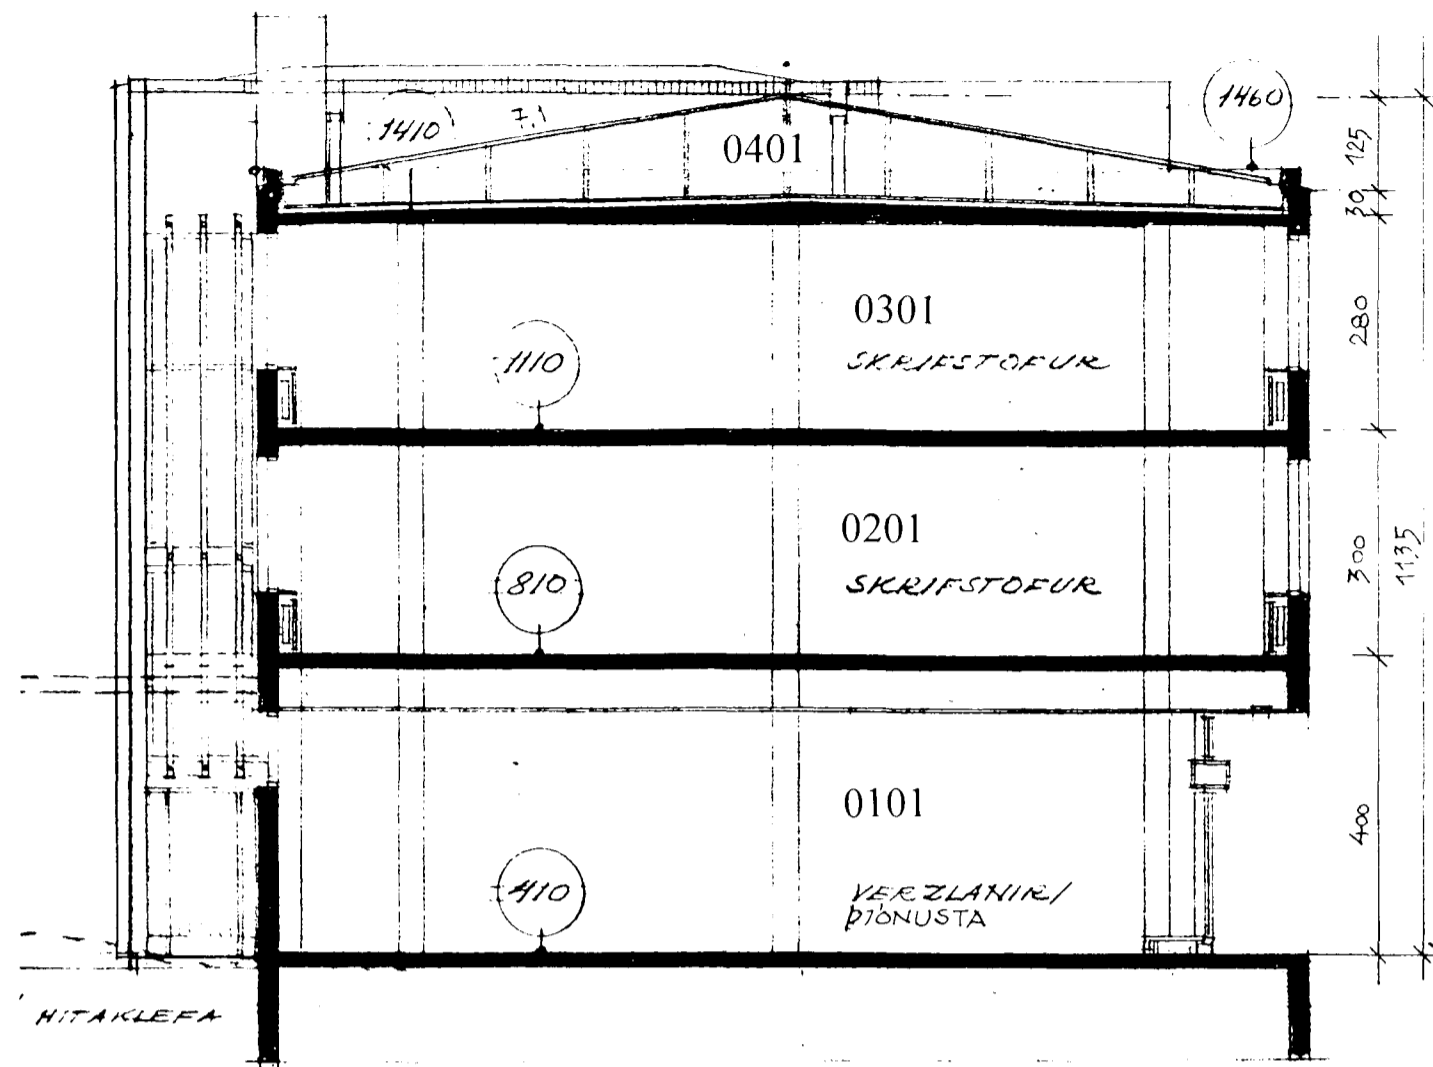

STRANDGATA K:400

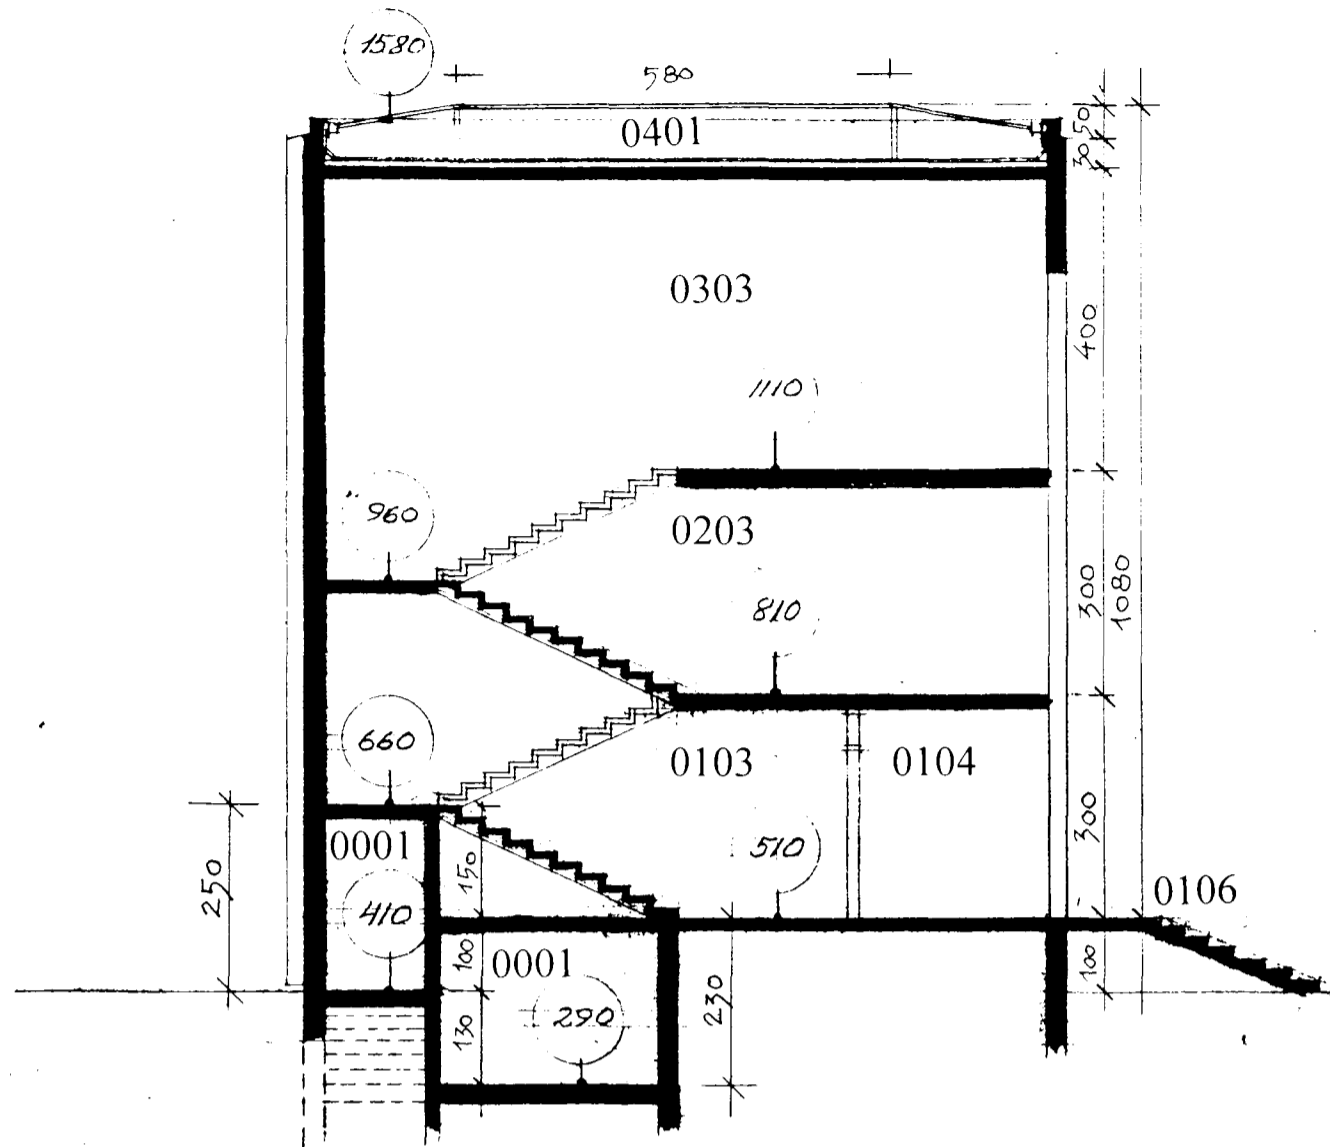


ÞVERSNÍÐ TRÖPPUTURN

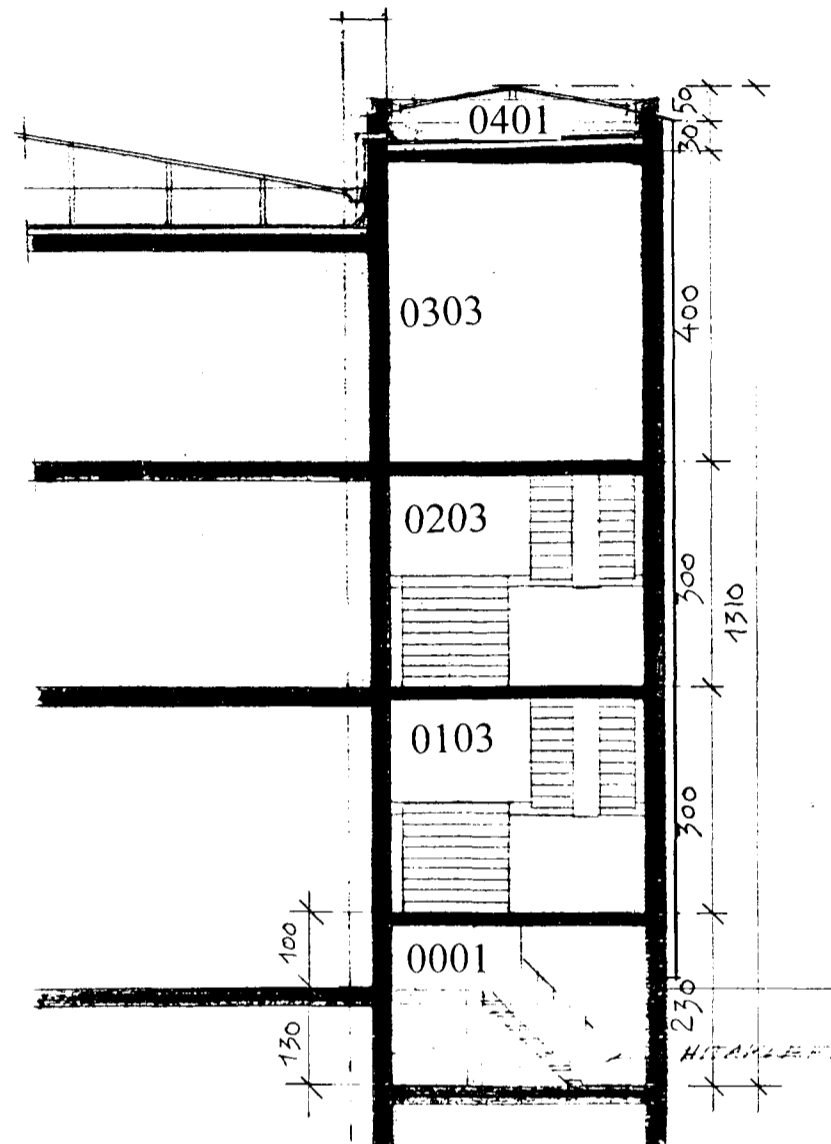

SNÍÐ Í TRÖPPUTURN

ÞVERSNÍÐ

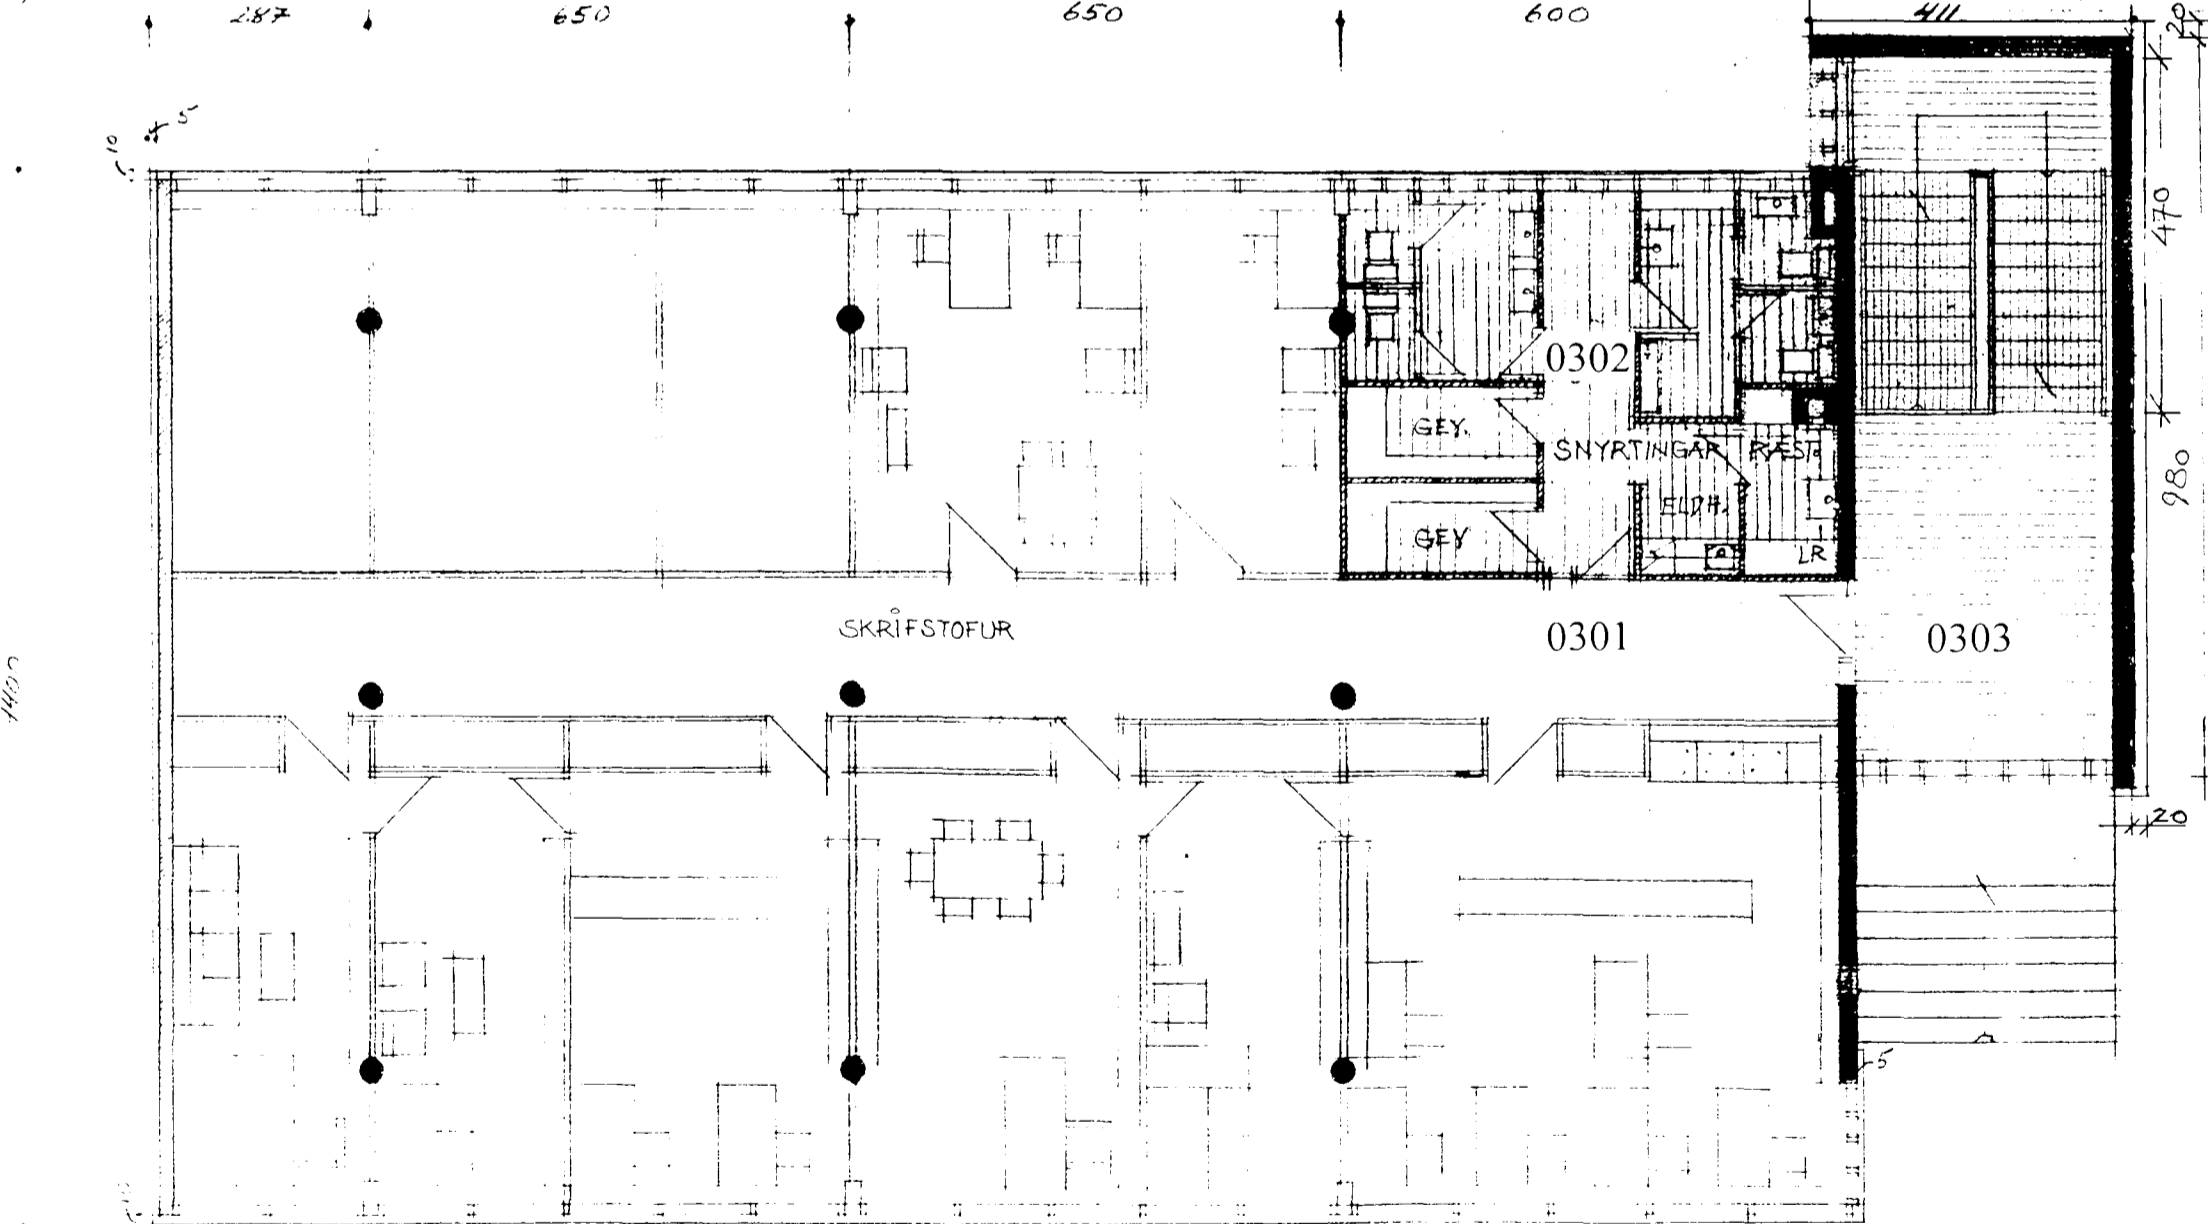

ÞVERSNÍÐ TRÖPPUTURN

BREYTT 01.11.2002: VERSLUN Á 1. HÆÐ VERÐUR KAFFITERÍA

Guðbjörg Atakfir

INNRETTING KAFFITERÍU ER FÆRD INN Á LJÓSRIT AF UPPRUNA
LEGRÍ TEIKNINGU ÞORVALDAR S ÞORVALDSSONAR
DAGS. 22.4.1967 BR. 15.8.1975 (ÞAK)
EINNIG BREYTTUR SUÐURGAFL VEGNA KLÆÐNINGAR.
AFSTÖÐUMYND ER SKV. DEILISKIPULAGI SAMÞ.19.06.2001

STRANDGATA 11, HAFNARFIRÐI BLO3

ÞRIÐJA HÆÐIN, ARKITEKTAR – SIGURÞÓR ADALSTEINSSON FAI

GRUNNMYND 3. HÆÐAR, SNÍÐ

STRANDGÖTU 28 220 HAFNARFIRÐI
SMÍ: 555 48 10 GSM 864 4168
KT:250144-3939



HANNAÐ: ÞSP TEIKNAD: OS SA DAGS: 01.11.2002 MKV: 1:100 VERKNR:

BREYTT:	DAGS:	LÝSING:

GRUNNMYND 3. HÆÐAR