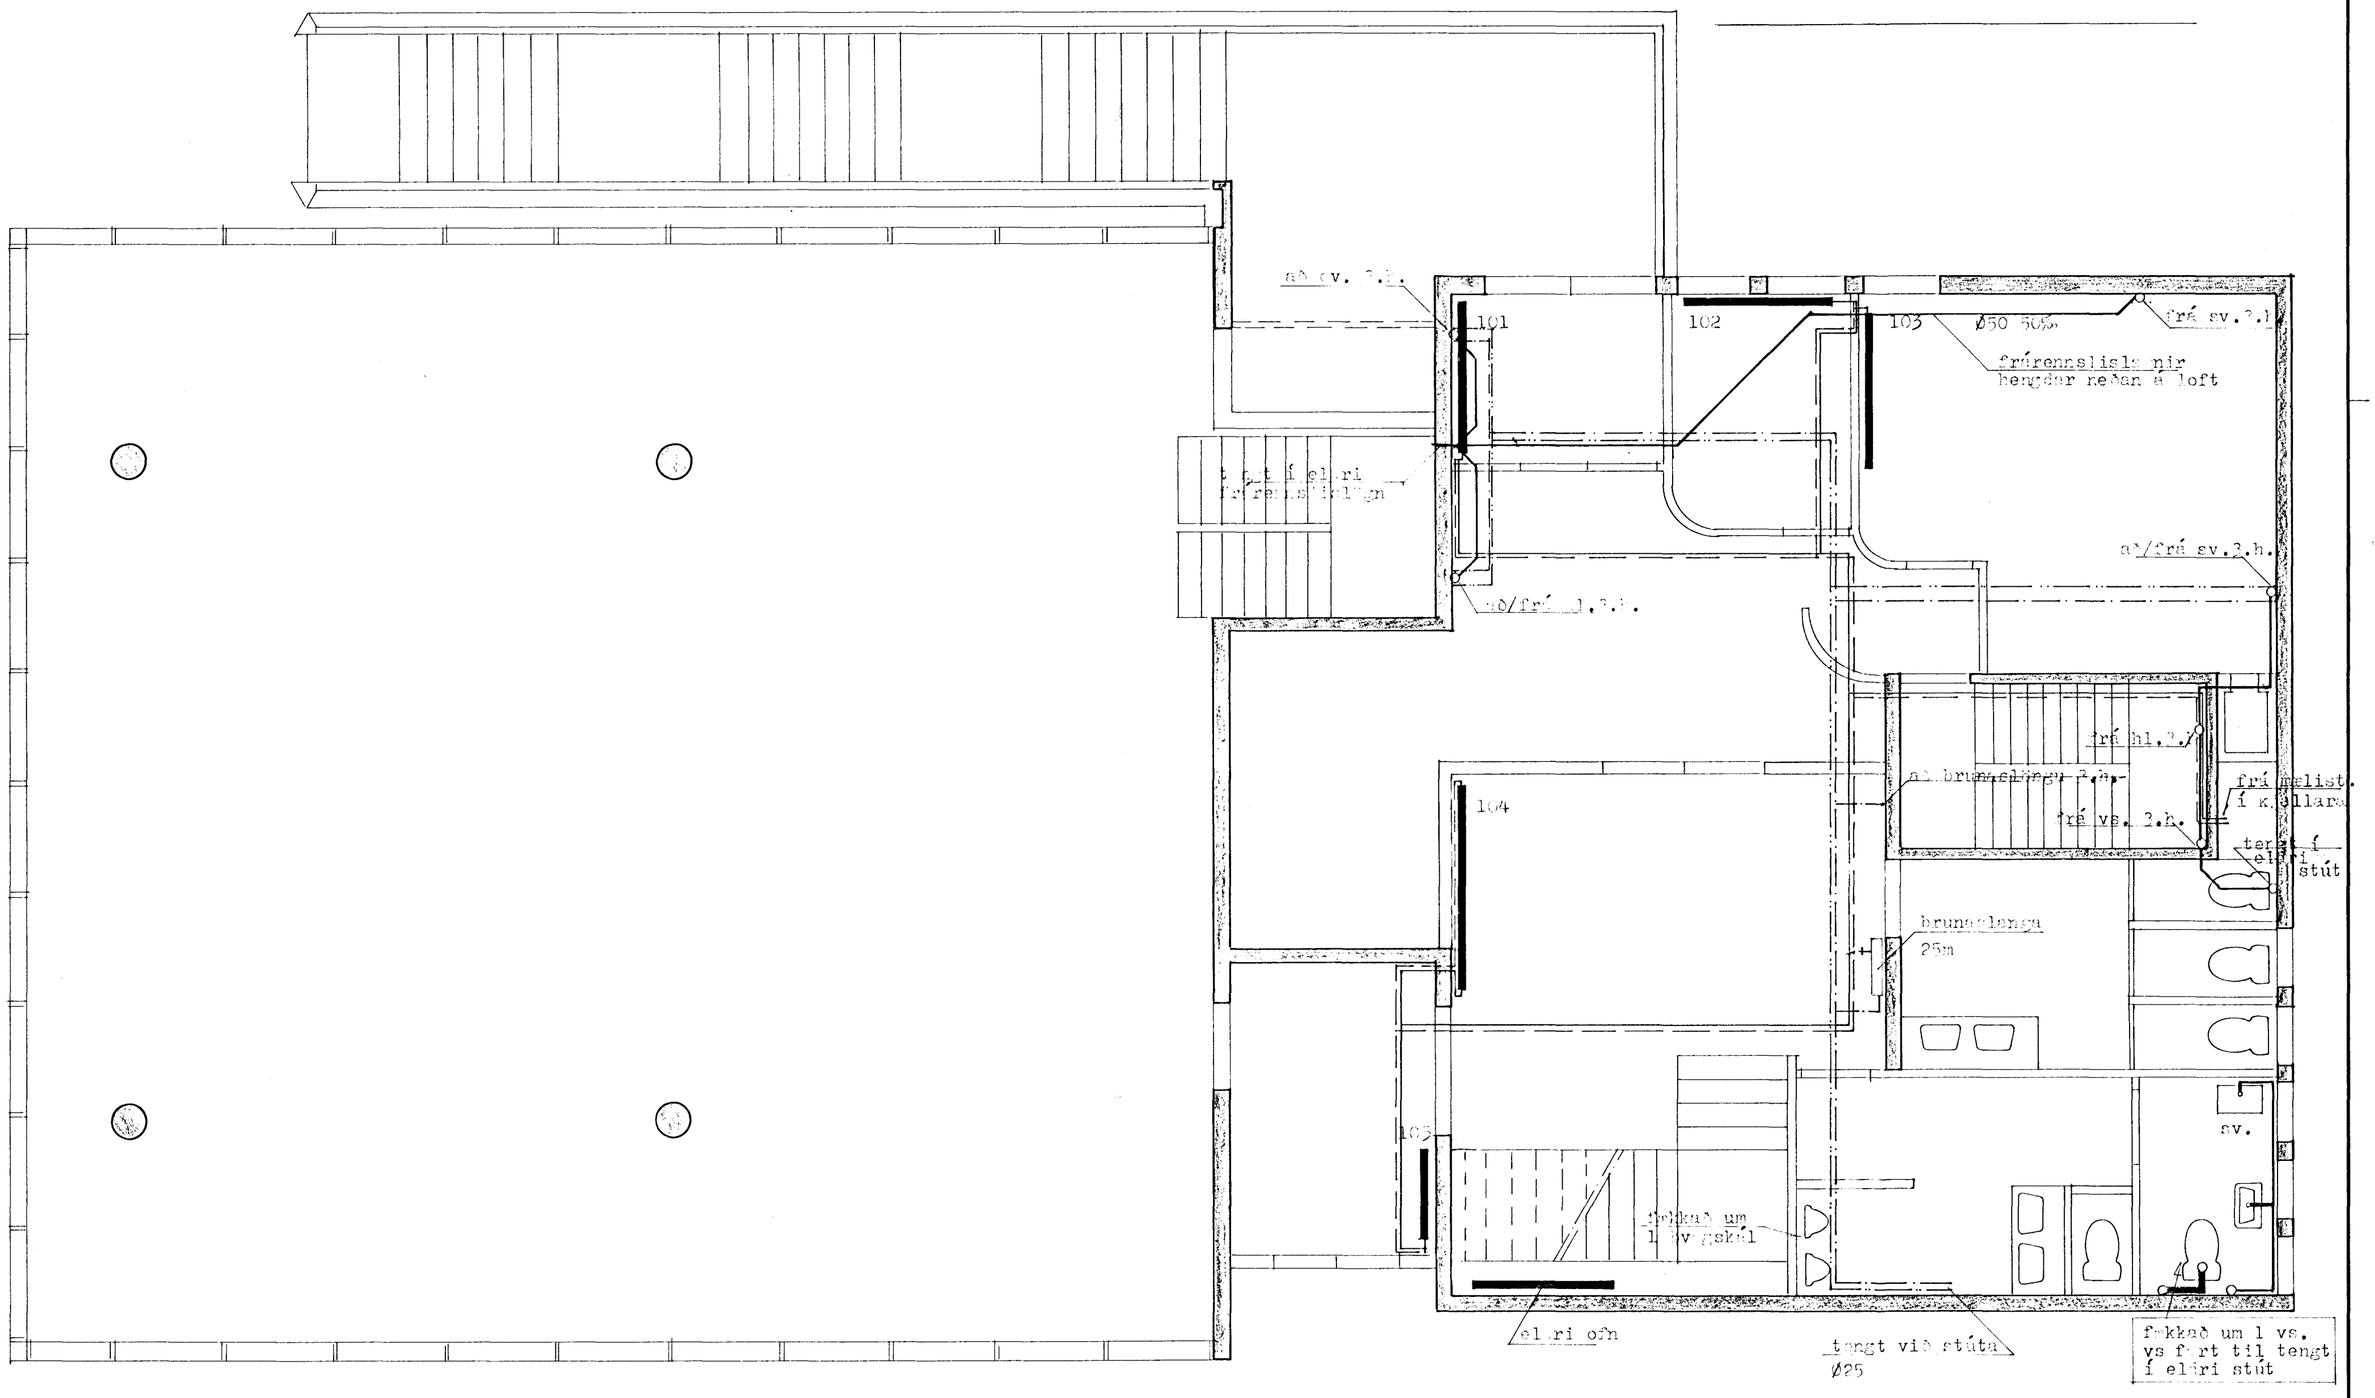

Breytt í jan.'88

TEIKNISTOFAN RÖDULL
ÁRMÚLA 36 - 108 REYKJAVÍK SÍMI 33950 & 33577

"ÆSKULÝÐSHEIMILI"
STRANDGÖTU 1, HAFNARFIRÐI.

Lagnir
Grunnmynd 2.hæð

TEIKN. H.P.	DAGS. Nóv.'87
REIKN. H.G.	VERK. 87053
YFIRF. H.G.	BLAÐ. 3.02
MKV. 1:50	