


LÁRÉTTUR SKURÐUR Í ÚTVEGG OG GLUGGA 1:1 (L1)

LÁRÉTTUR SKURÐUR Í LÖÐR.LISTUM OG 15MM "STENEX" SLÉTT HVITUR 1:1 (L5)


ÚTLIT Á PLÖTUSAMSKEYTUM

TEKINN  
 ATH. KROSSVIÐUR VERÐI/NÍÐUR OG Í STADIN KOMI GAGNVARINN FURULISTI (STAR) SJA LIKA TEIKN. NR 33

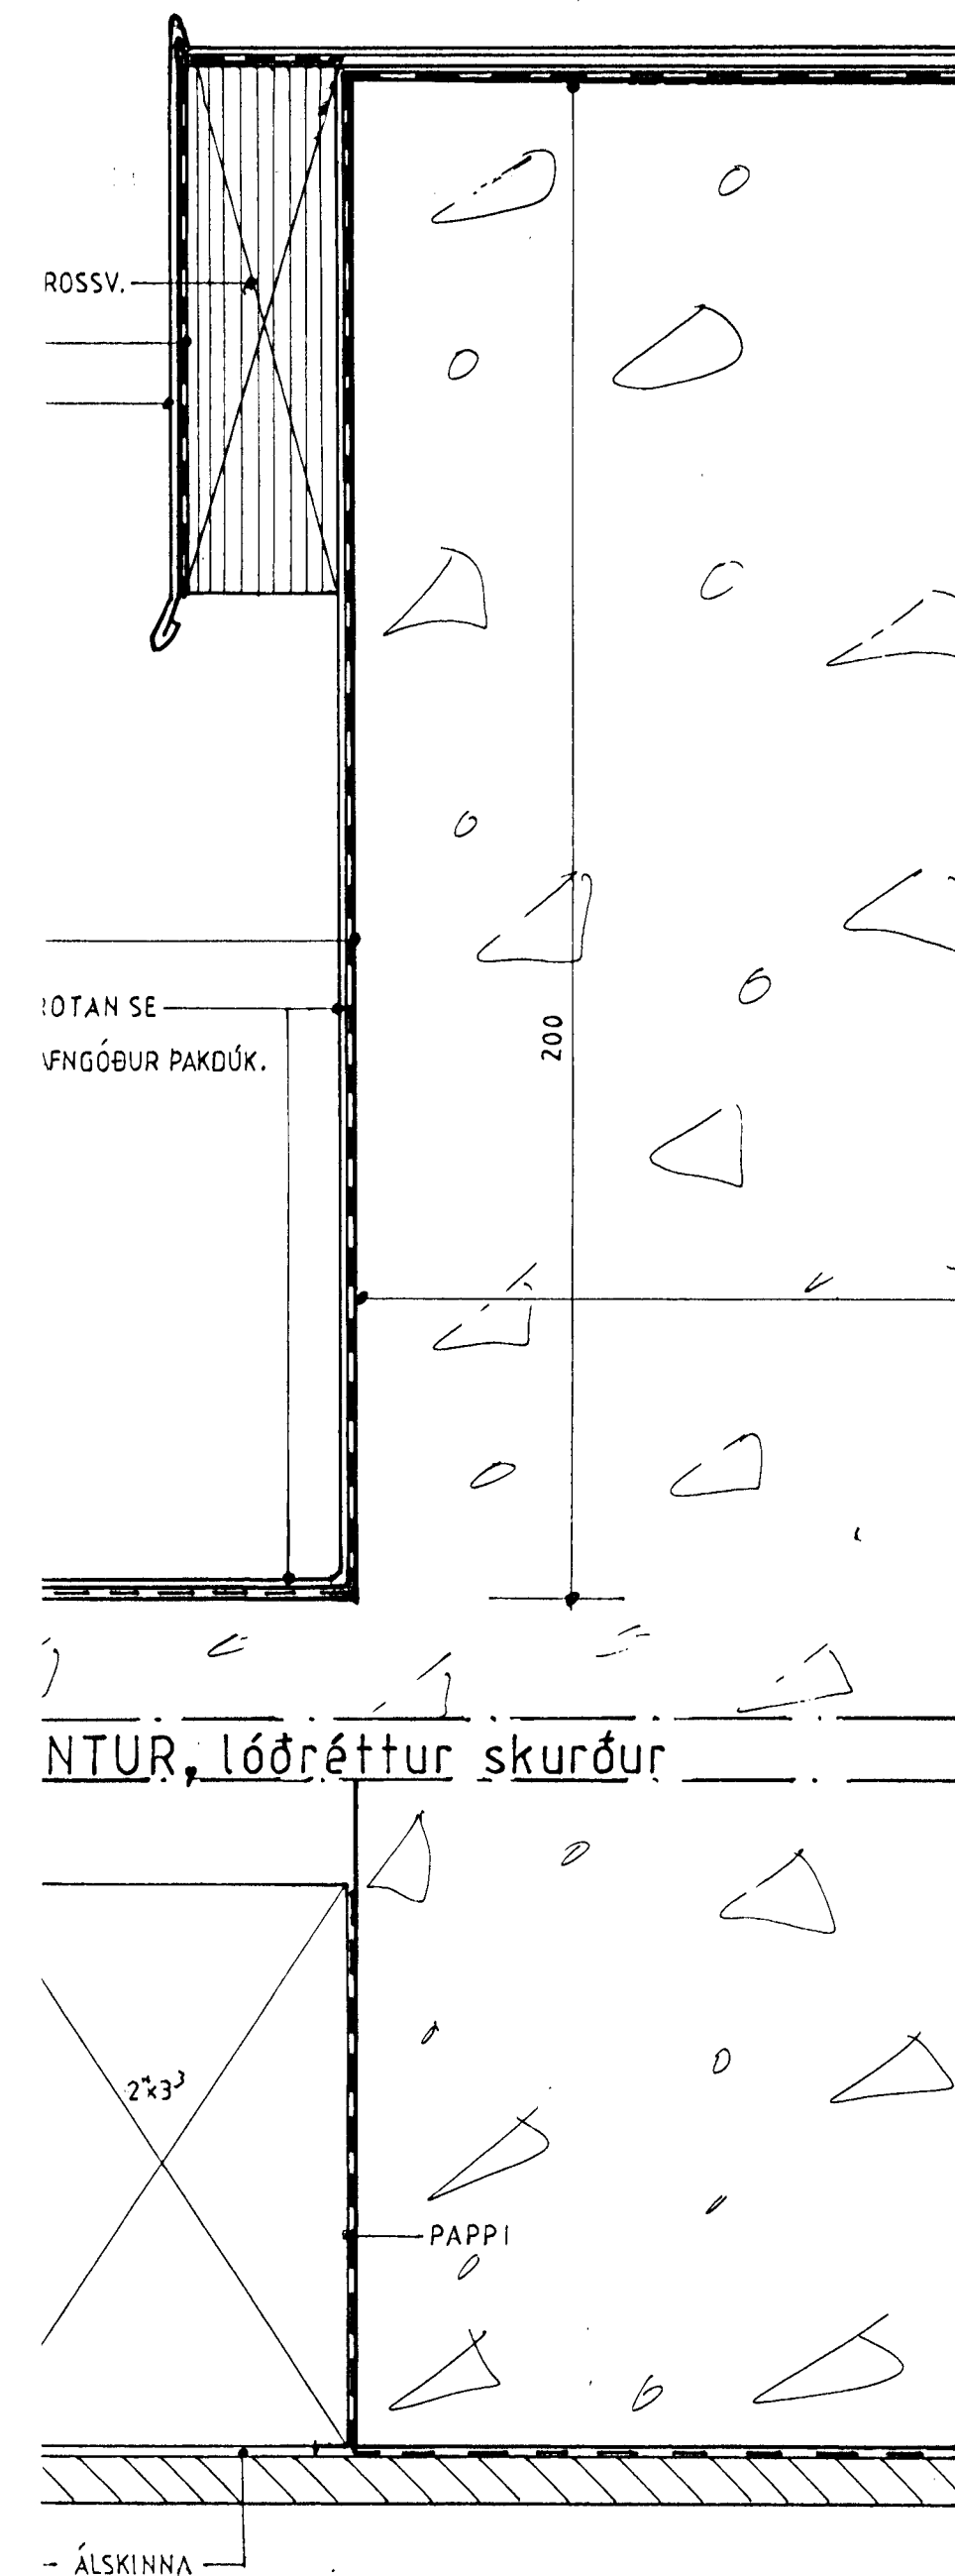

LÓDRÉTTUR SKURÐUR

LÓDR. SKURÐUR Í PAKKANT OG KLÆÐNINGU 5 MM "STENEX" LITUR HVITUR 1:1

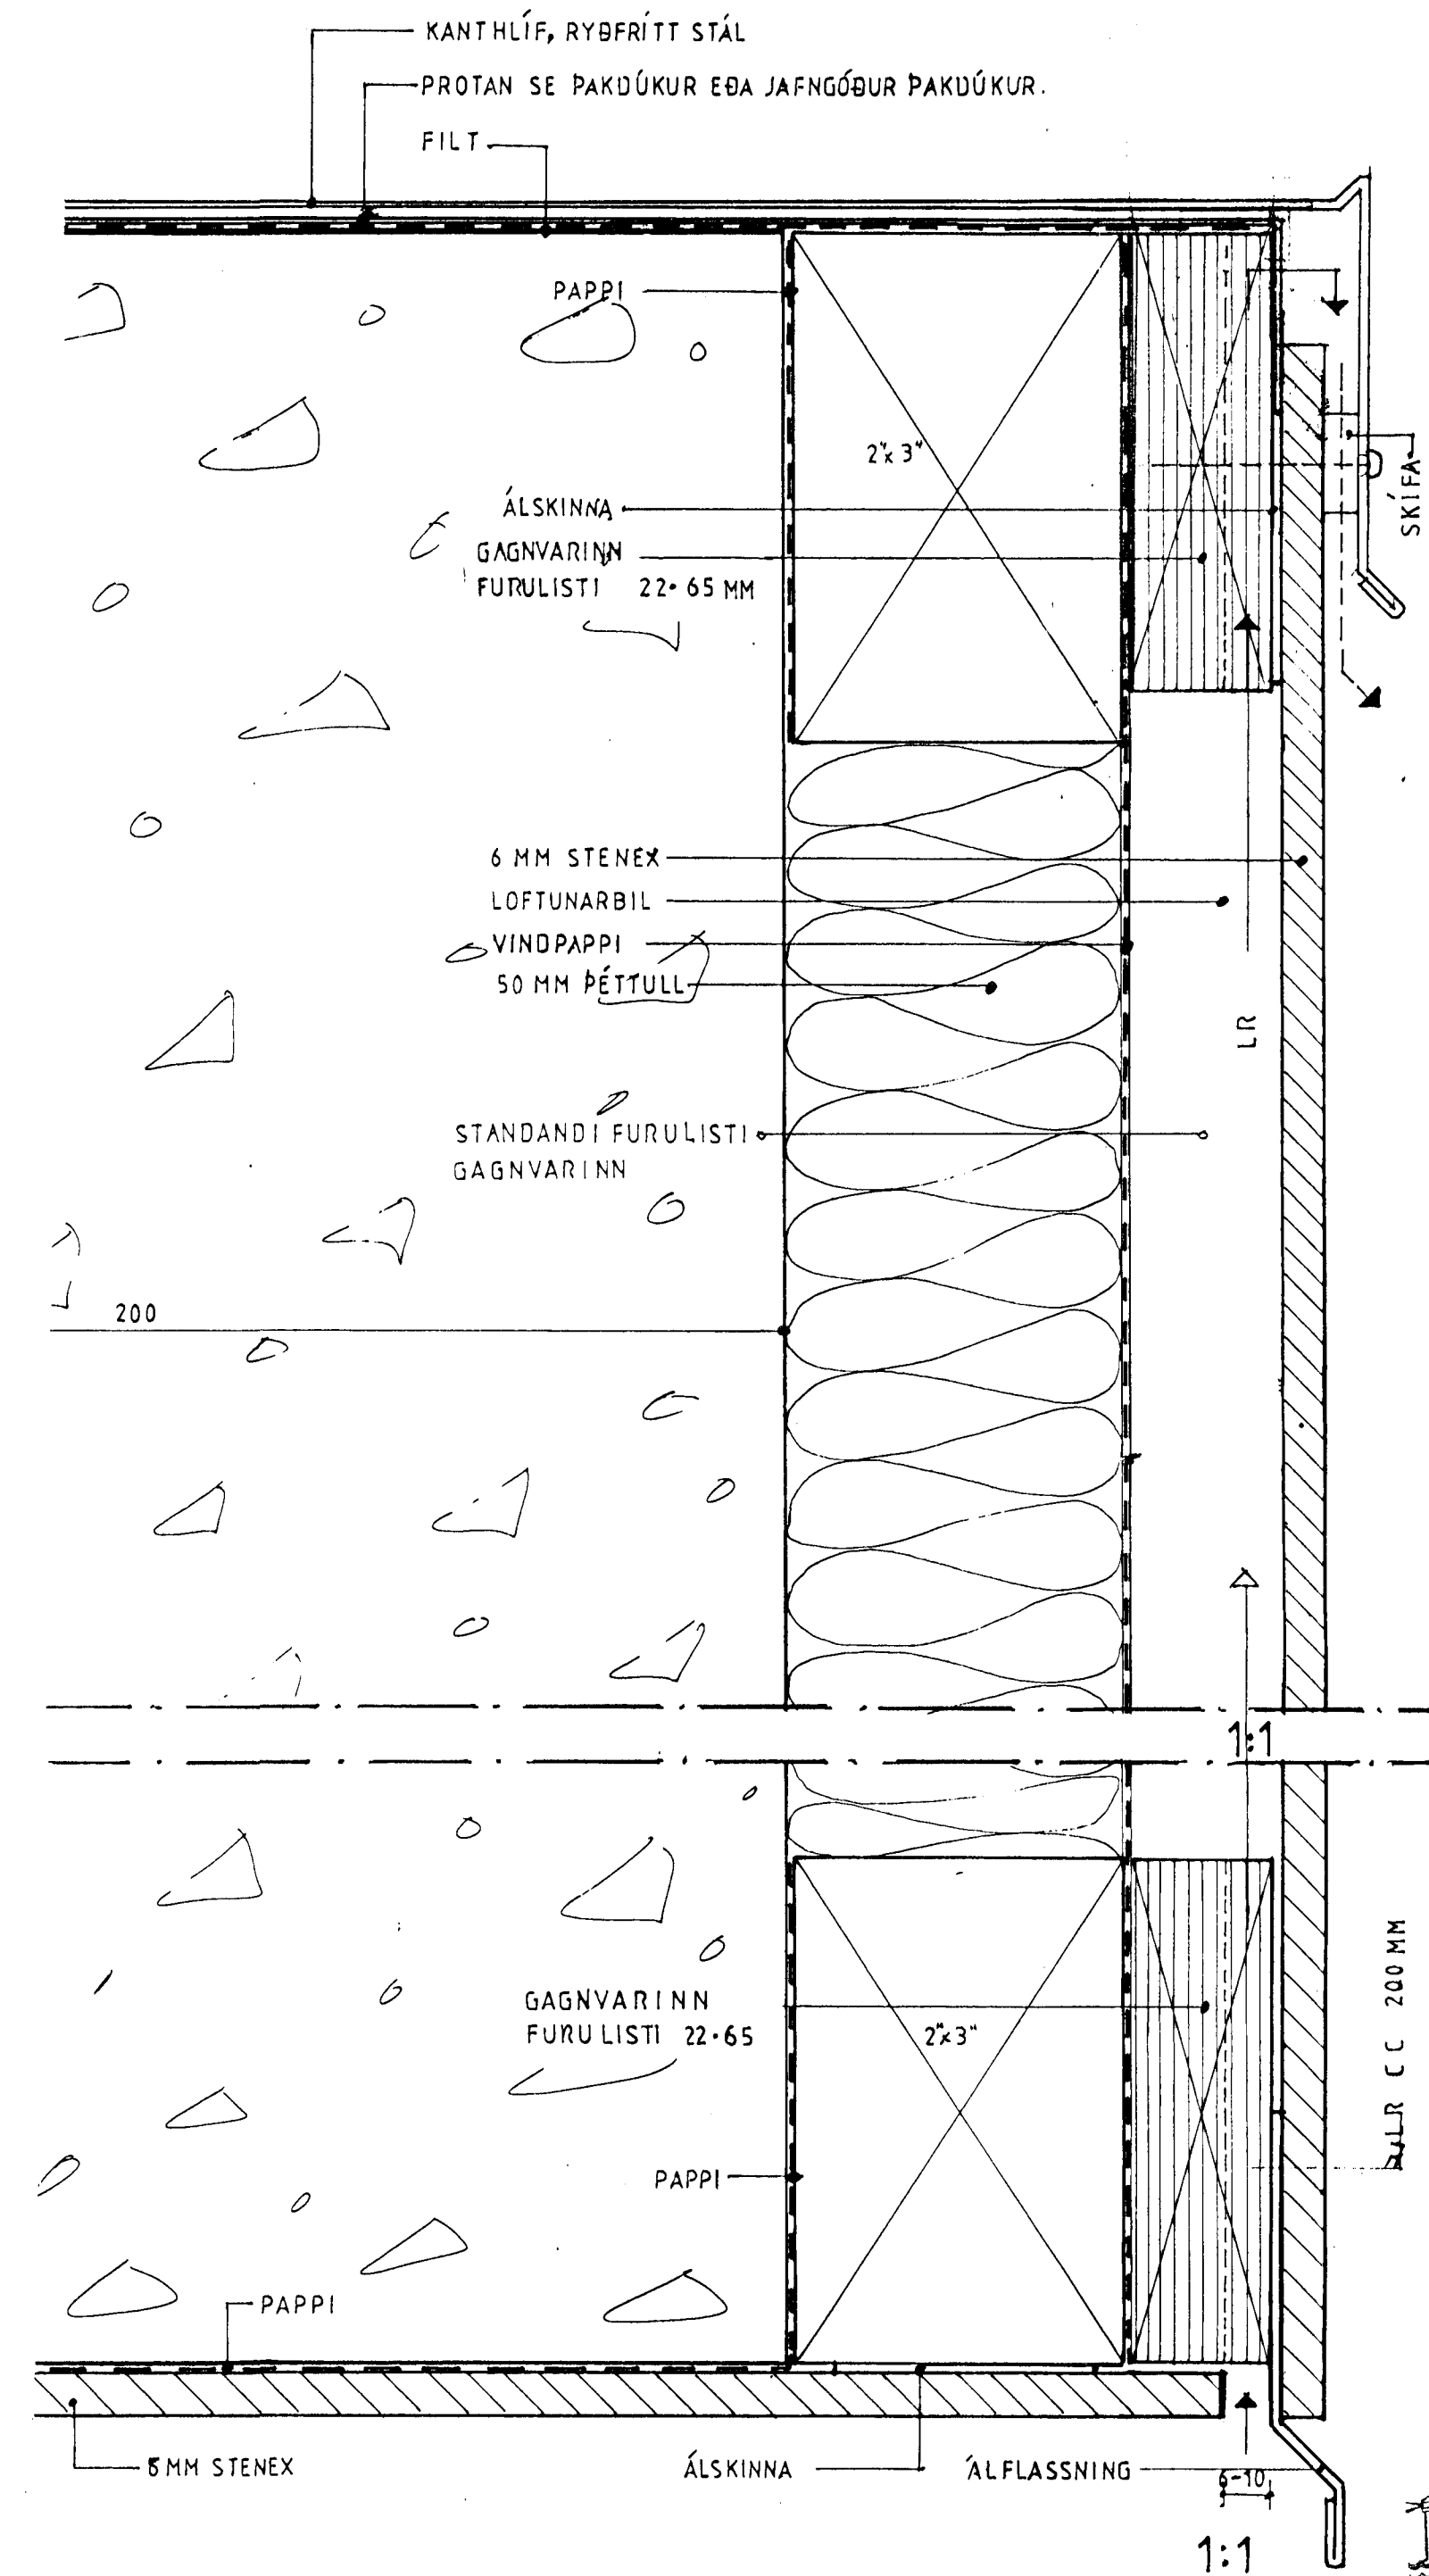

ATH. ÖLL MÁL OG ABSTÆÐUR Á STADNUM ATHUGIST ÁÐUR EN SMÍÐI HEFST

Samþykkt þann 29 MAÍ 2001  
 Byggingafulltrúi HAFNAFIRÐI  
 Eir Sigurbjartur Halldórsson

23 maí 2001  
 VINNUTEIKNING

*Knúts Jeppesen*