




Samþykkt þann

30 APR. 2002

Byggingafultrúinn í Hafnarfirði
F.h. Kristján Þórarinnsson

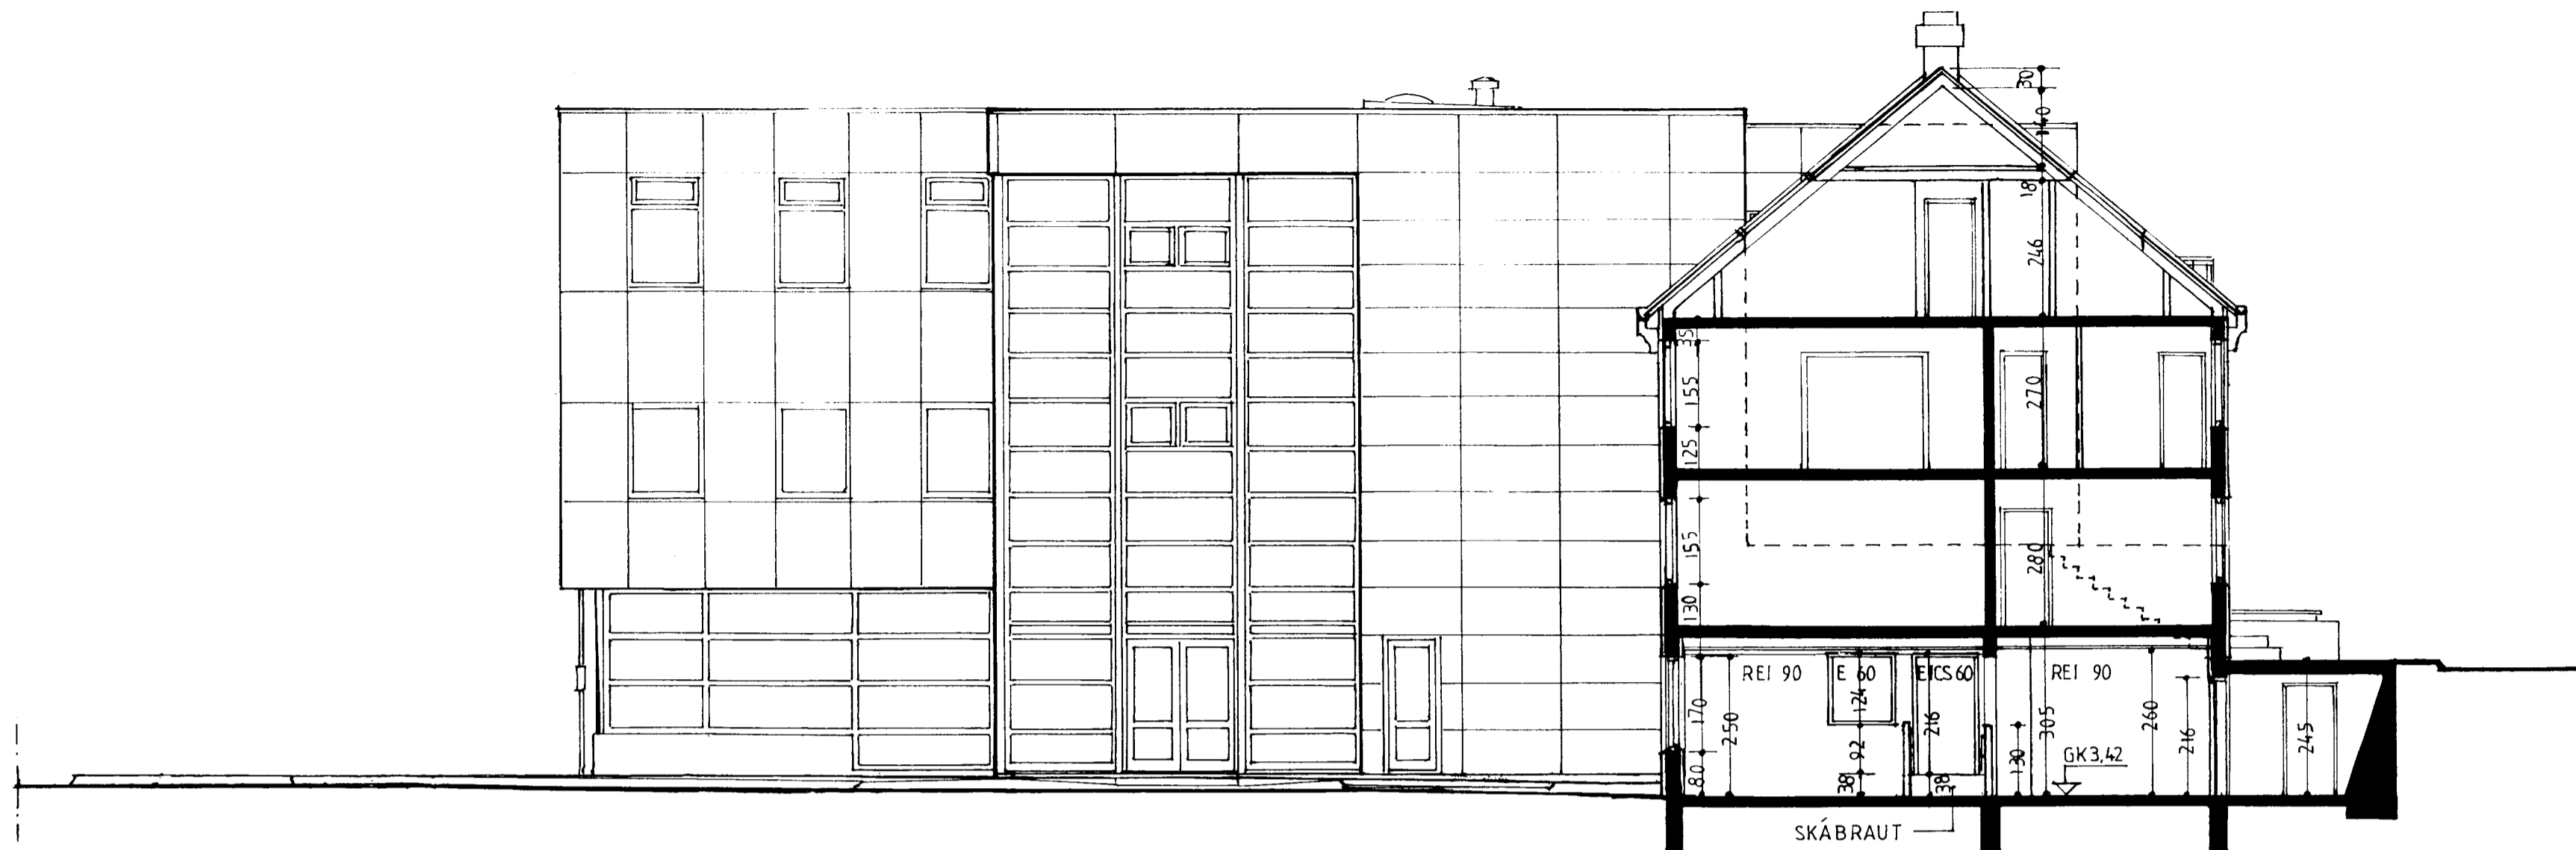


Útlit Strandgötu 1 mót torgi (austri) og sneiðing E-E í Austurgötu 4 A

BR. 23. 01. 2002 :

OPNUN Á MILLI 1.HÆÐAR
STRANDGÖTU 1 OG AUSTURGÖTU 4A.
Í OPIN KOMI :-EICS 60 MEÐ RAFSEGLI
-E 60 GLER

BR. 11. 02. 2002 :

BREYTT INNRA FYRIRKOMULAG
Á 1.HÆÐ AUSTURGÖTU 4A

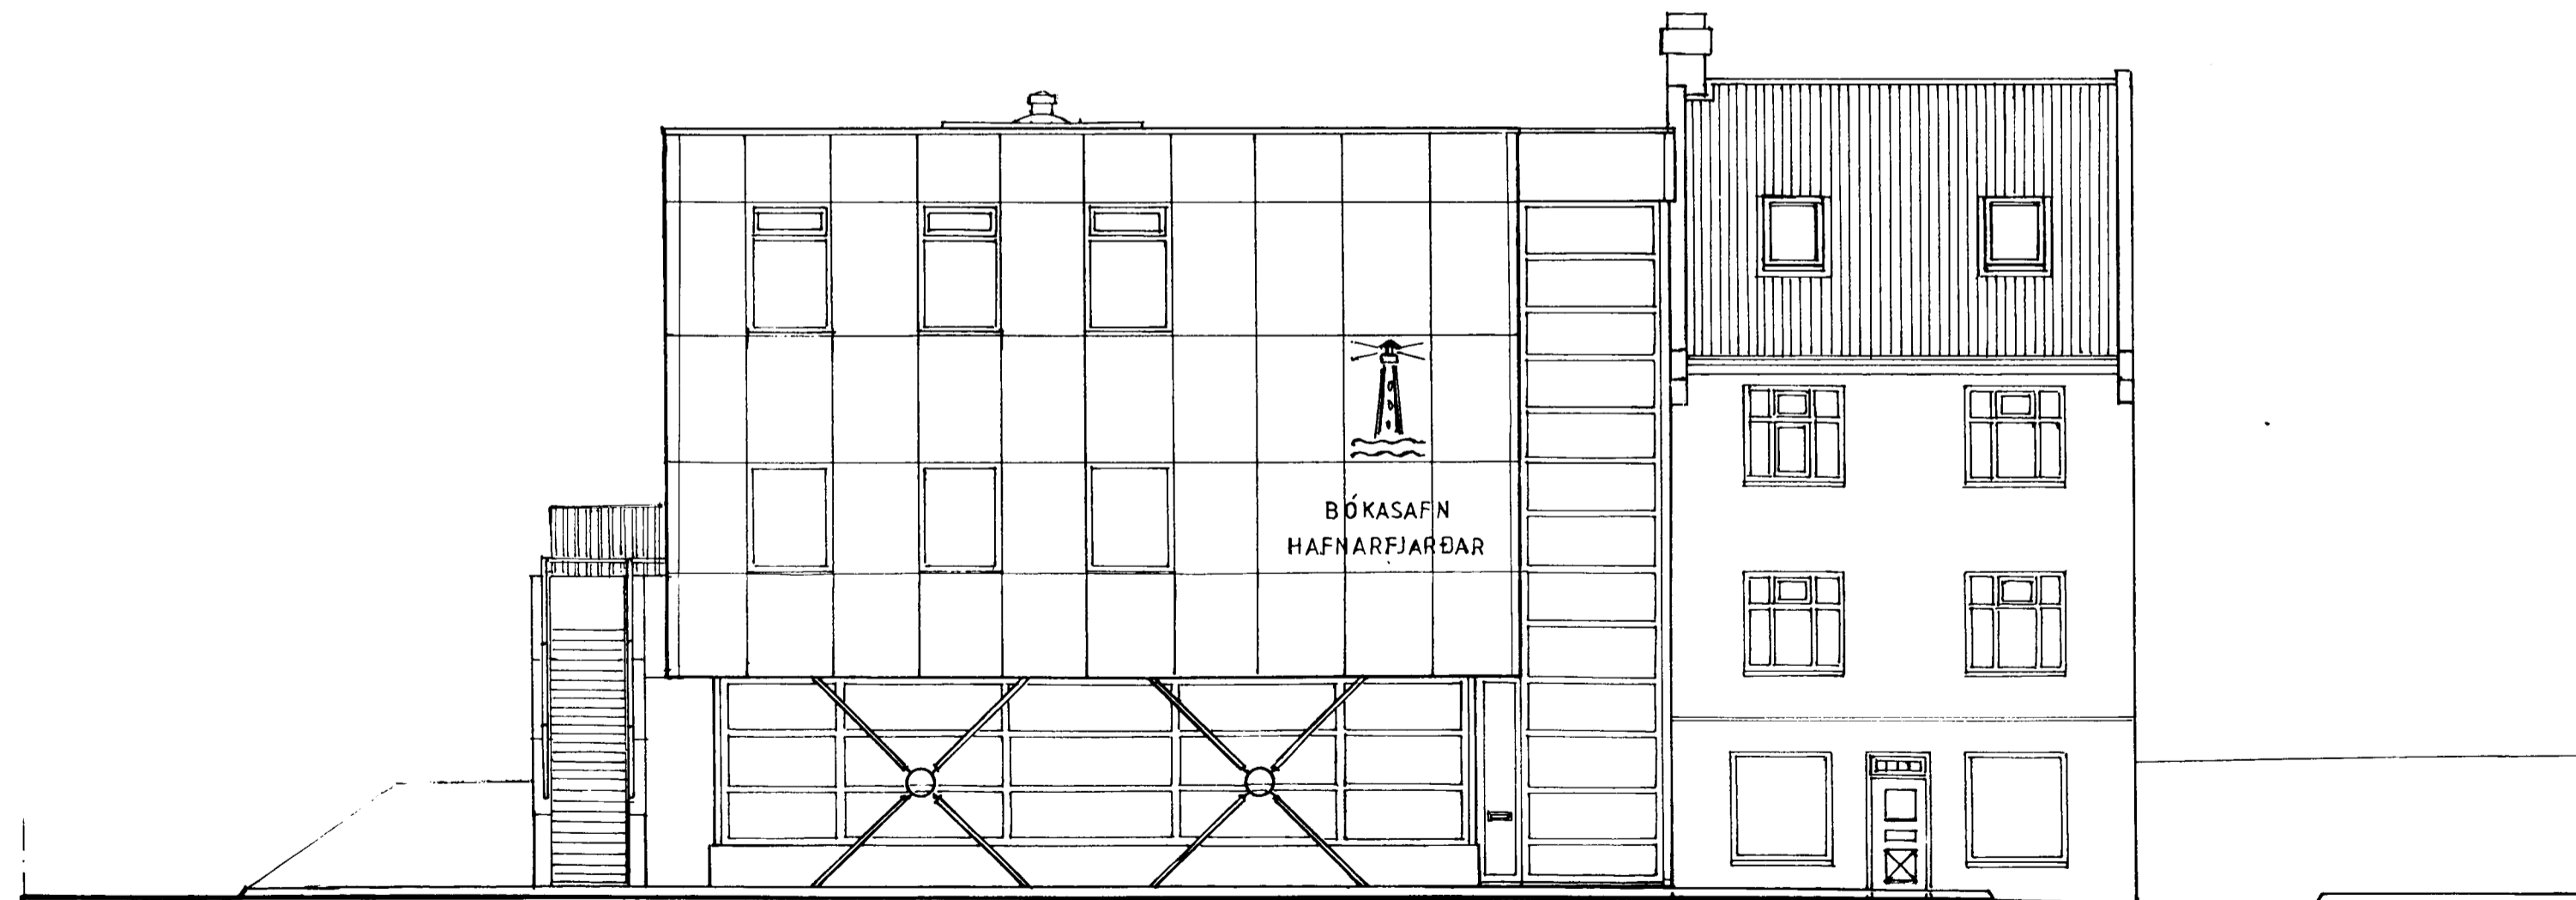

Útlit Sfrandgötu 1

og Austurgötu 4 mót Strandgötu (suðri)

BR. 29.4.2002 :

SKYGGNI Á ÚTVEGG 2 HÆÐAR MÓT
REYKJAVÍKURVEGI FJARLÆGT.

BÓKASAFN HAFNARFJARÐAR, STRANDGÖTU 1
OG 1.HÆÐ AUSTURGÖTU 4A

ÚTLIT OG
SNEIÐING E-E

TEIKN. PÖB/KJ
MKV. 1:100
DAGS. 21.08.2000

BR. 29.4.2002
BR. 02.04.2002
BR. 11.02.2002
BR. 23.01.2002
BR. 20.11.2000
BR. 12.9.2000
BR. 6.9.2000

PÉTUR ÖRN BJÖRNSSON ARKITEKT FAÍ
TEIKNISTOFA TÚNGÖTU 14, 101 REYKJAVÍK -S.5510160
KNÚTUR JEPPESEN ARKITEKT FAÍ