


Útlit Strandgötu 1 mót torgi (austri) og sneiðing E-E í Austurgötu 4 A

BR. 23. 01. 2002 :
 OPNUN Á MILLI 1.HÆÐAR
 STRANDGÖTU 1 OG AUSTURGÖTU 4A.
 Í OPIN KOMI: -EICS 60 MEÐ RAFSEGLI
 -E 60 GLER

BR. 11. 02. 2002 :
 BREYTT INNRA FYRIRKOMULAG
 Á 1.HÆÐ AUSTURGÖTU 4A

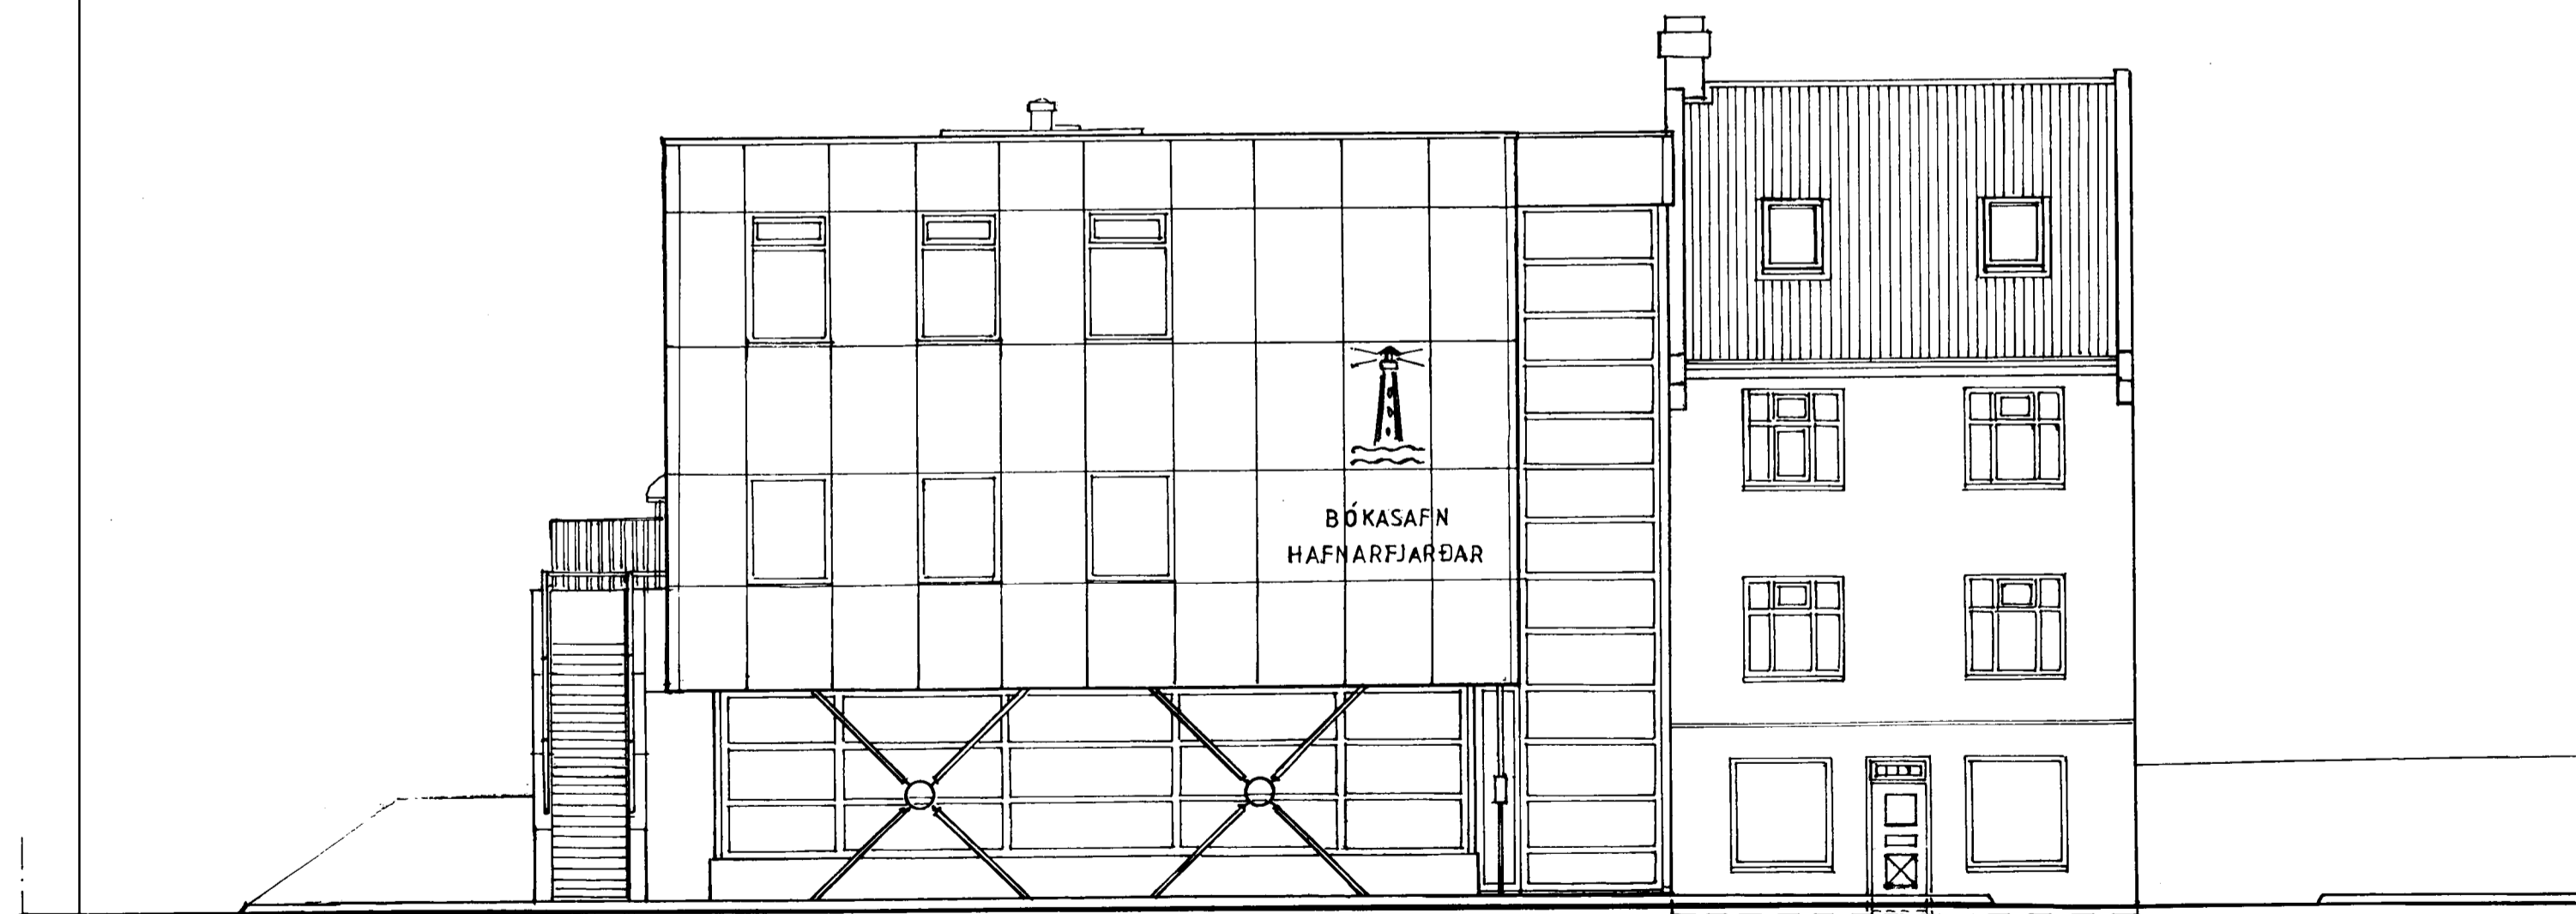

Útlit Sfrandgötu 1

og Austurgötu 4 mót Strandgötu (suðri)

BÓKASAFN HAFNARFJARÐAR, STRANDGÖTU 1
 OG 1.HÆÐ AUSTURGÖTU 4A

ÚTLIT OG
 SNEIÐING E-E

TEIKN. PÖB
 MKV. 1:100
 DAGS. 21.08.2000

BR. 11.02.2002
 BR. 23.01.2002
 BR. 20.11.2000
 BR. 12.9.2000
 BR. 6.9.2000

Pétur Örn Björnsson kt. 100495-7159

PÉTUR ÖRN BJÖRNSSON ARKITEKT FAÍ
 TEIKNISTOFA TÚNGÖTU 14, 101 REYKJAVÍK -S.5510160
 KNUTUR JEPPESEN ARKITEKT FAÍ