


KJALLARI

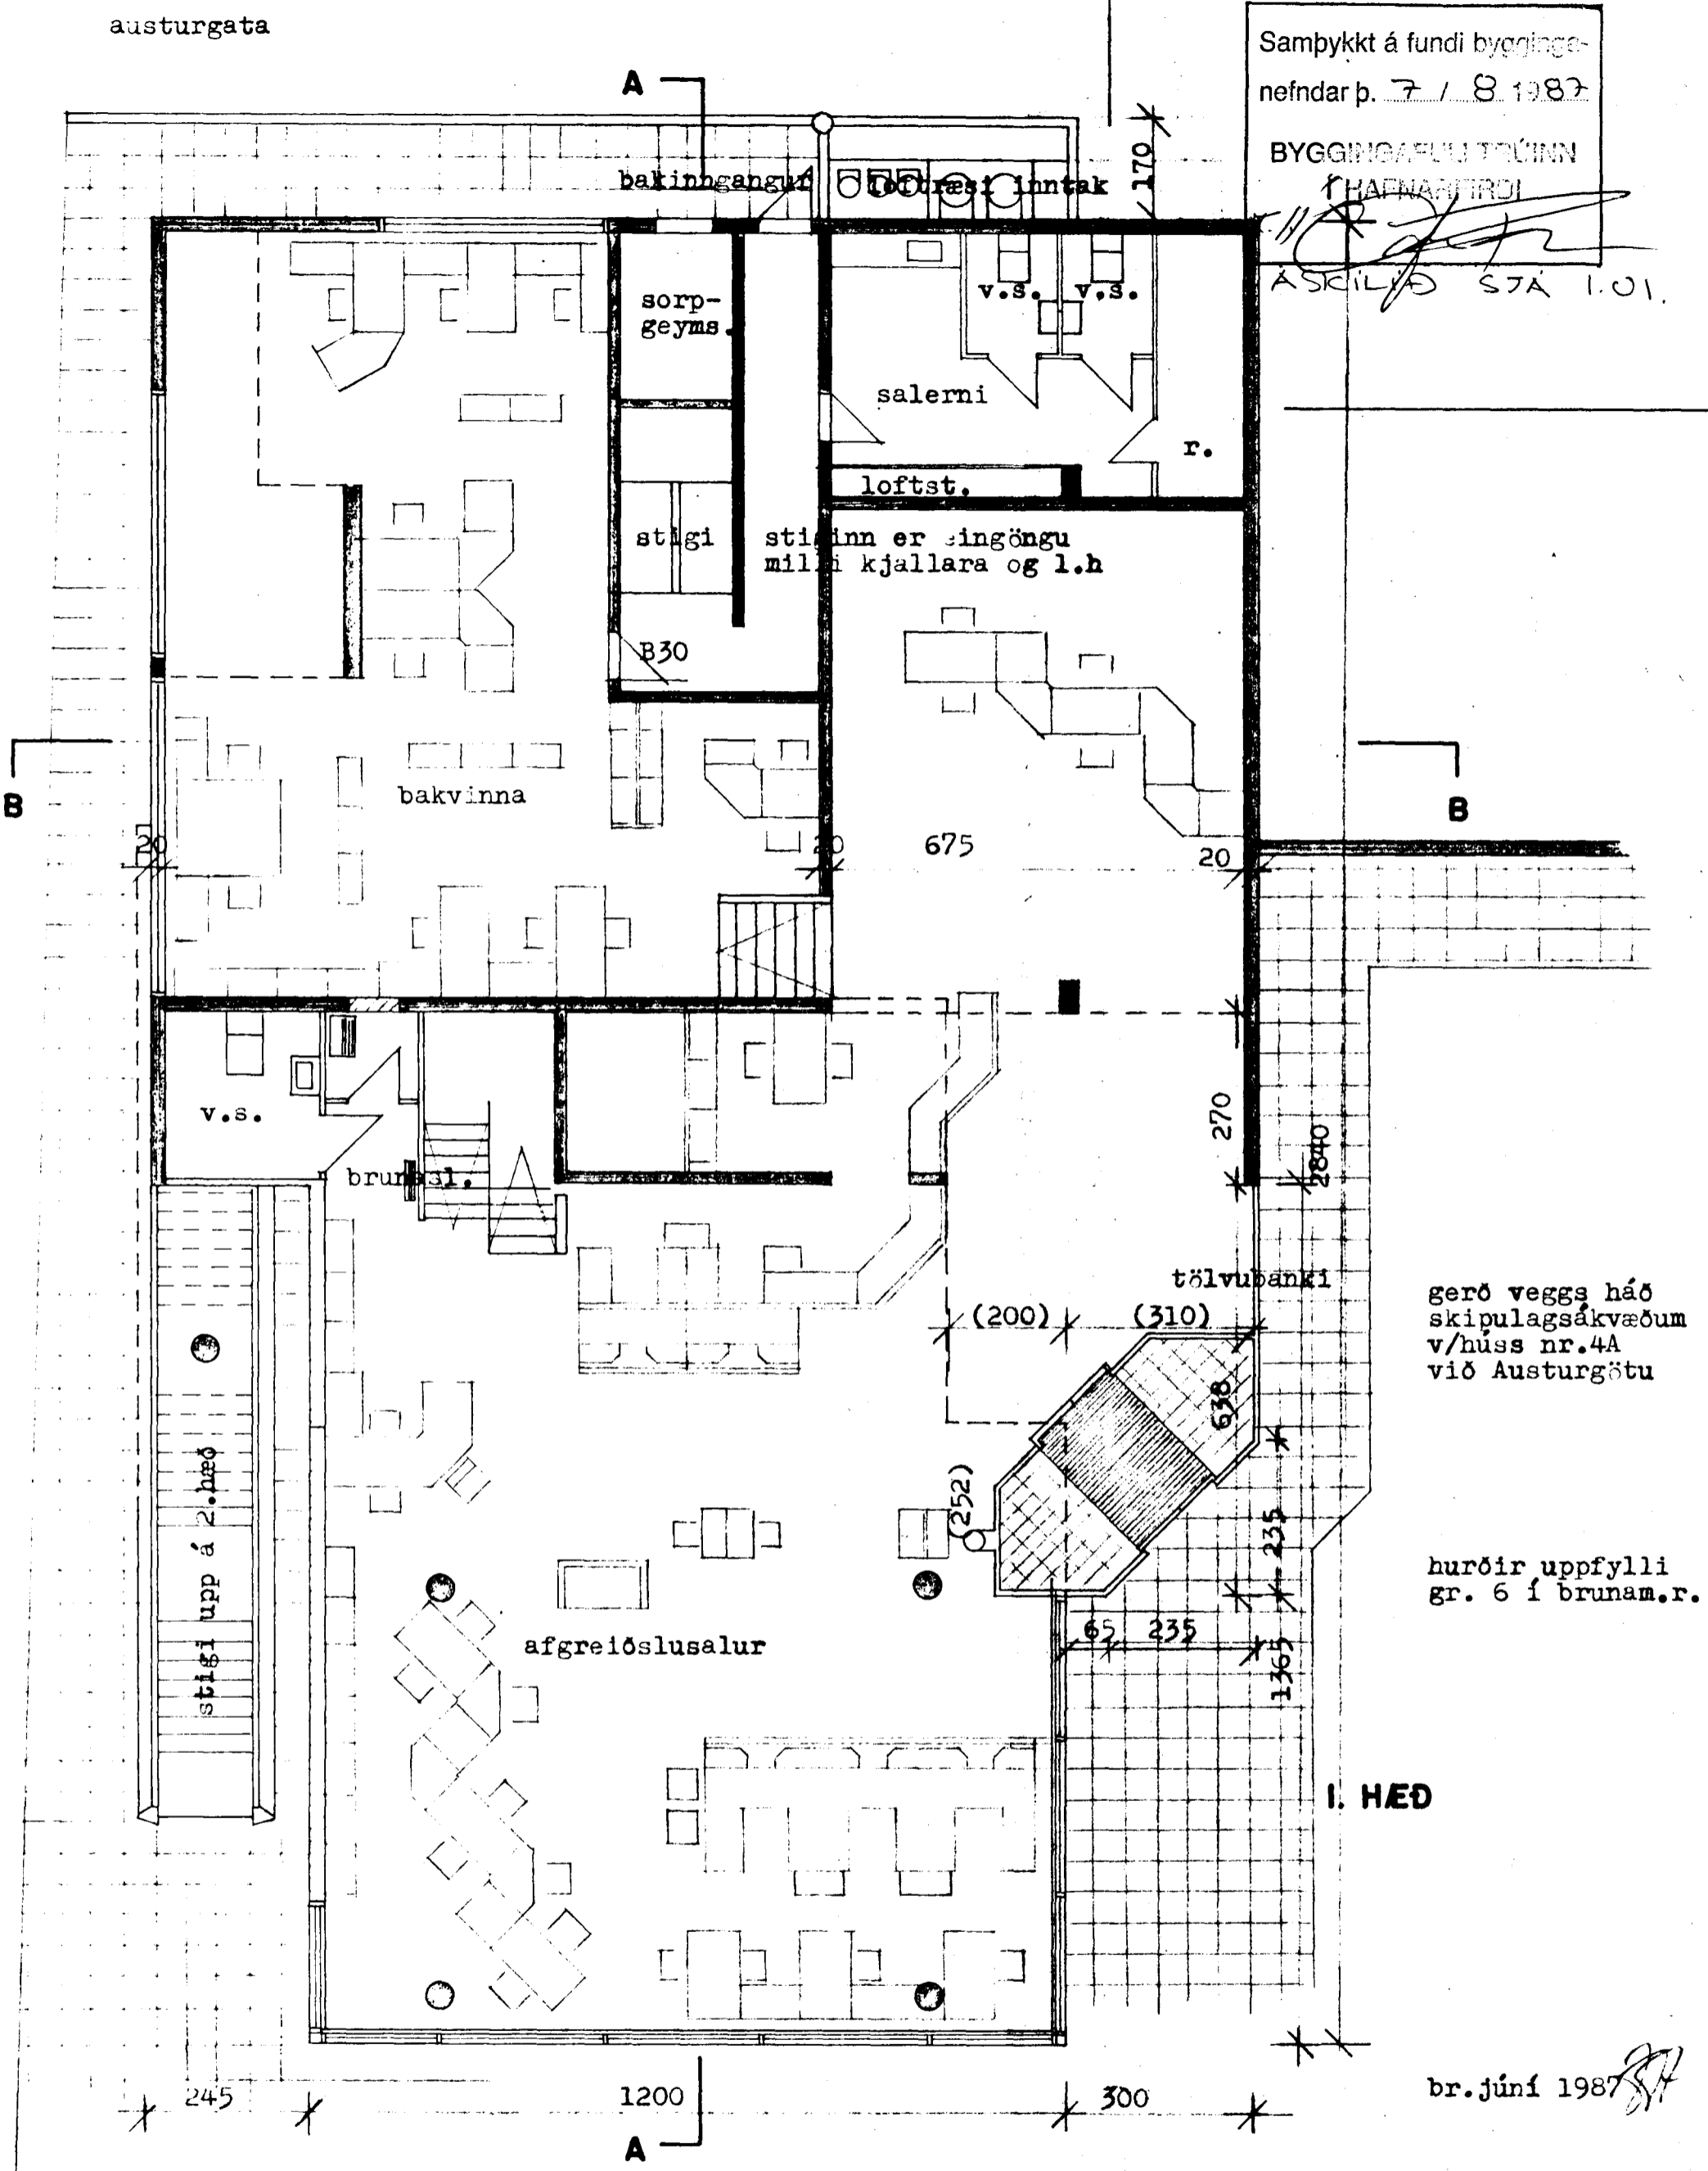


Samþykkt á fundi byggingar-nefndar þ. 7 / 8 1987

BYGGINGAFLUÐIÐ

HAFNARFIRDI

ASKILD STA 1.01.

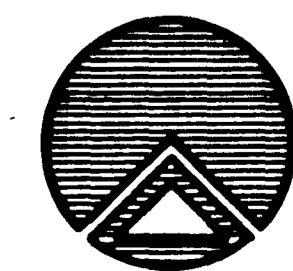

TEIKNISTOFAN RÖDULI

ARMULA 36 - 108 REYKJAVÍK - SÍMI 33950 & 33577

STRANDGATA I, HAFNARFIRDI

grunnmynd 1. hæð og kjallari

TEKN:	DAGS: júní 1987
REIKN:	VERK: 87001
YFIR:	BLAD:
MKV: 1:100	1.02

[Handwritten signature]