Austurgata

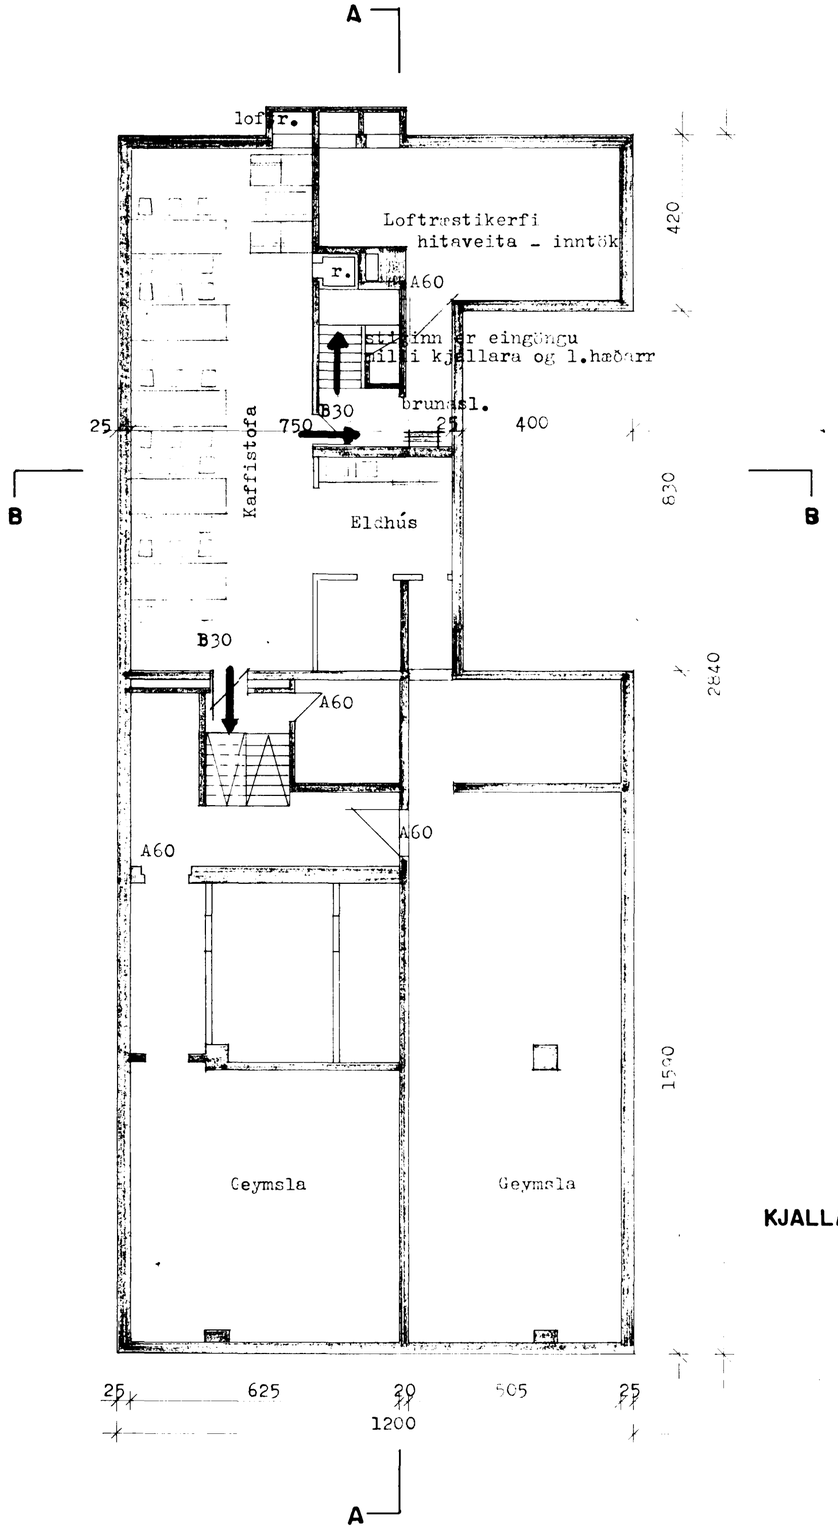

KJALLARI

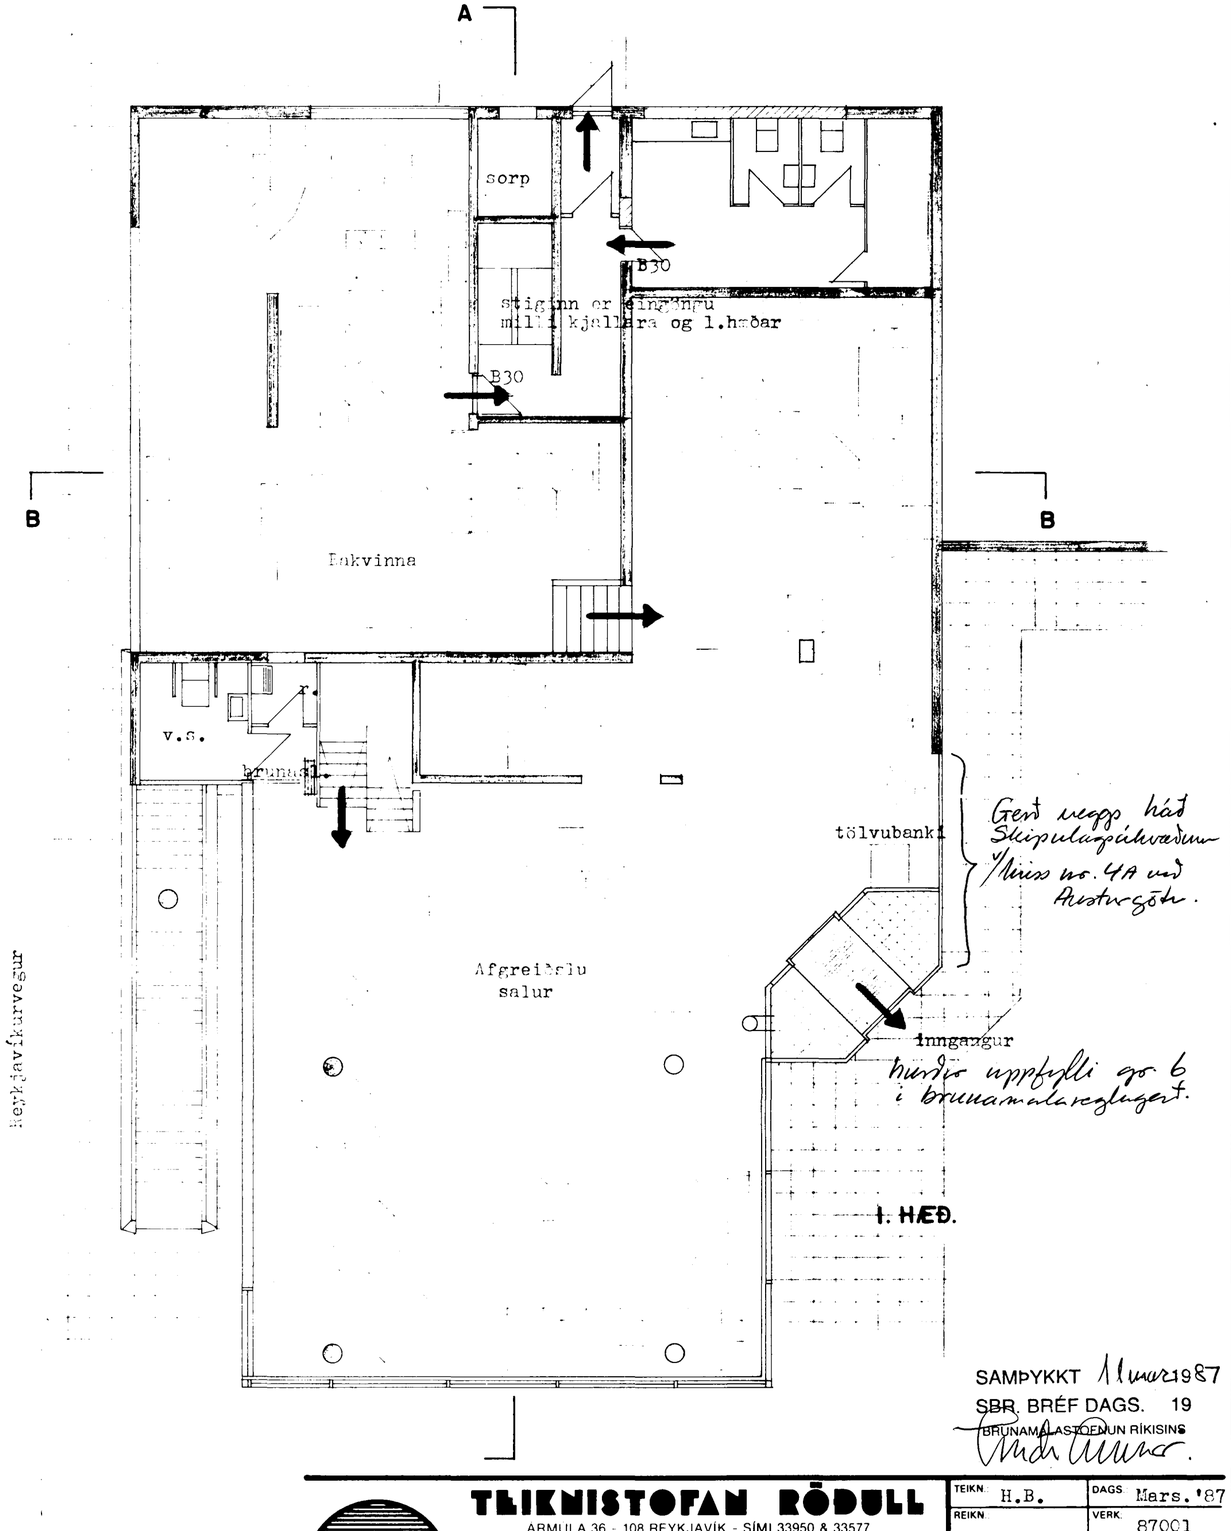

1. HÆÐ.


SAMÞYKKT 11 mars 1987
SBR. BRÉF DAGS. 19
BRUNAMÁLASTJÓRN RÍKISINS

Reykjavíkurvegur

Strandgata

TEIKNISTOFAN RÖÐULL
ARMULA 36 - 108 REYKJAVÍK - SÍMI 33950 & 33577

IÐNAÐARBANKI ÍSLANDS
STRANDGÖTU 1, HAFNARFIRÐI
brunat.hönnun - rýmingarl. brunasl.
Grunnmynd 1. hæð og kjallari.

TEIKN. H.B.	DAGS. Mars. '87
REIKN.	VERK. 87001
YFIRF.	BLAÐ 5.0 1
MKV. 1:100	

Jón Petur Hafsteinsson