
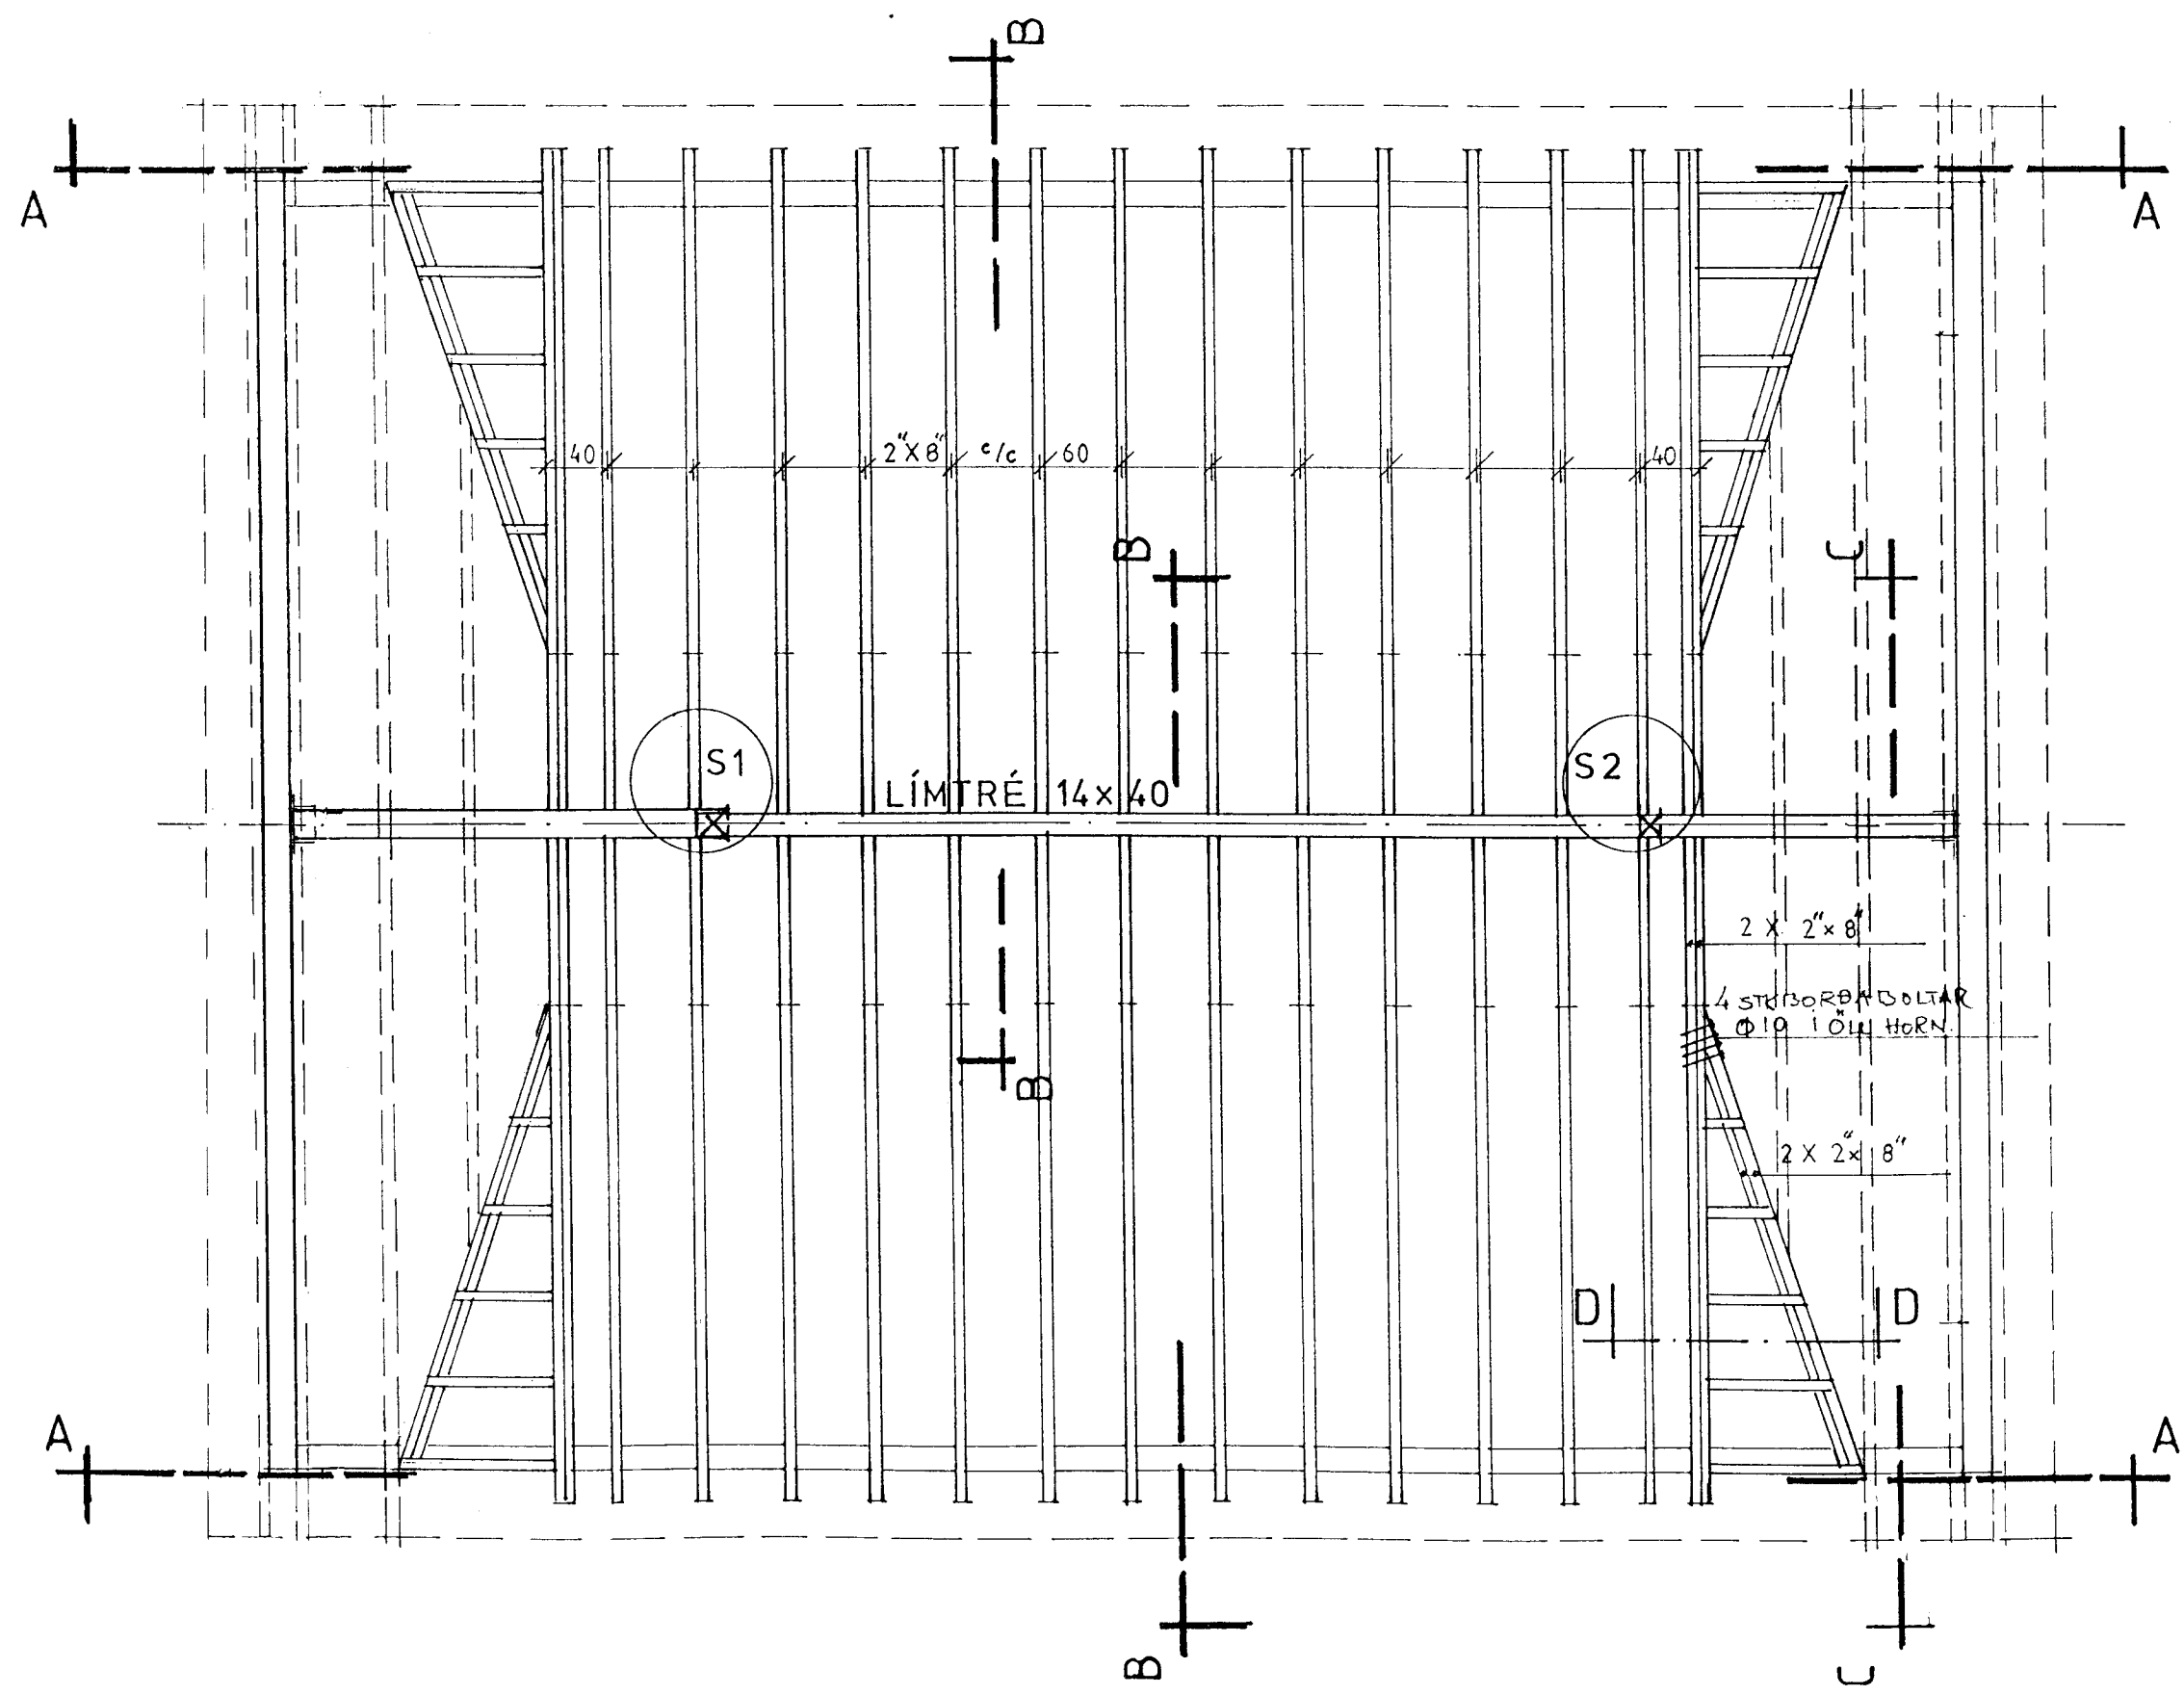



SNID A - A

2 x 2" x 5" Á HÓTS VÍÐ
VEGG Í STIGAHÚSI
SJÁ SÉRTEIKN. D5

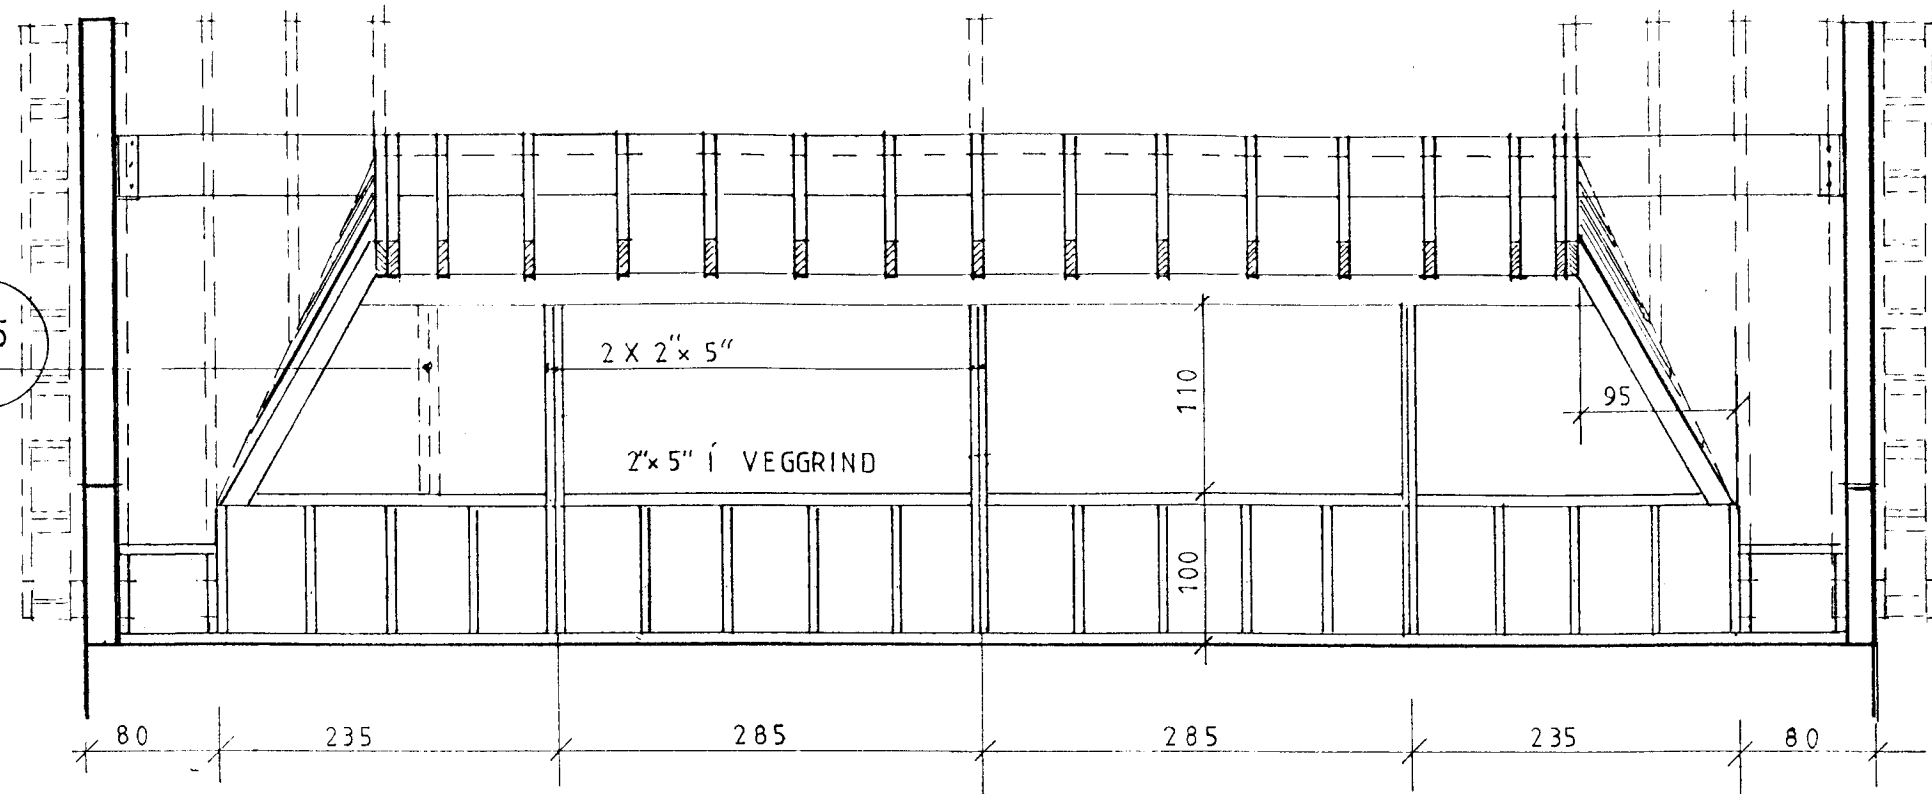


BREYTINGAR:

DAGS.	BR.NR.	TEXTI.	SAMPYKKT AF.
30.04.1999	1	ÞAKVIRKI VIÐ GAFLA	<i>Olafur Ingimundarson</i>
-	2	SPERRUENDAR AÐ RENUU D3 OG D5	<i>Olafur Ingimundarson</i>

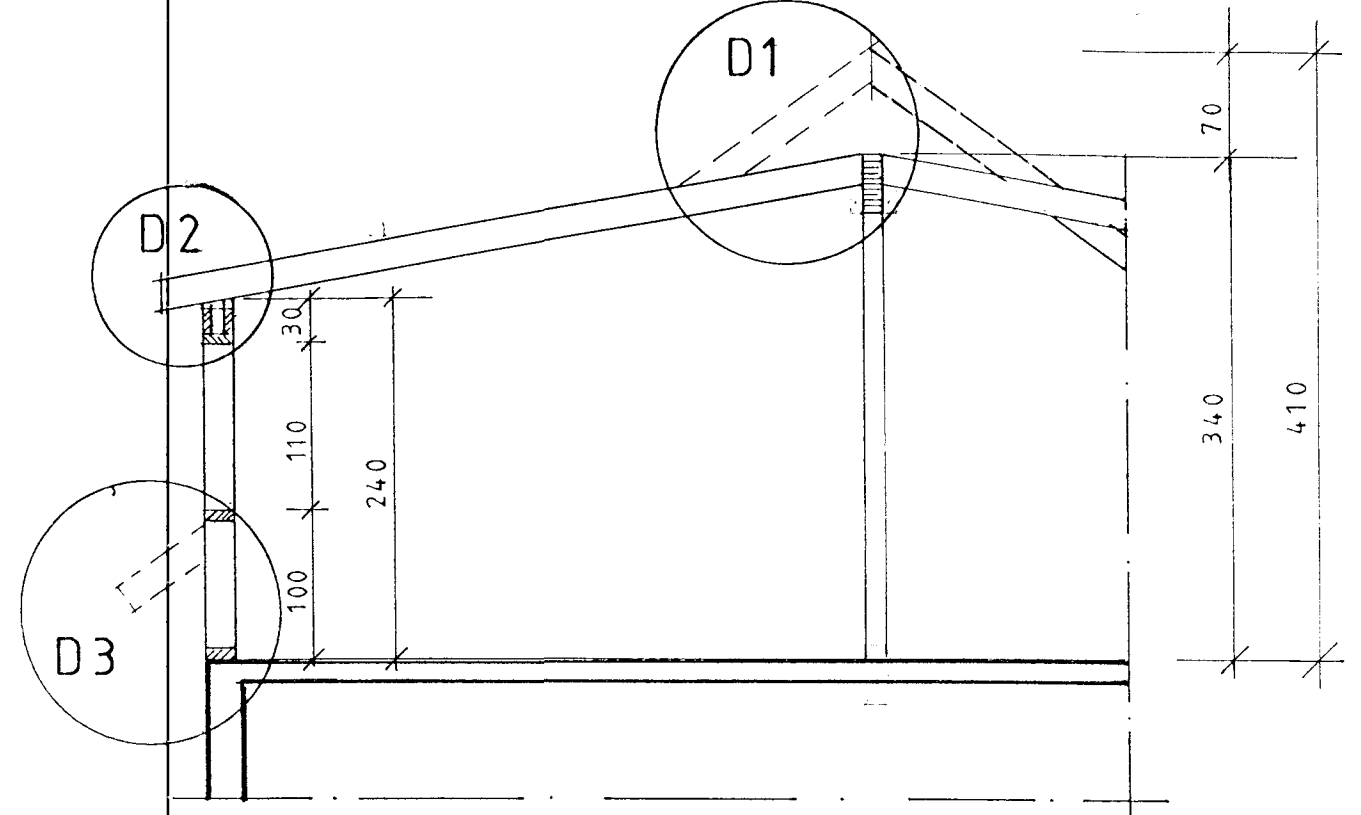

SNID B - B

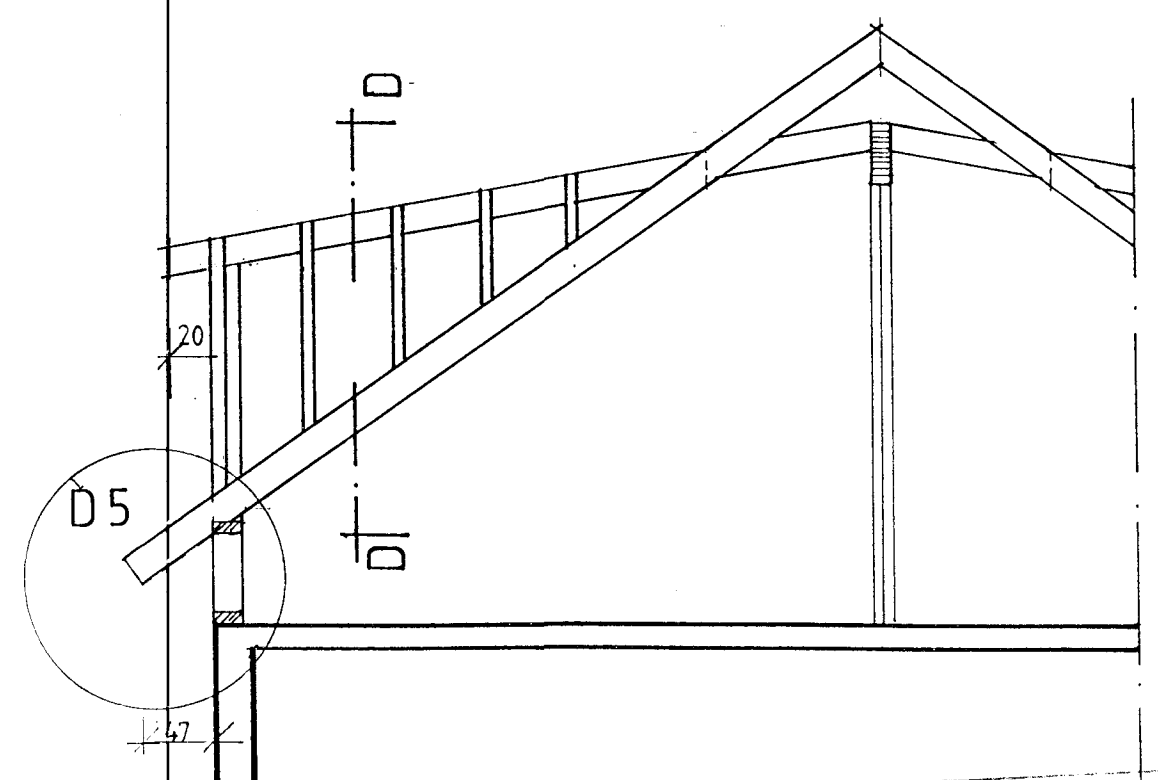

SNID C - C

Byggingarrit af Hafnarfjarðar
Afgreitt þann
04. MAÍ 1999
Sigurbjartur Halldórsson
Sigurbjartur Halldórsson

STRANDGATA 21

ÓLAFUR INGIMUNDARSON M.T.F.Í KT. 100746-3019
BREKKUBYGGÐ 87 210 GARDABE S. 91 657862

HANNAÐ 01	BTAR OG SPERRUR Í ÞAKKVISTUM SNID	1:50
TEIKN. 02.		
14.12.94		
BREYTT 22/12 017		
Ds. 22/12 '94	<i>Olafur Ingimundarson</i>	