## DEILI 6 1:10

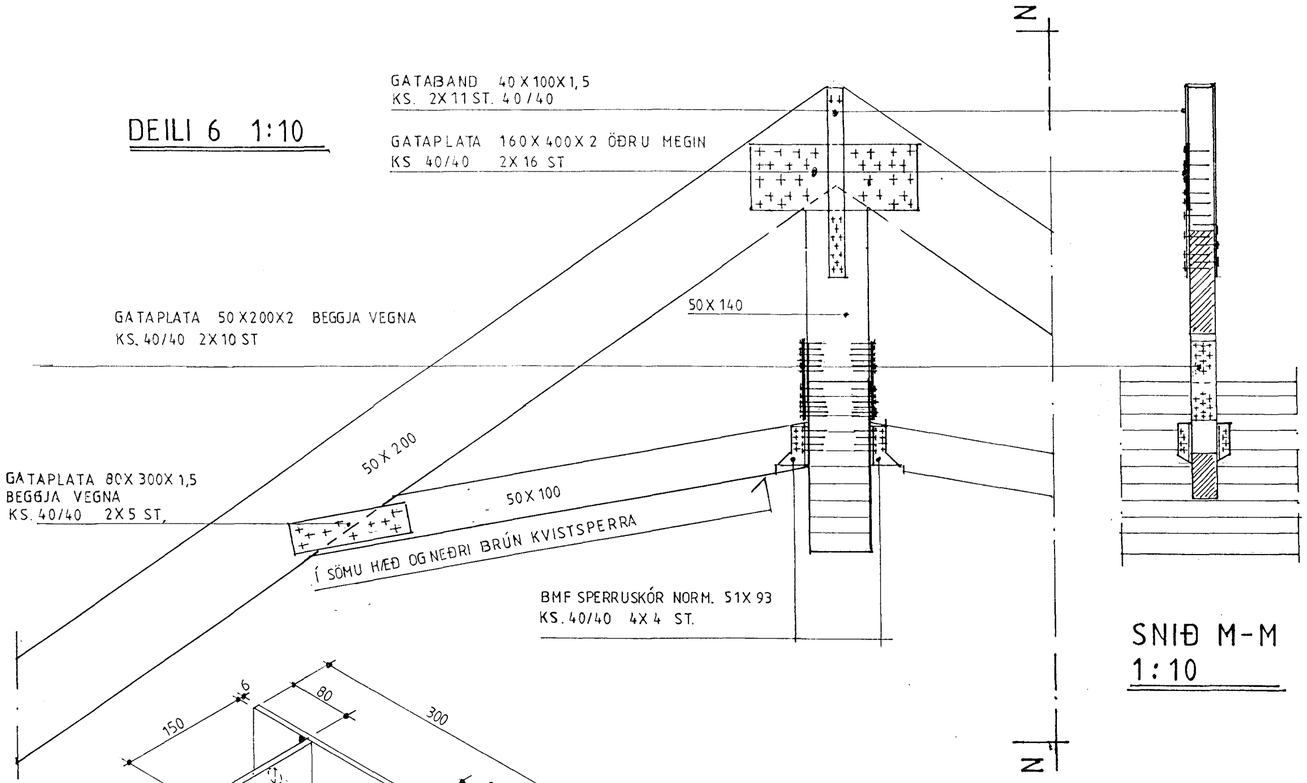


## SNIÐ M-M
1:10

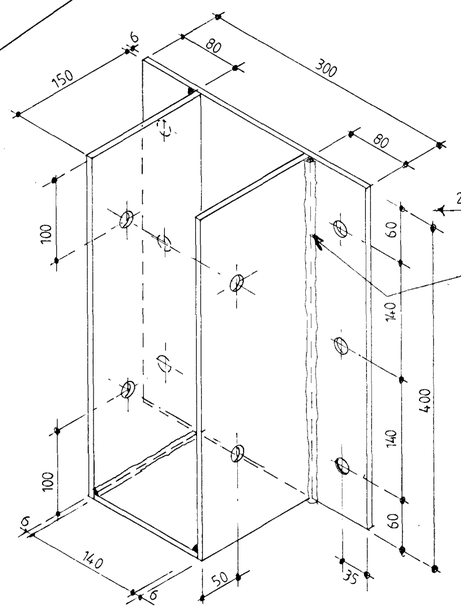


2 ST. STÁLSKÓR F. LÍMTRÉ (140 x 400 mm)
EFNI: STÁL 37 Þ=6mm
ÖLL BOLTAGÖT = Ø16mm
SAMSKEYTI SKAL HEILSJÓÐA.

BREYTINGAR

| BR.NR | TEXTI. | SAMÞYKKT AF: | DAGS. |
|---|---|---|---|
| 1 | SKÓR FYRIR LÍMTRÉ | | 30.04.1999 |

## FRÁG. LÍMTRÉ VIÐ GAFL.

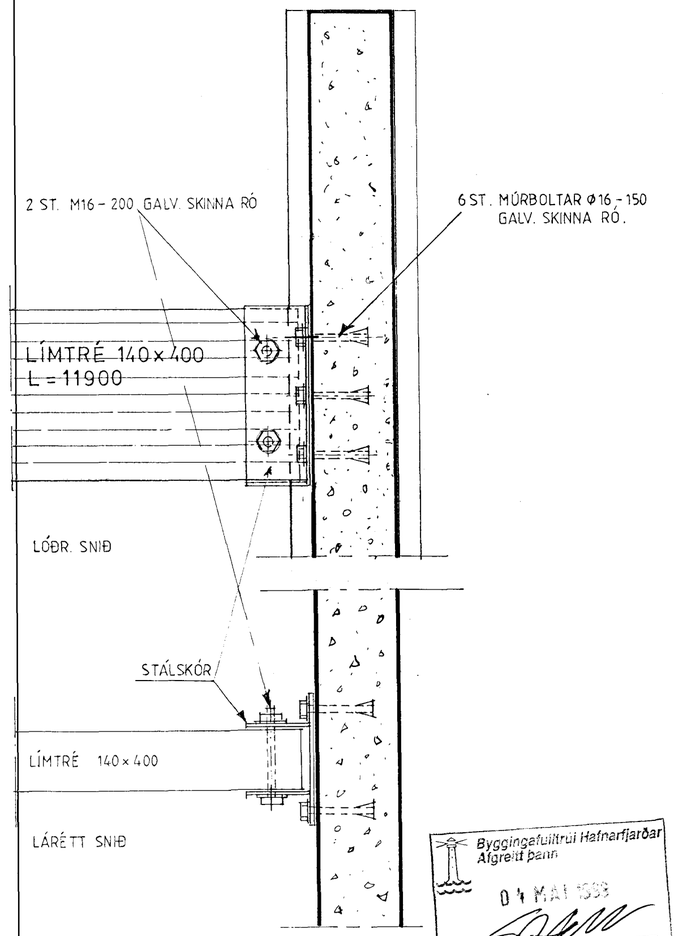


Byggingafulltrúi Hafnarfjarðar
Afgreitt þann
04 MAÍ 1999
Sigurbjartur Halldórsson

| | |
|---|---|
| STRANDGATA 21 | |
| ÓLAFUR INGIMUNDARS. M.TFÍ. KT. 100746 3019<br>BREKKUBYGGÐ 87 210 GARÐABÆ S. 91 657862 | |
| HÖNNUN. Ó.I | BURÐARVIRKI ÞAKS |
| REIKN. ÓI | DEILI 6 1:10 |
| TEIKN. ÓI | LÍMTRÉSBITI |
| 18-12-94 | Ólafur Ingim. |