



GRUNNMYND 1:50

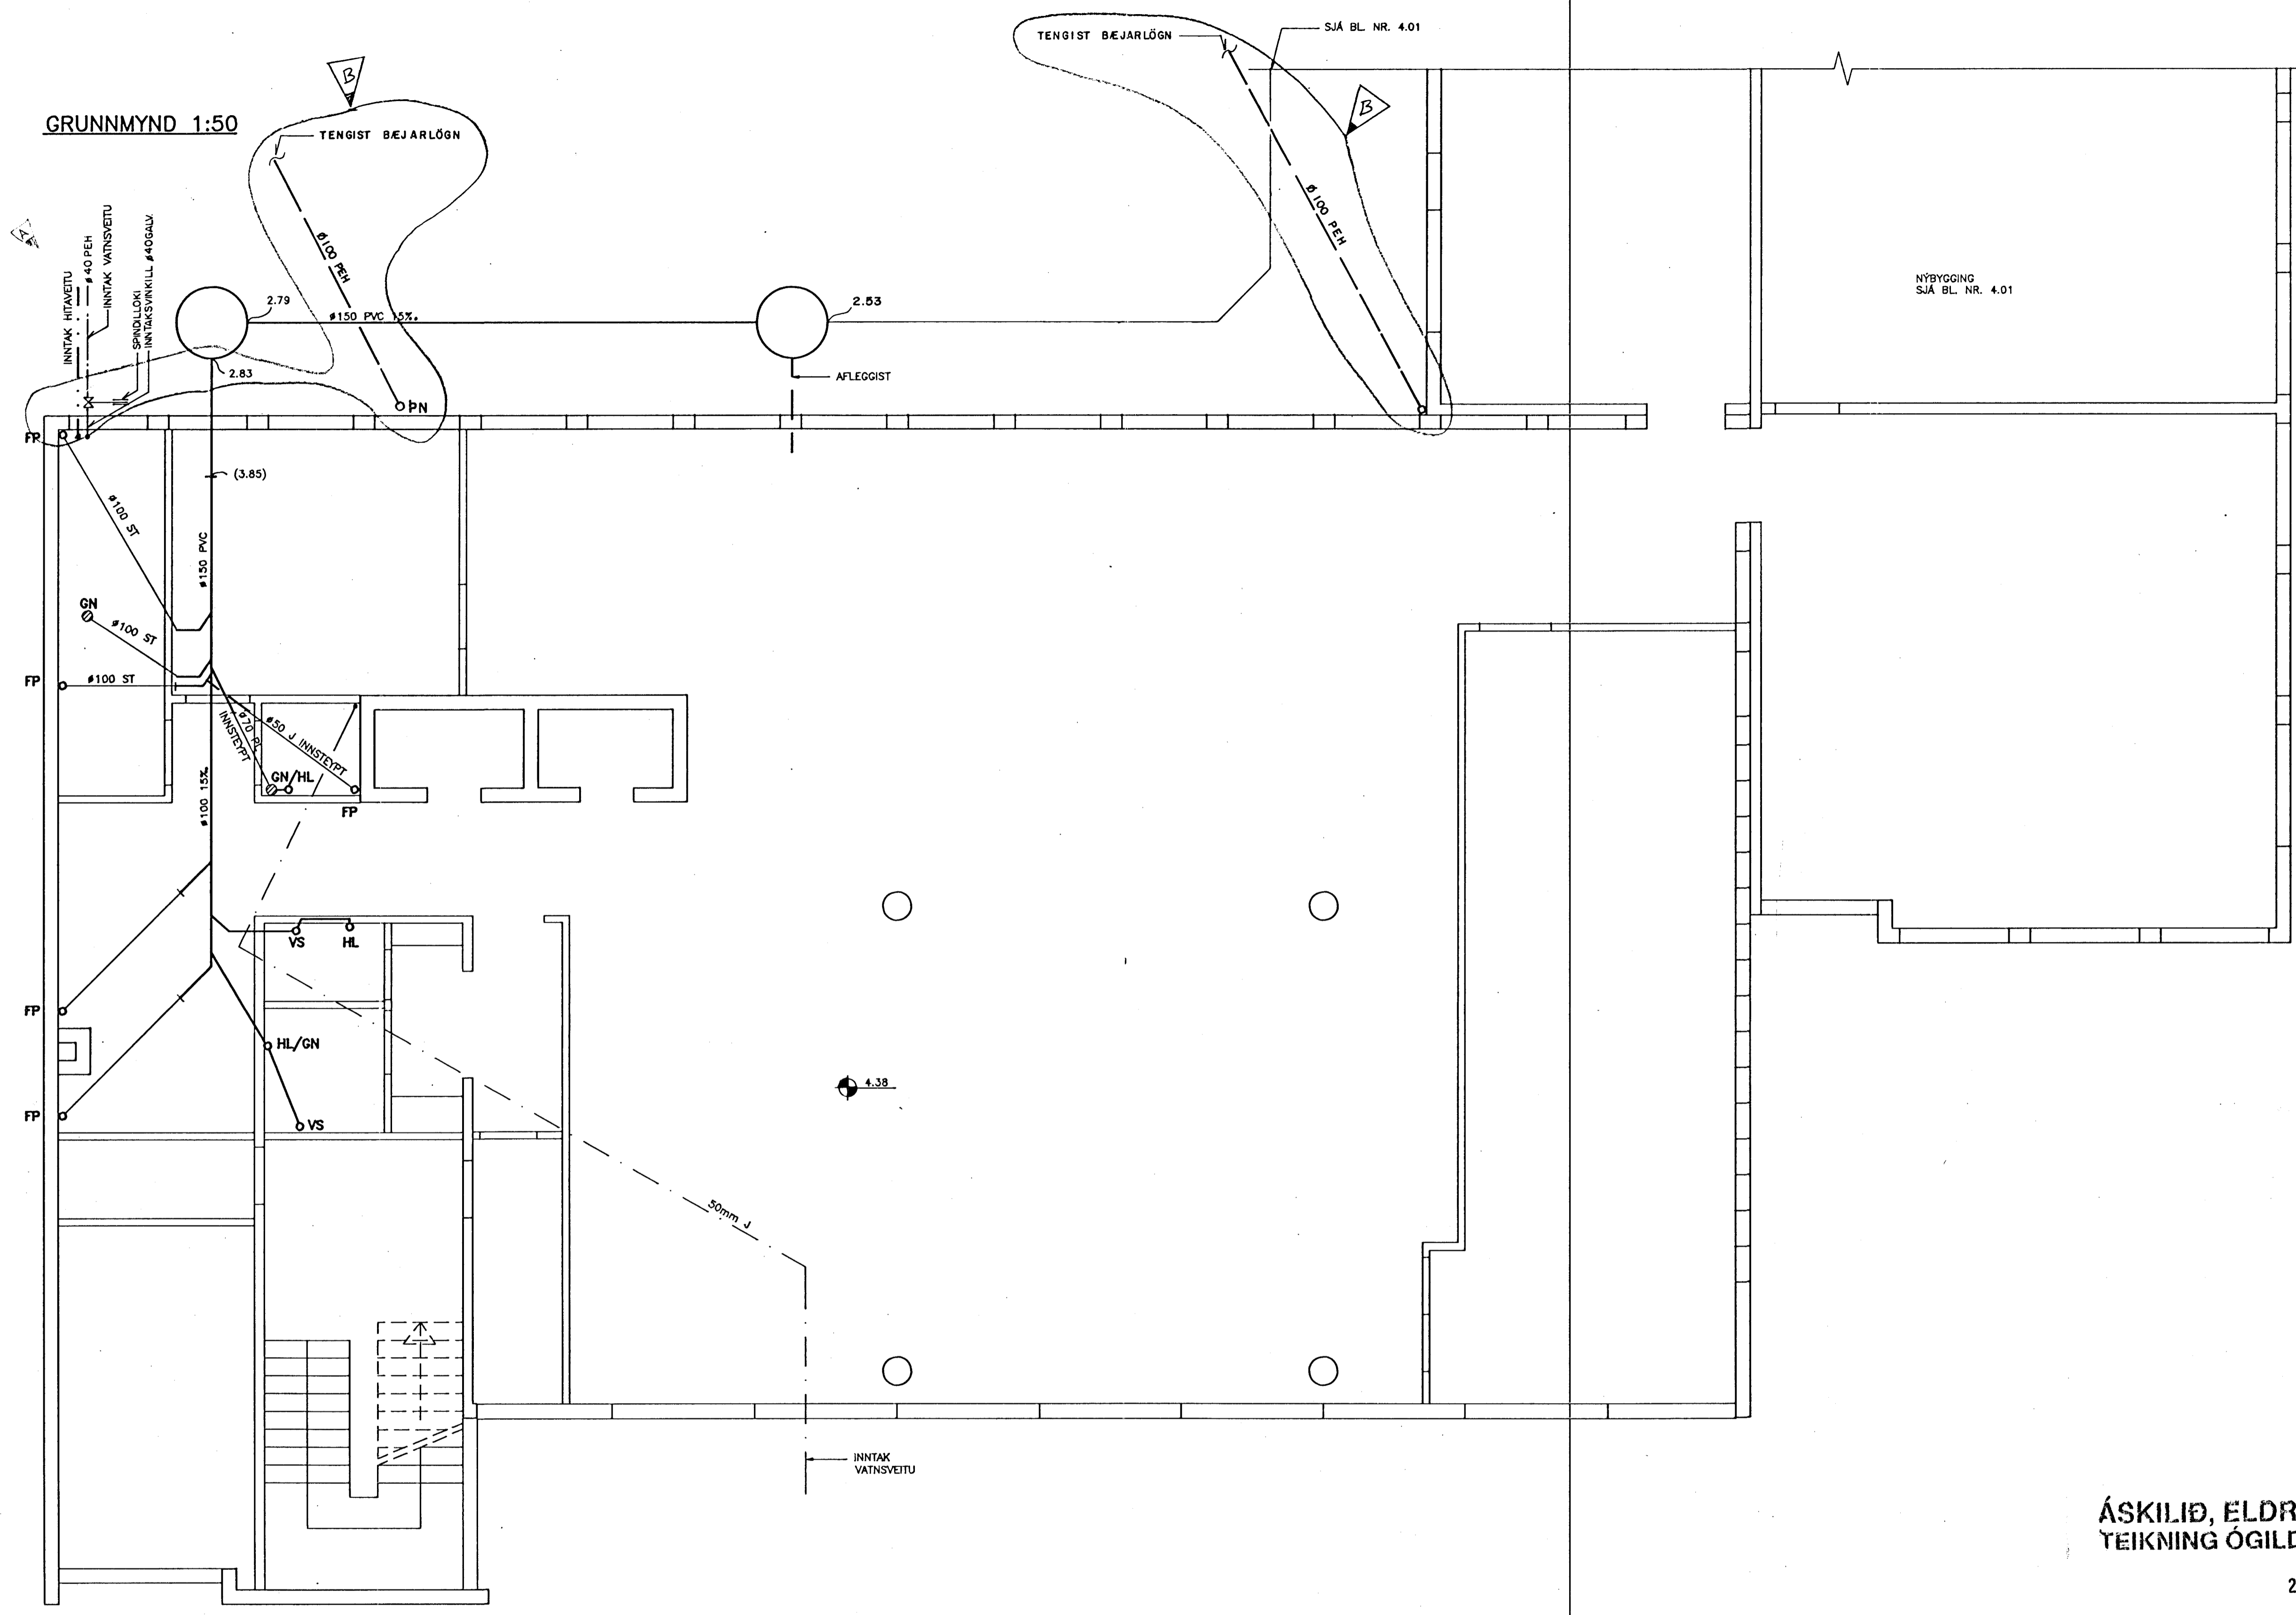

NÝBYGGING  
SJA BL. NR. 4.01

Áskilið, tenging lagna við götu háð samþykki bæjarverkfræðings.  
25 JULI 1994

ÁSKILIÐ, ELDRI TEIKNING ÓGILD

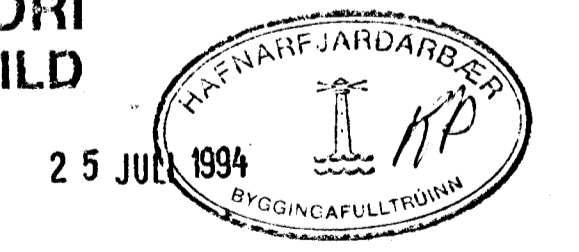

TILVÍSANIR:  
NÝBYGGING, AFSTÖÐUMYND, SKÝRINGAR . . . . . SJA BL. NR. 4.01

STRANDGATA

PÓSTUR OG SÍMI, STANDGATA 24 HAFNARFIRDI									
BR.	DAG	BREYTING				ÞRIFAKERFI			
A	1.7.94	KALDAVATNSINNTAK	HLJ	GS		LAGNIR Í GRUNNI			
B	15.7.94	PN, RAUNTEIKNING	GG	GS		-			
						-			
VERKFRÆÐISTOFA		REYKJAVÍK, Þ. 27.10.1993		KVARDI		1:50			
STEFANS OLAFSSONAR H.F. F.R.V.		TEIKN.	GG.	REIKN.	KAD.	VERK.	BL. NR.	BR.	
CONSULTING ENGINEERS		ATH.	SÁMÞ.			91174	4.C6	B	
BORGARTÚNI 20 105 REYKJAVÍK SÍMI 621099									