



GRUNNMYND 1:50

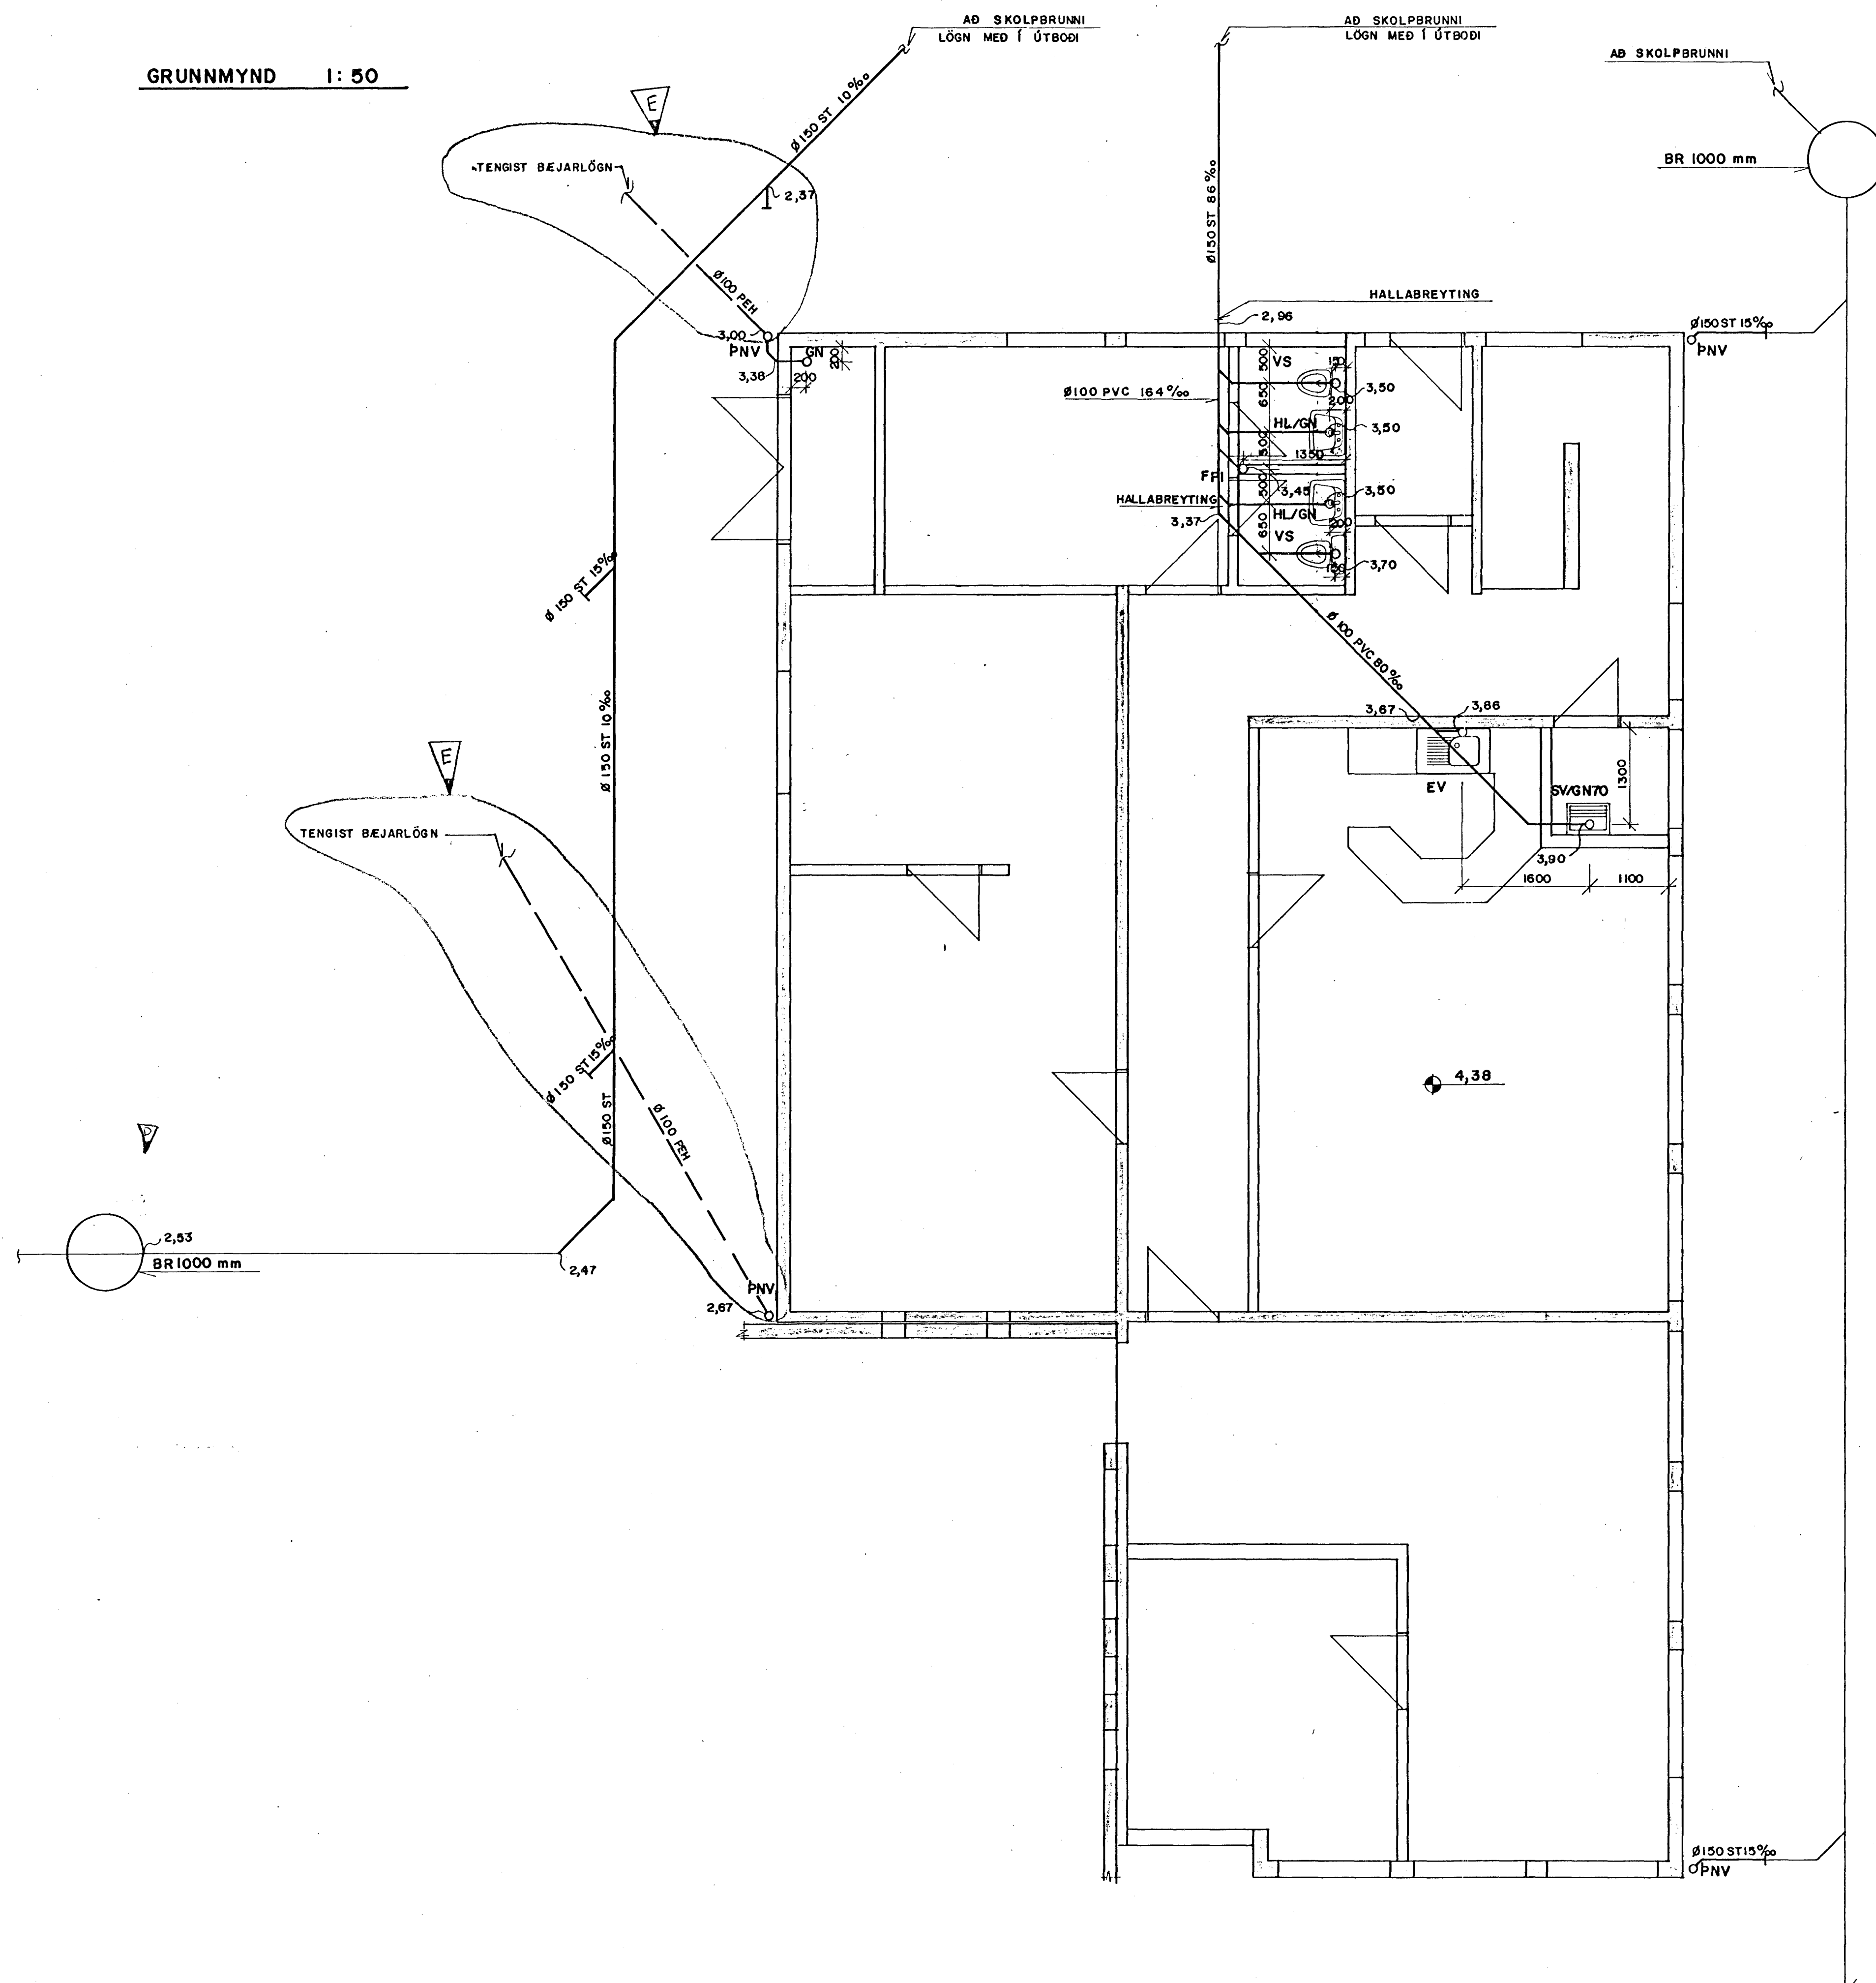

AFSTÖÐUMYND 1:500

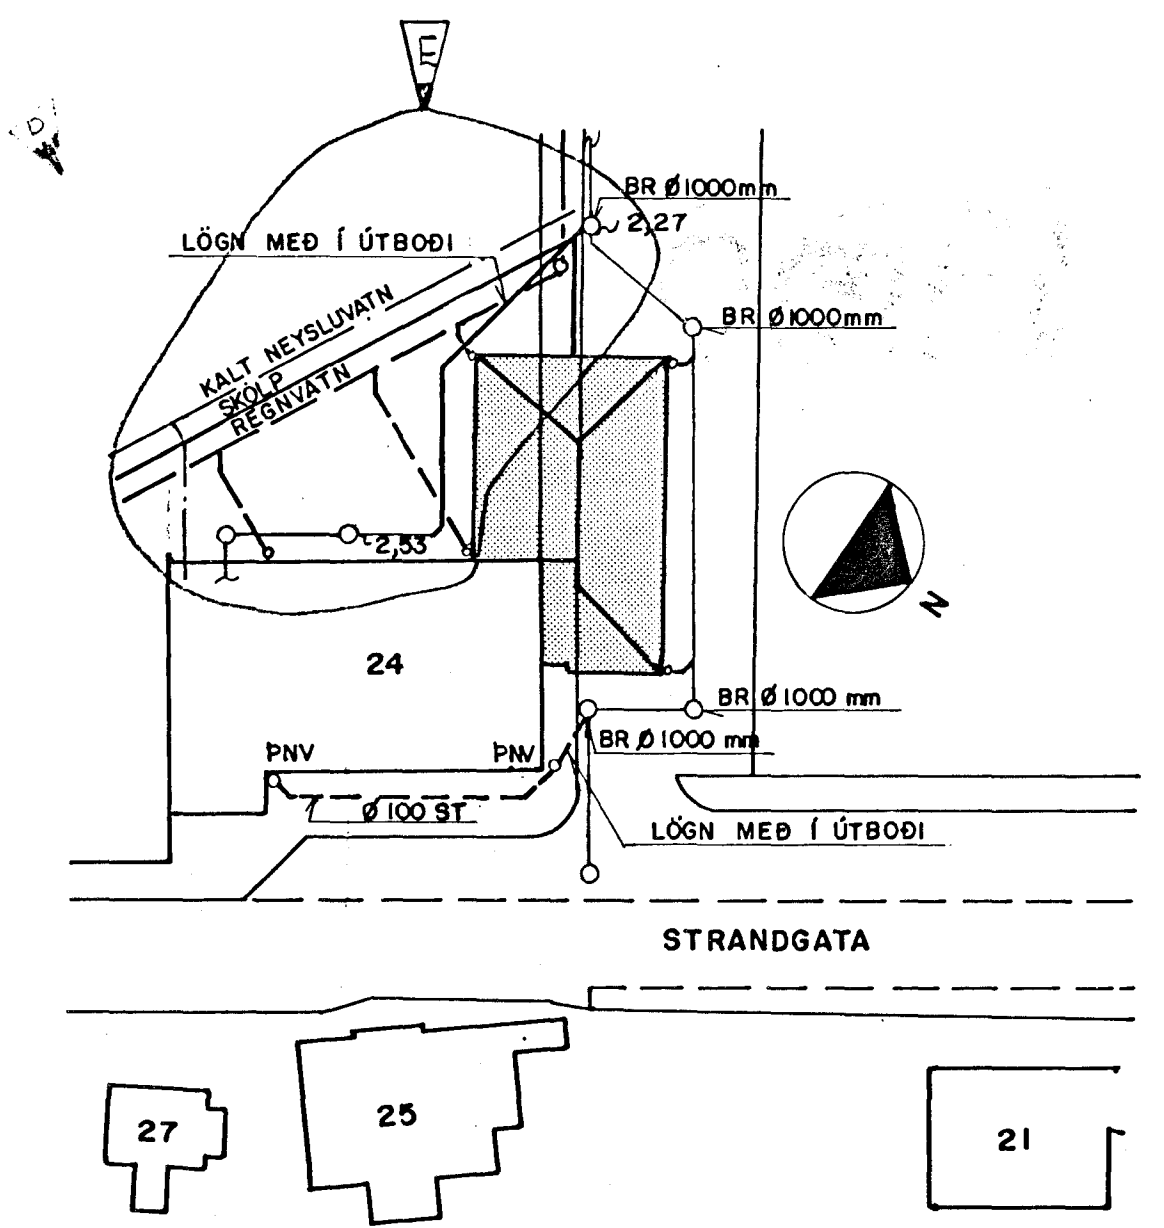

SKÝRINGAR:

- NÝ FRÁVEITULÖGN
- NÚVERANDI FRÁVEITULÖGN
- REGNVATNSLÖGN

PNV ÞAKNIÐURFALL MED $\varnothing 250$ mm SANDFANGI OG VATNSLÁS.
 PÍPUR Í GRUNNI ERU PVC RÖR.
 PÍPUR UTAN VÍÐ GRUNN ERU STEINSTEYPTAR.
 TENGISTYKKI SKULU VERA AF SÖMU GERÐ OG PÍPUR.
 ÖNEFNDAR LAGNIR Í GRUNNI ERU $\varnothing 100$ PVC.
 FRÁGANGUR LAGNA SÉ Í SAMRÆMI VÍÐ VIDEIGANDI
 REGLUGERDIR.

Áskilið, tenging lagna við götu háð samþykki bæjarverkfræðings.

ÁSKILIÐ, ELDRI TEIKNING ÓGILD



E	14794	PN, RAUNTEIKNING	GG	GS	
PÓSTUR OG SÍMI, STRANDGATA 24 HAFNARFIRÐI					
BR.	DAG.	BREYTING			
A	20.09.91	LÖGN VÍÐ NÚV. ANDDYRI	G.E.	K.H.	
B	3.10.91	LEGA OG STEFNA LAGNA	G.E.	G.S.	
C	21.10.91	LEGA OG HALLI LAGNA	GHS	G.S.	
D	17.9.94	KALT VATN	HLJ	GS	
			PRÍFAKERFI LAGNIR Í GRUNNI AFSTÖÐUMYND		
VERKFRÆÐISTOFA STEFANS ÓLAFSSONAR HF. F.R.V. CONSULTING ENGINEERS		REYKJAVÍK, Þ 20 8 1991	KVARDI 1:50, 1:500		
		TEIKN. G.E.	REIKN. G.S.	VERK. BL NR	BR
BORGARTÚNI 20 105 REYKJAVÍK SÍMI 629840 & 629341		ATH	SAMP.	91174	4.01
					E