



Byggingarfulltrúi  
samþykkir erindið.

04 MAÍ 2004

Byggingarfulltrúinn / Hafnarfirði  
F.Þ. Kristján Þórásson

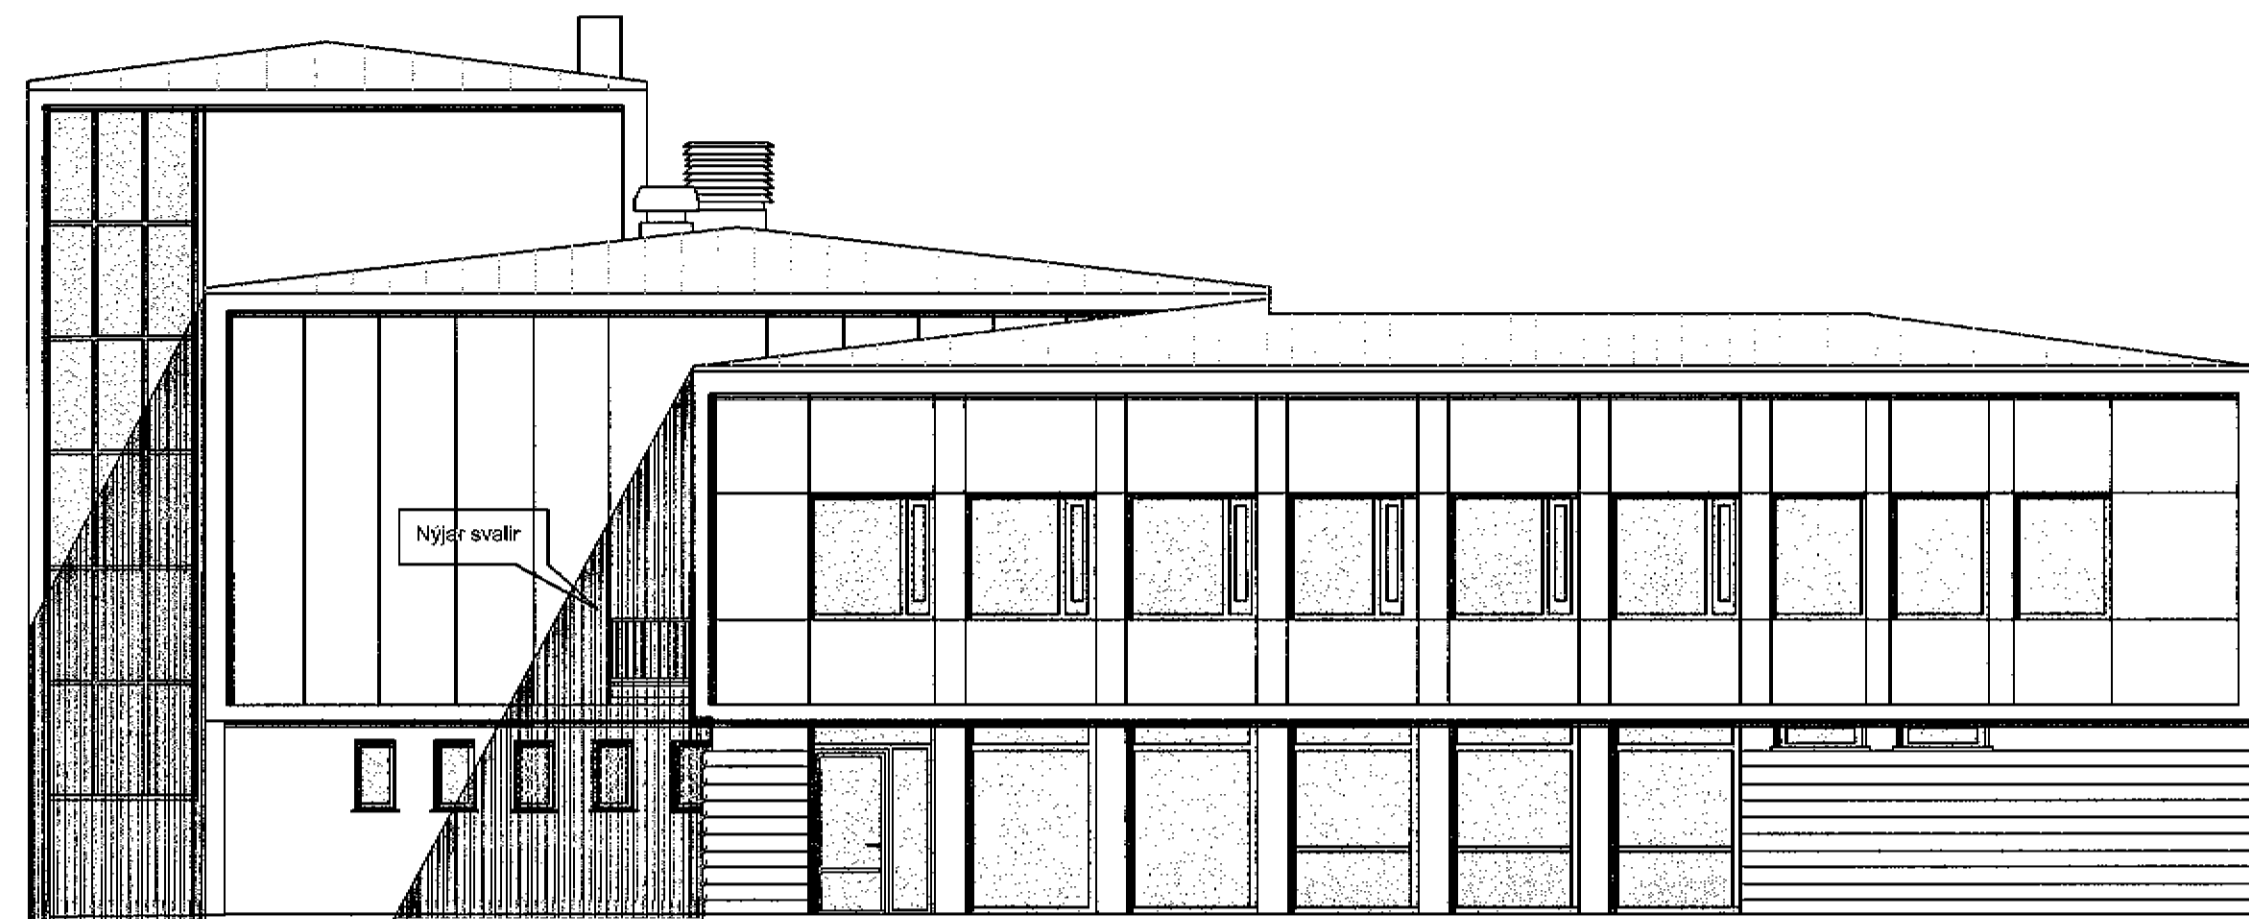


Norð - Vesturhlíð 1:100

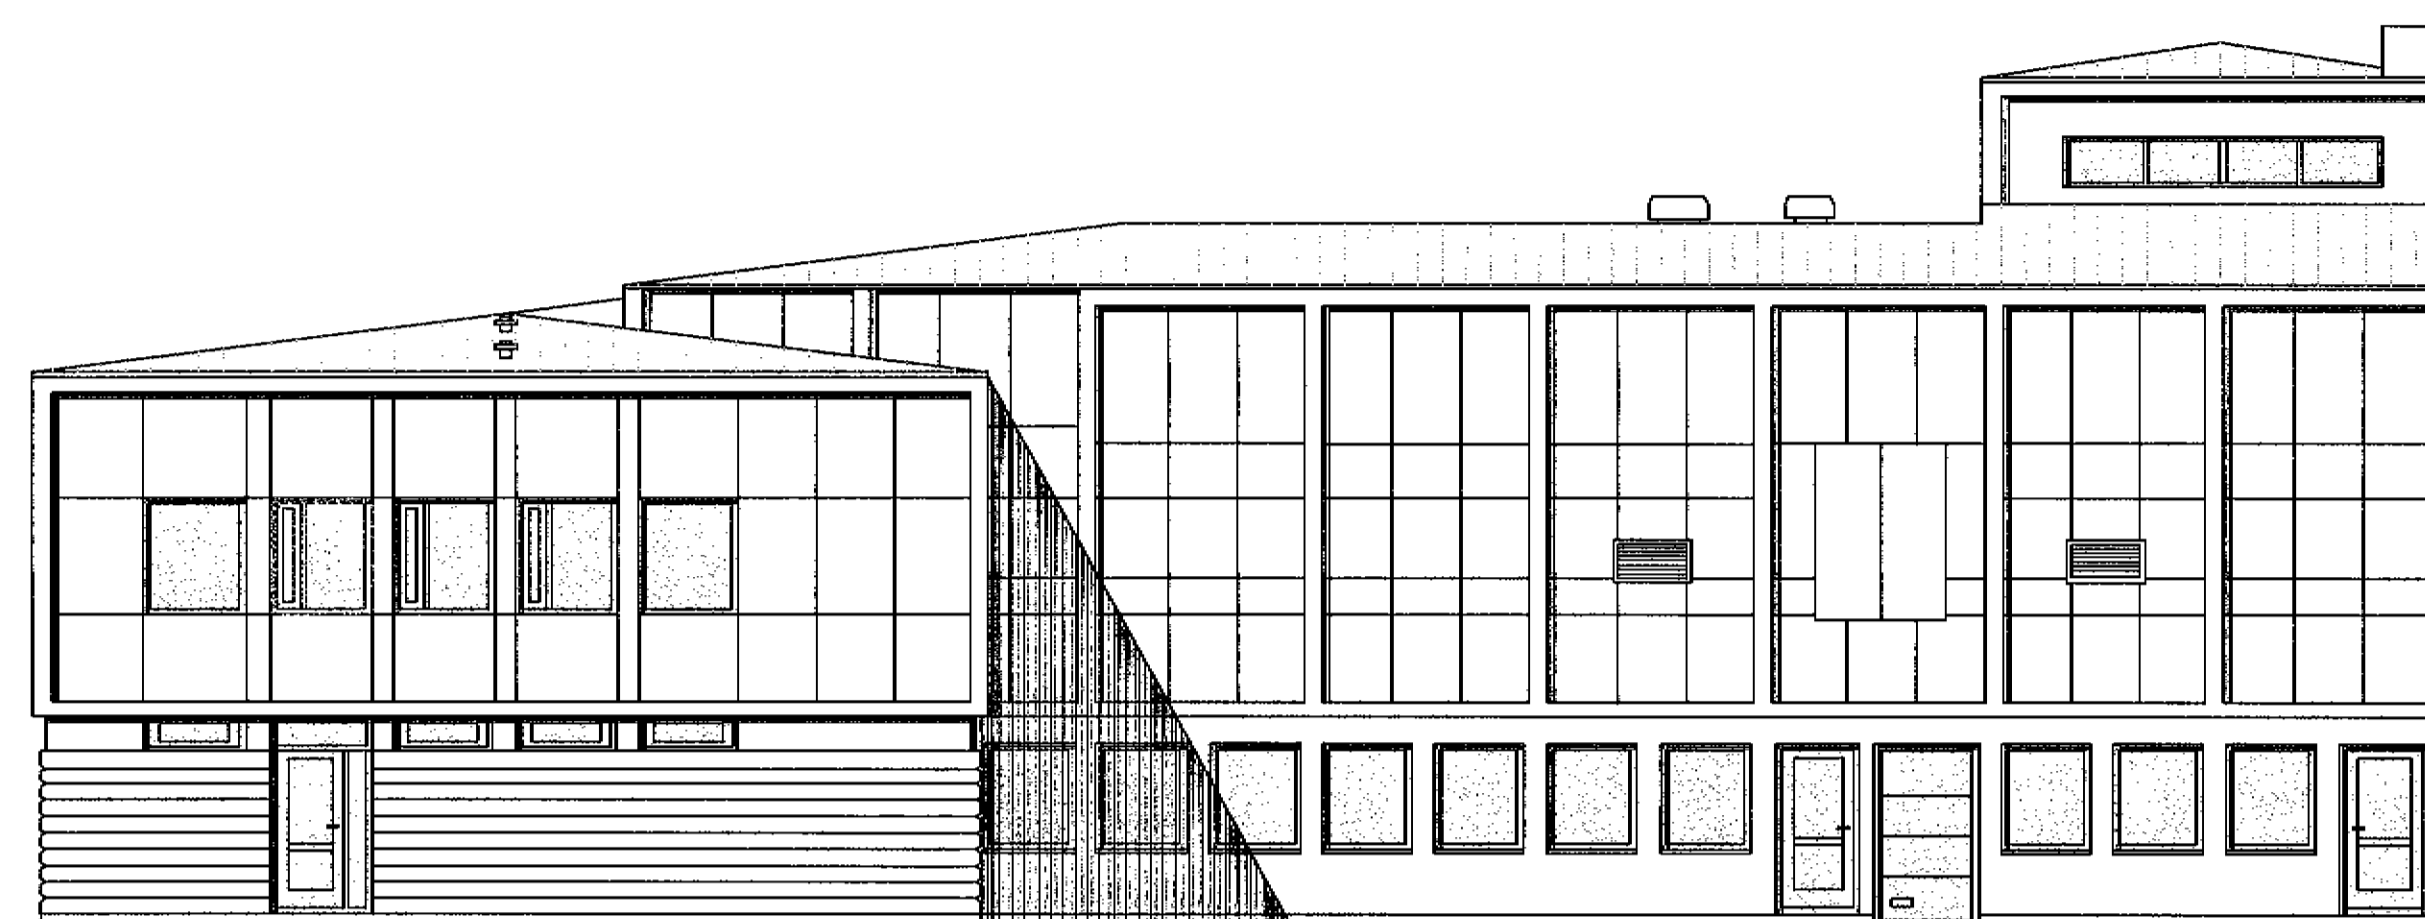


Suð - Vesturhlíð 1:100

Ný hleðsluhúð  
Ný úthúð

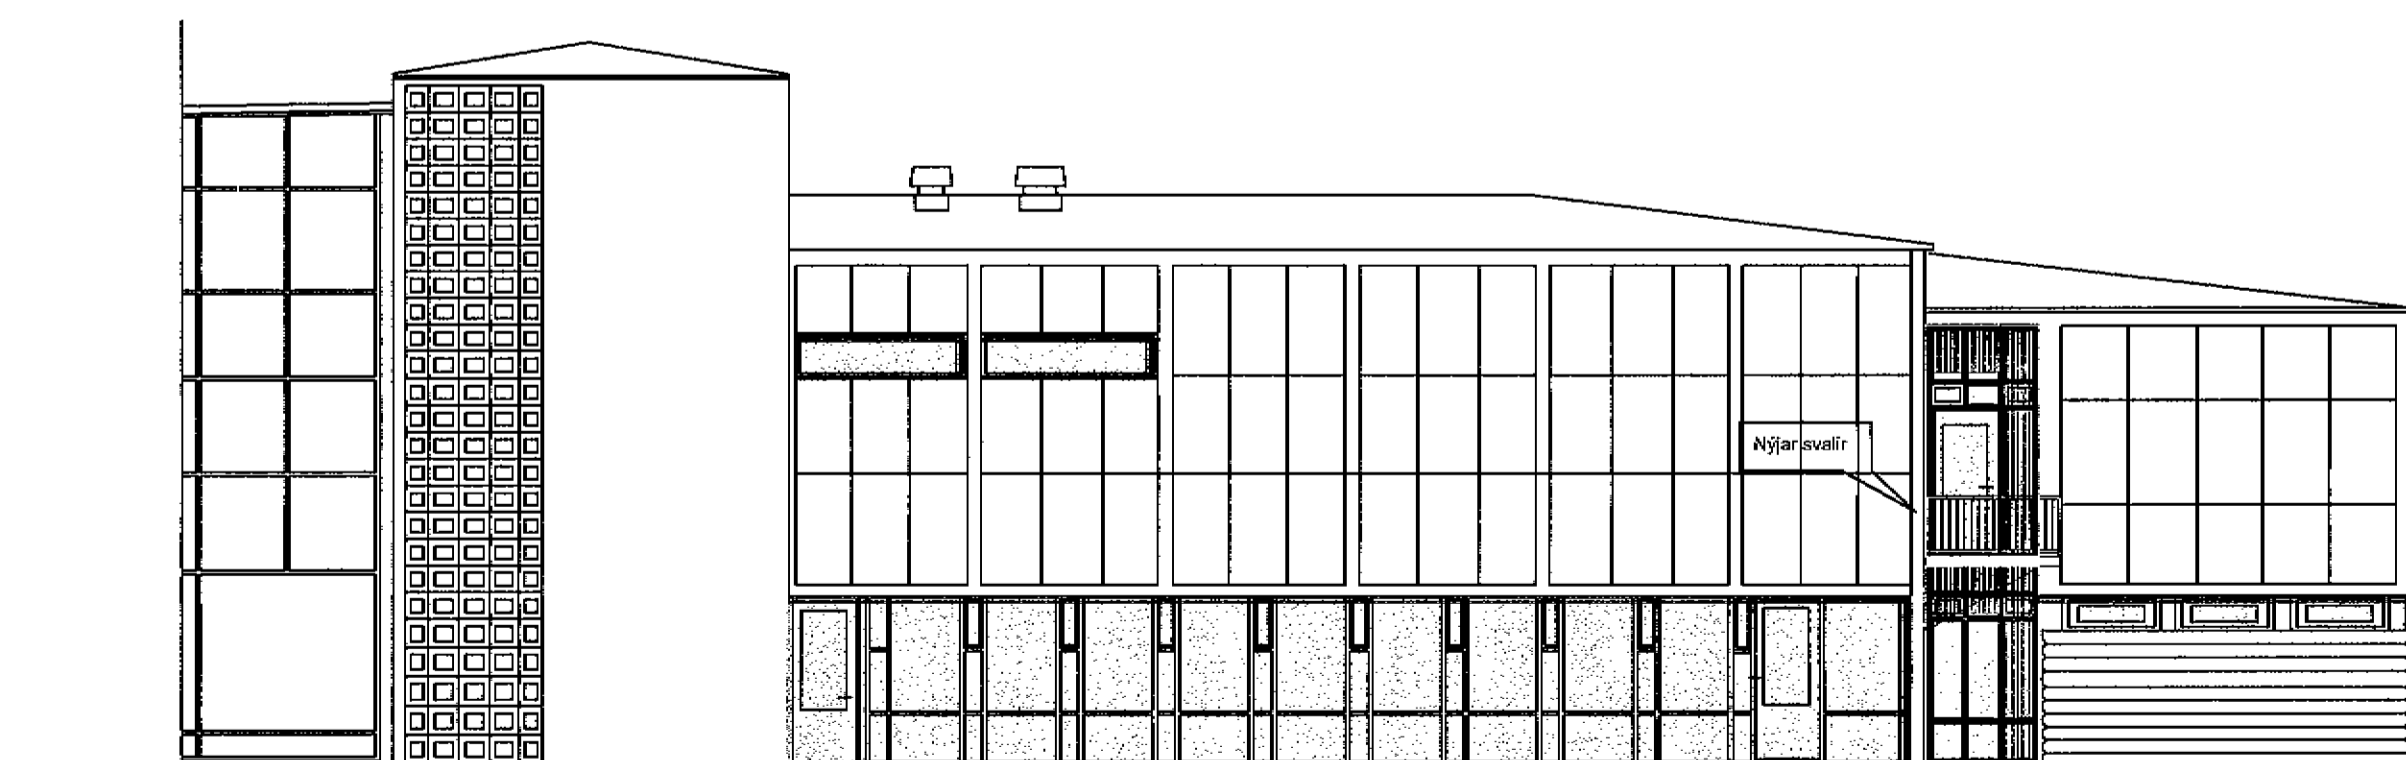

Norð - Austurhlíð 1:100

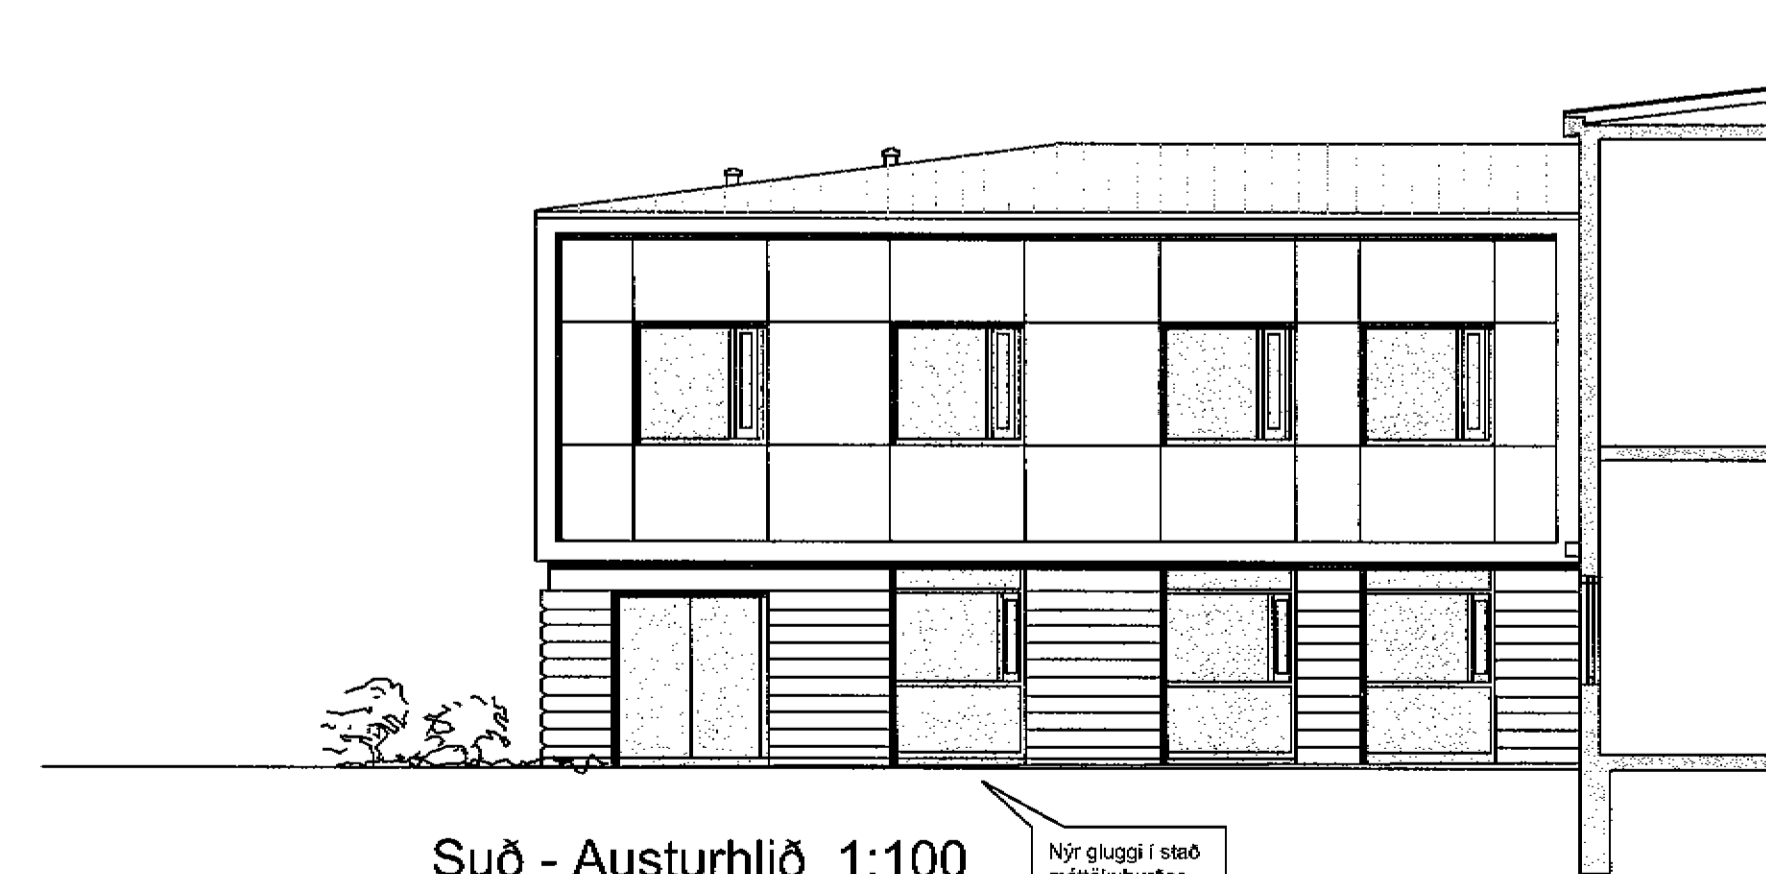

Suð - Austurhlíð 1:100

Nýr gluggi í stöð  
mótisíðuhúðar.

A 23.03.04 JHI Nýjar svalir á norð-austur hlíð  
BREYTINGAR.

VERKHEITI  
**Strandgata 24**  
Hafnarfirði  
Breytingar innanhúss


VERK  
Útlit

MÁL  
1:100  
HANNAÐ  
BS, IC  
YFIRFARIÐ:

DAGS.  
29.01.2004  
TEKNAÐ  
BS, IC, JHI

VERKNUMÉR  
115-04 / 115-05

TEKNINGANUMÉR  
1.05

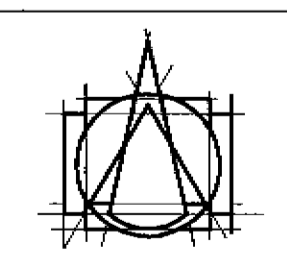

**T.ark**  
TEKNISTOFAN ehf  
ARKITEKTAR - BRAUTARHOLI 6  
105 REYKJAVÍK - ÍSLAND  
Sími: 540 5700 - FAX: 540 5701  
teknistofan@tark.is - www.tark.is

IVON STEFÁN CILIA FAÍ 141155-4159  
BJARNI SNÆBJÖRNSSON FAÍ 020753-4989  
ÁSGER ÁSGEIRSSON BFÍ 040161-5429

SAMB. *IVON S. CILIA*