



Snið A-A 1:100

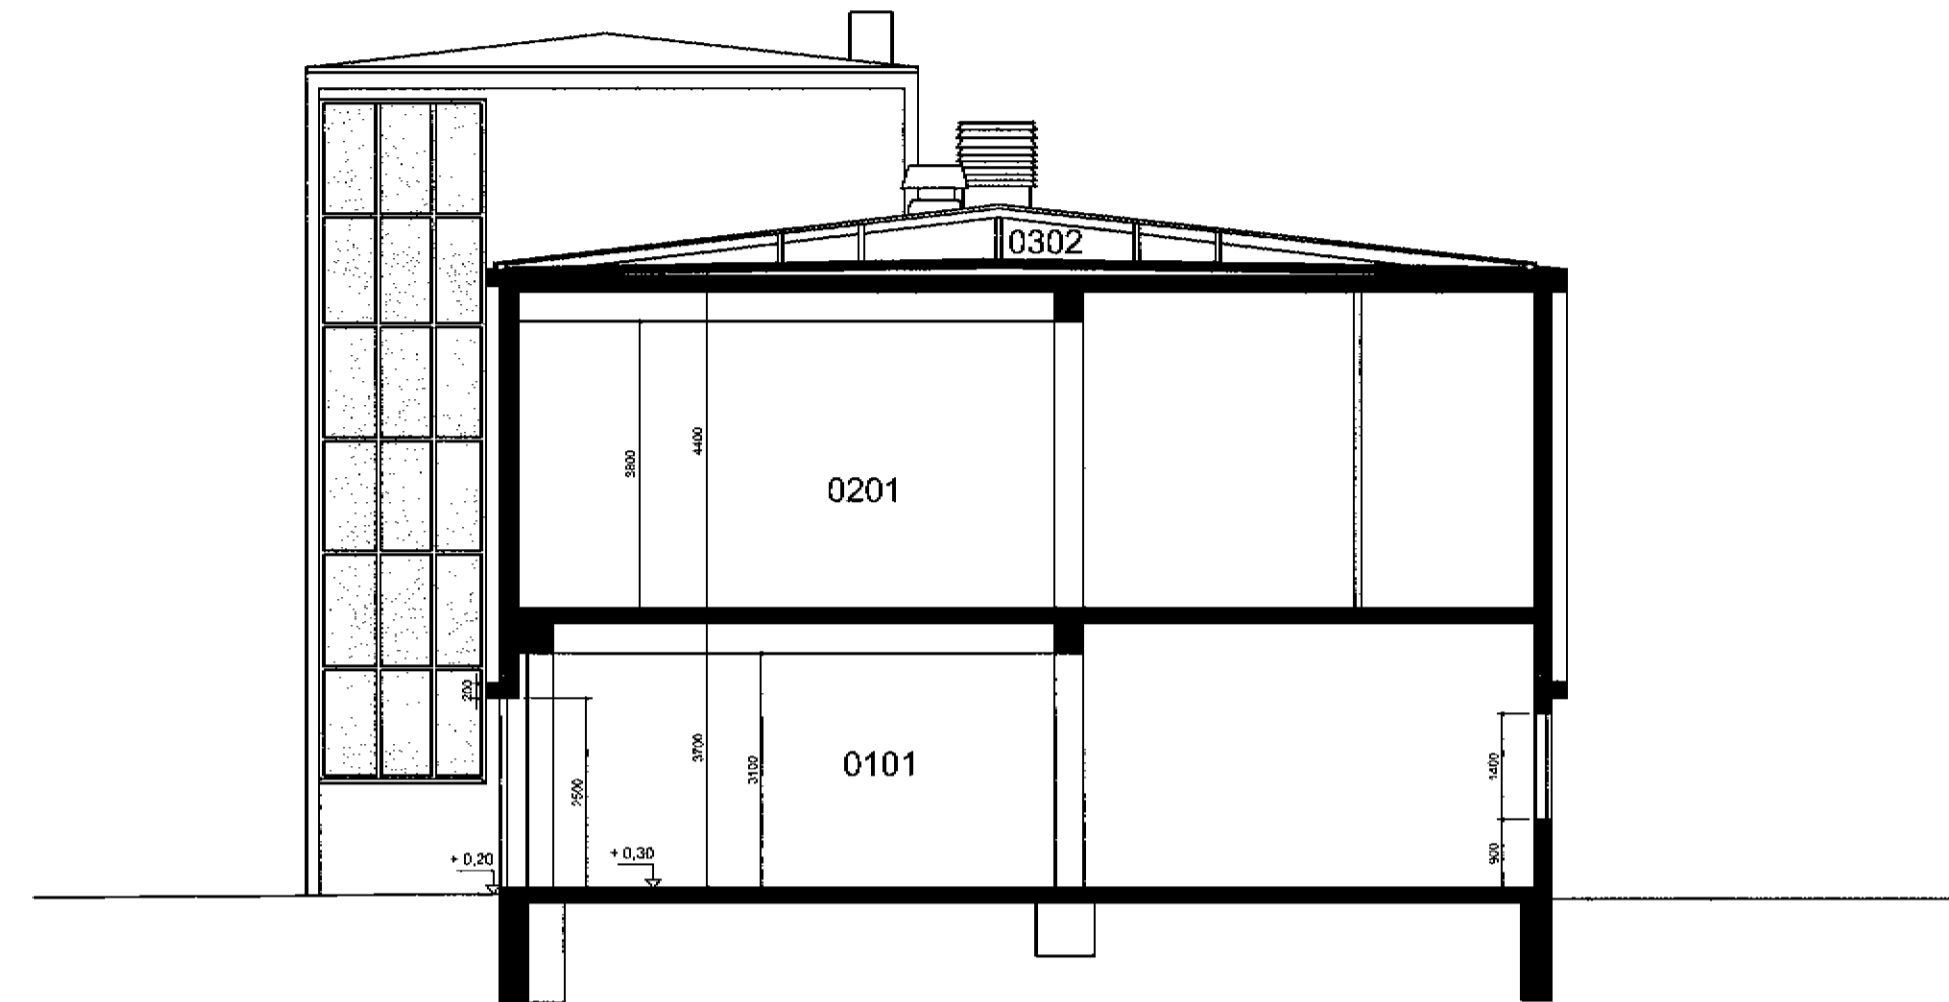

Snið B-B 1:100

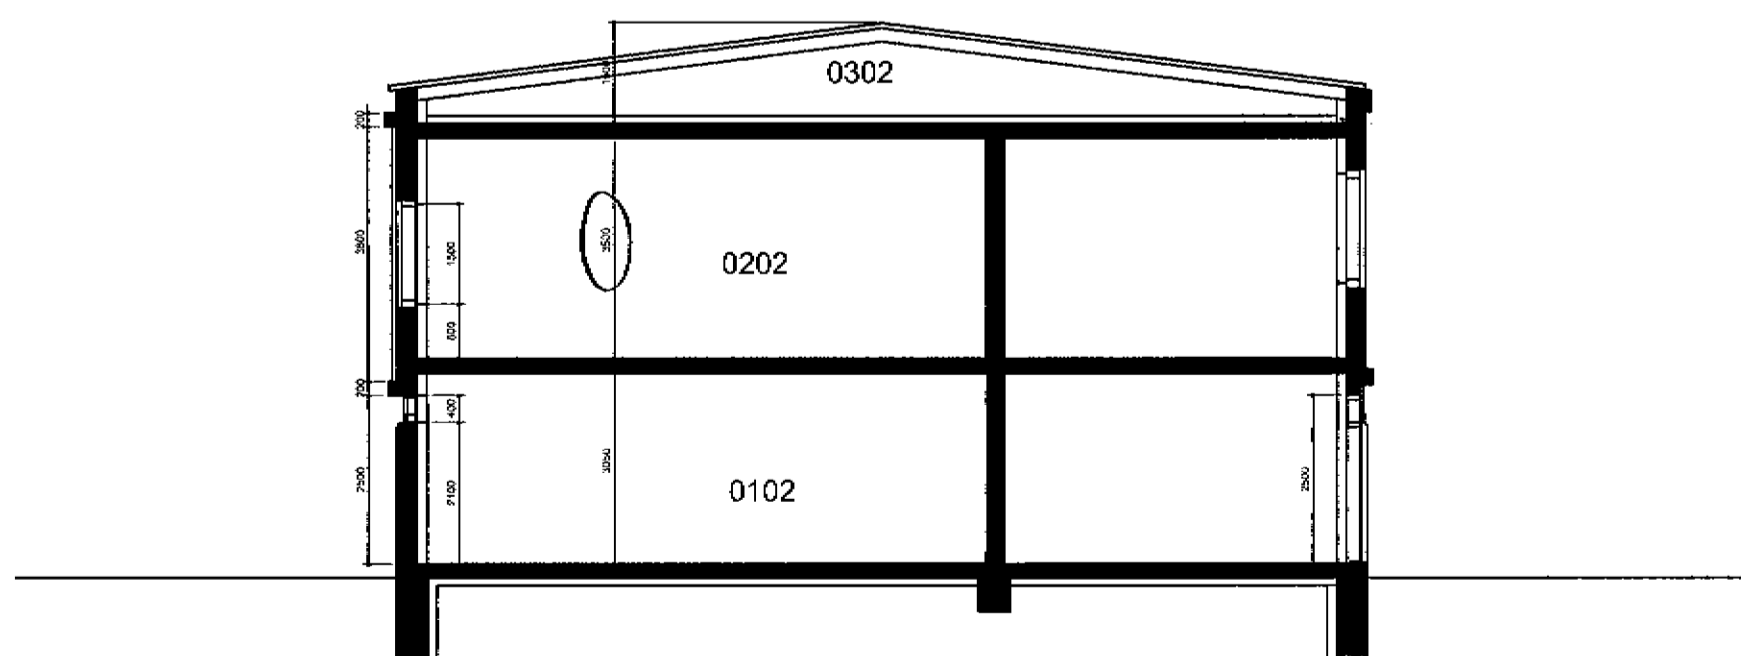

Snið C-C 1:100


BREYTINGAR:

VERKHEITI  
**Strandgata 24**  
 Hafnarfirði  
 Breytingar innanhúss

VERK  
 Snið A-A, B-B og C-C

MÁL 1:100	DAGS. 29.01.2004
HANNAÐ BS, IC	TEKNAÐ BS, IC, JHI
YFIRFARID:	

VERKNÖMER 115-04 / 115-05	TEKNINGANÖMER 1.06
------------------------------	-----------------------

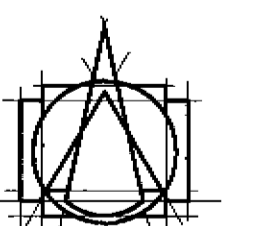

**T.ark**

TEIKNISTOFAN ehf  
 ARKITEKTAR - BRAUTARHOLTÍ 6  
 105 REYKJAVÍK - ÍSLAND  
 Sími: 540 5700 - Fax: 540 5701  
 teiknistofan@tark.is - www.tark.is

IVON STEFÁN CILIA	FAÍ	141155-4159
BJARNI SNÆBJÖRNSSON	FAÍ	020753-4989
ÁSGEIR ÁSGEIRSSON	BFÍ	060161-5429

Skiðkvíð höfuðborgarsvæðisins bs.  
 29/304 ttG.

SAMP. *Ann S. G.*