


"UNDIRGANGUR"  
FALLSTAMMI

"HÚS POST OG SÍMA"


GRUNNMYND 1.HÆÐAR 1:50

**SKÝRINGAR**  
 SKÝRINGAR TÁKNA A GRUNNMYND SJÁ ÍST 64.  
 EFNI OG FRÁGANGUR LAGNA SÉ SKV. ÍST 65 OG  
 OG GILDANDI REGLUGERÐUM.  
 HÆÐATÖLUR ERU GEFNAR UPP FYRIR BOTN PÍPU VIÐ:  
 GREININGAR, BRÚN UNDIRSTÖÐU OG Í BEYGJU  
 UNDIR STÖTUM UPP, ÚR PLÖTU.  
 LAGNASTÆRÐIR ERU Í MM. HÆÐATÖLUR ERU Í M.

"STRANDGATA"

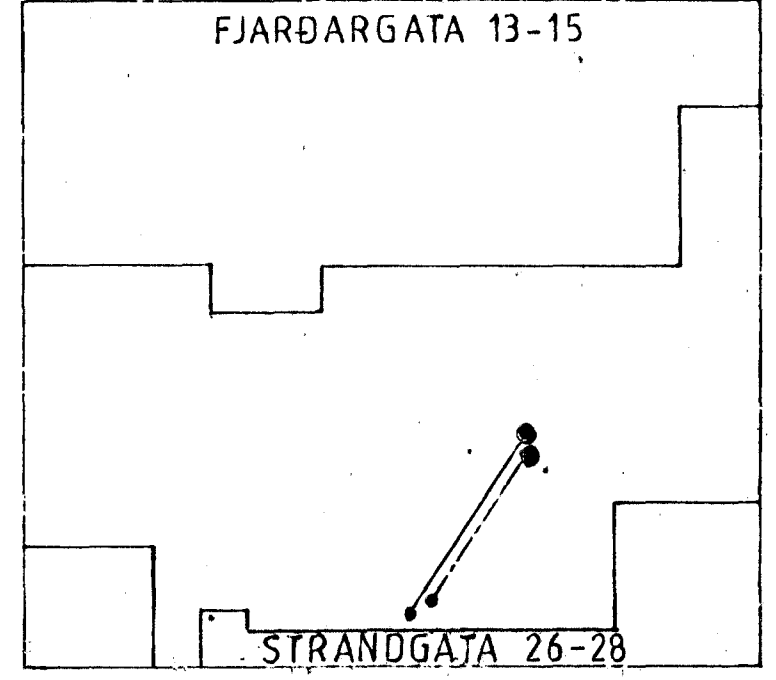

AFSTÖÐUMYND 1:500

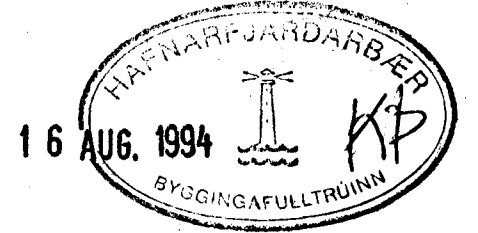

BREYTT Í AGÚST '94 KS

STRANDGATA 26-28, HAFNARFIRÐI		DAGS JÚLÍ 1994
NÝJAR FRARENNSLULAGNIR Í JÖRÐU SUNNAN VIÐ HÚS		HANNAÐ: KS
MELIKYRDI: 50		TEIKNÆÐ: HBK
KRISTJAN STEFANSSON TEKNIPRÆÐINGUR F.T.F.I.		VERK NR. FLOKKUR
REYKJAVÍKURVEG: 68, HAFNARFIRÐI SÍMI 652100		9208 02
		TEIKNING NR.
		06