



Samþykkt þann
 01. DES. 1998
 Byggingatulltrúinn í Hafnarfirði
 Erlendur Hjálmarsson

Úr Gildi

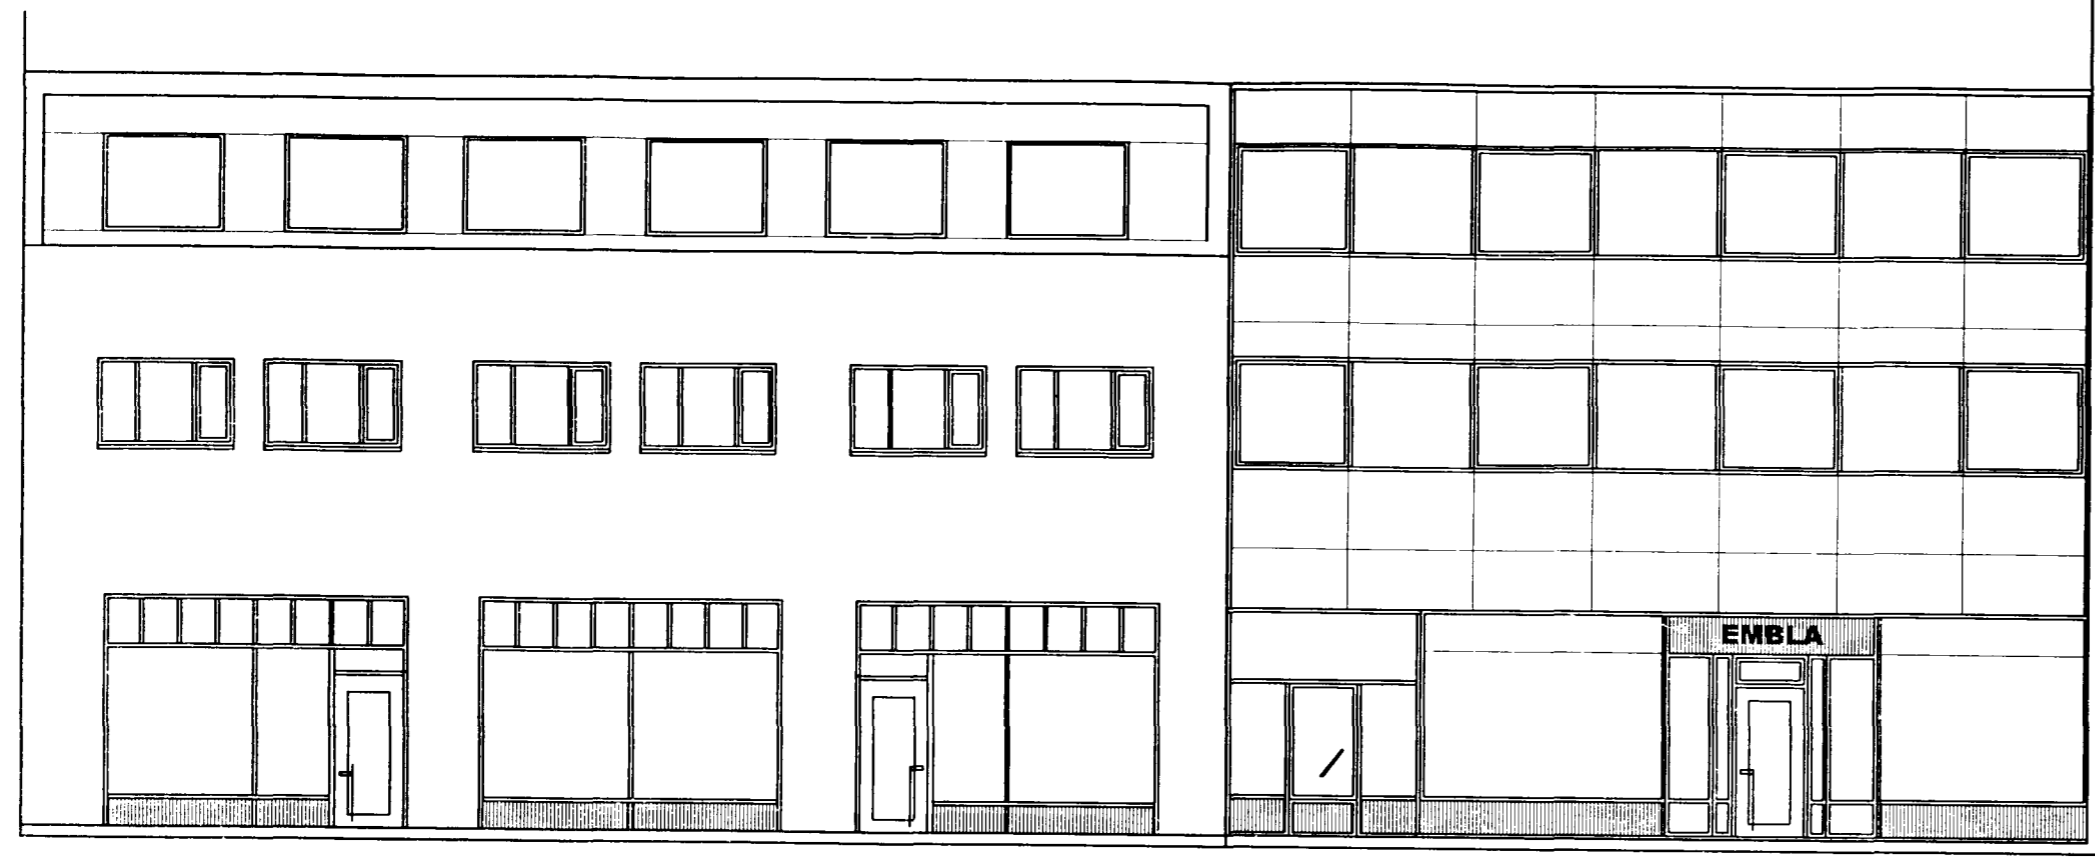

FRAMHLIÐ
 ÚTLIT STRANDGATA 26-28 MKV 1:100

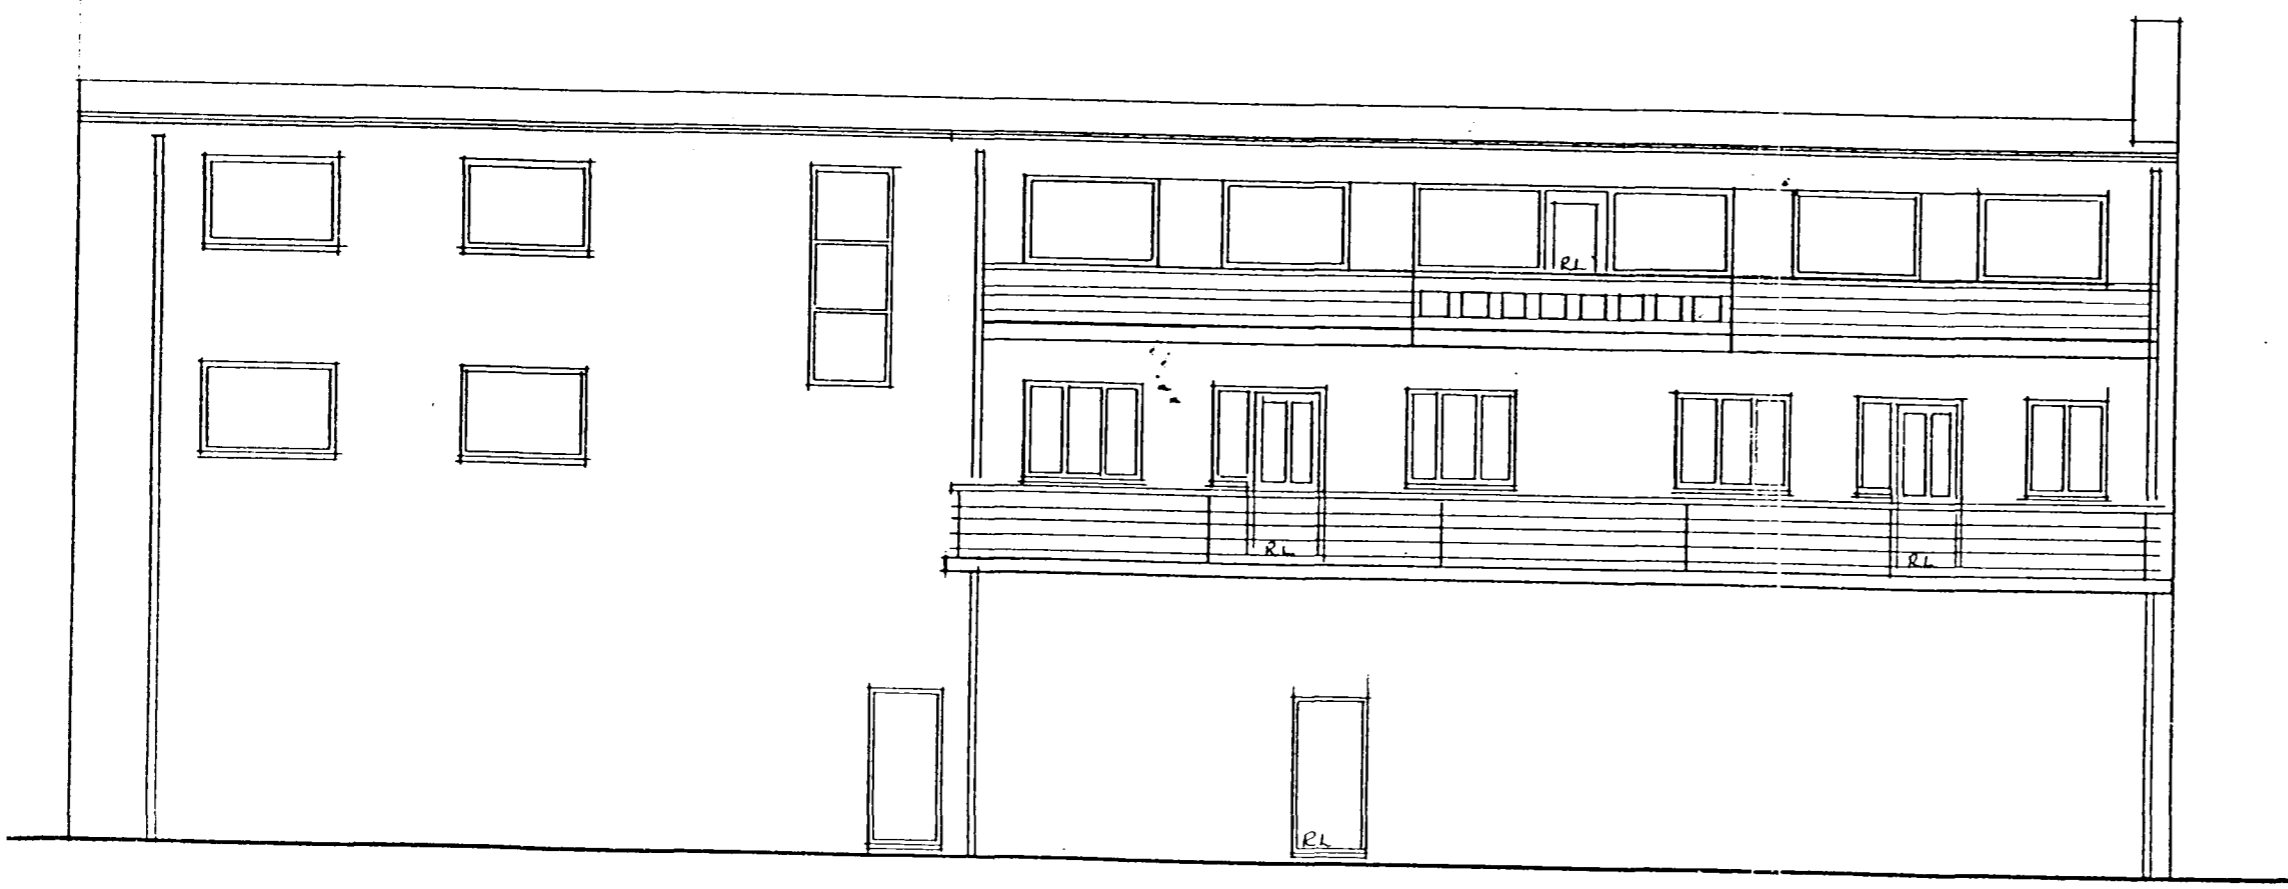

BAKHLIÐ

Breytt 22. okt. 1998 (andyri stíghús fært fram) BJ

Verkfræðipjónusta Jóhanns G Bergþórssonar. EHF.							
<small>Kennitala: 570879-0149 Strandgata 28 220 Hafnarfjörður Sími 555-3250 Fax 555-3251 Netfang beggi@islandia.is</small>							
Tílv.	Magn.	Títil verks. Útlitsbreyting Strandgata 26-28				Breytt. dags. 1/12.98	
Hannað af: [Signature]	Teiknað af: Bergþór J.	Yfirfarið af: [Signature]	Samþykkt af - dags. [Signature]	Dags: 9. Nóv. 1998	Mælikvarði: 1/100		
Strandgata 26-28			Teikning-Nr. 002	Skráarheiti: Nýtt útlit	Útgáfa: 2	Blað nr./nr. 1/1	
Breyting á útliti				Athugasemdir:			
Teikningar fyrir byggingarnefnd							