



Samþykkt á fundi bygginga-
nefndar þ. 17/3 1993
BYGGINGAFULLTRÚINN
Í HAFNARFIRÐI
Sigur Björk

Samþykkt á fundi bygginga-
nefndar þ. 1/11 1995
BYGGINGAFULLTRÚINN
Í HAFNARFIRÐI
Þröstur Þorsteinsson


GRUNNMYNDIR OG ÚTLIT
FYRIR BREYTINGU

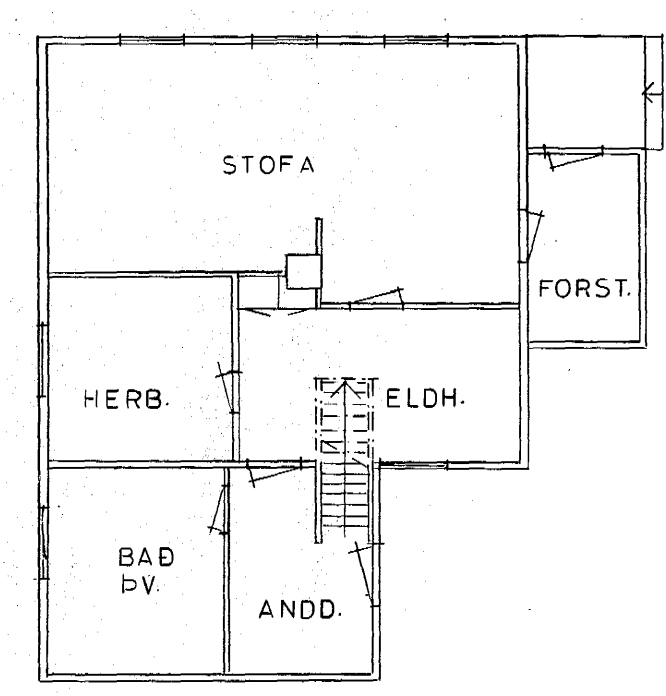

1. HÆÐ

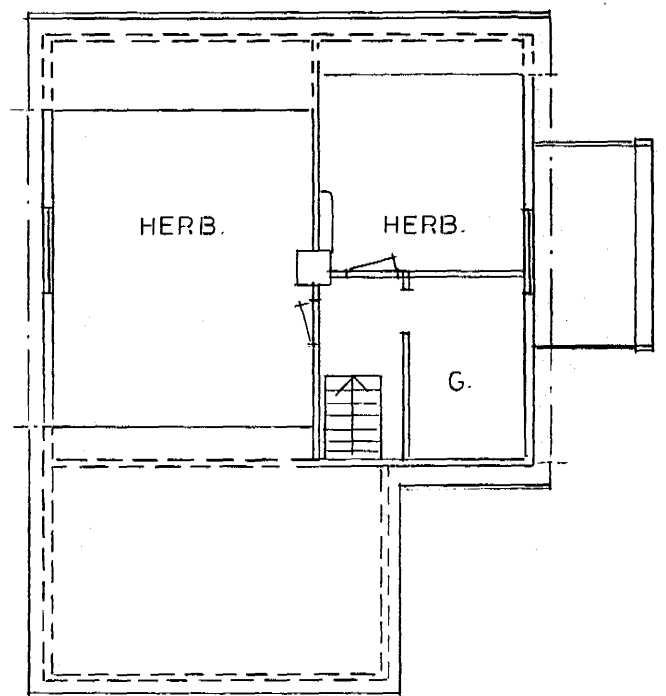

2. HÆÐ

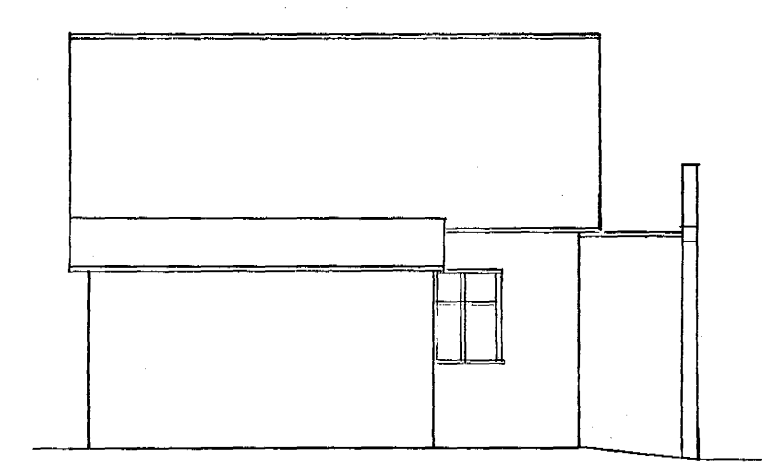


NV-HLIÐ



SA-HLIÐ




SV-HLIÐ

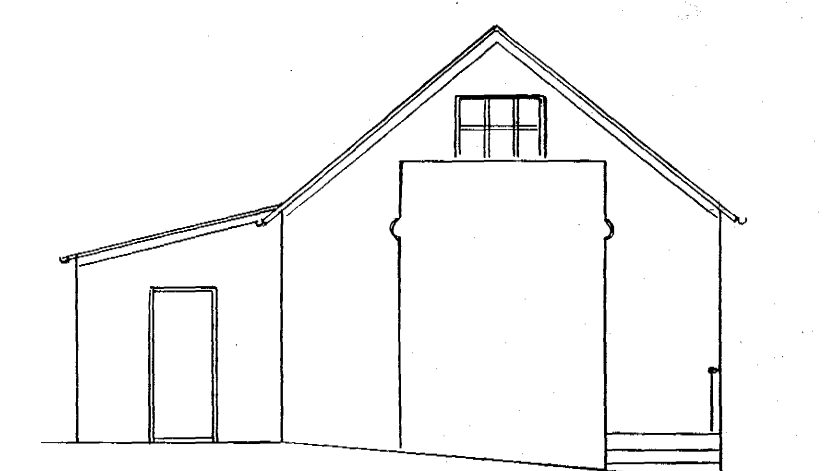


NV-HLIÐ


GRUNNMYNDIR OG ÚTLIT
EFTIR BREYTINGU

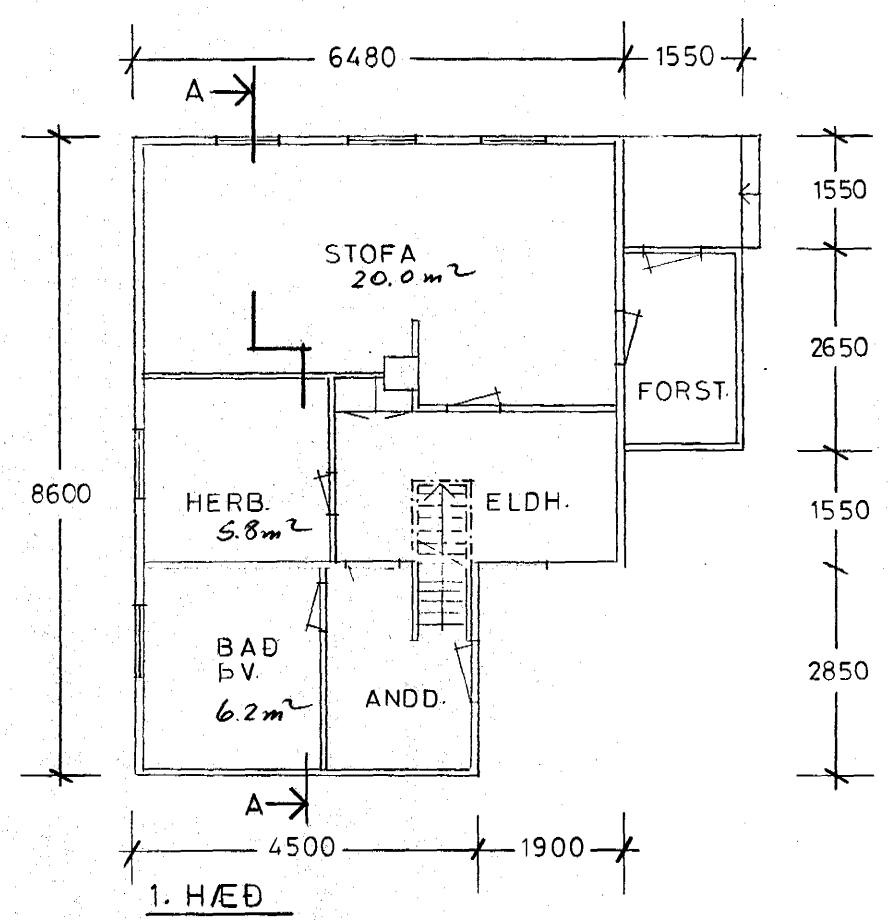


1. HÆÐ

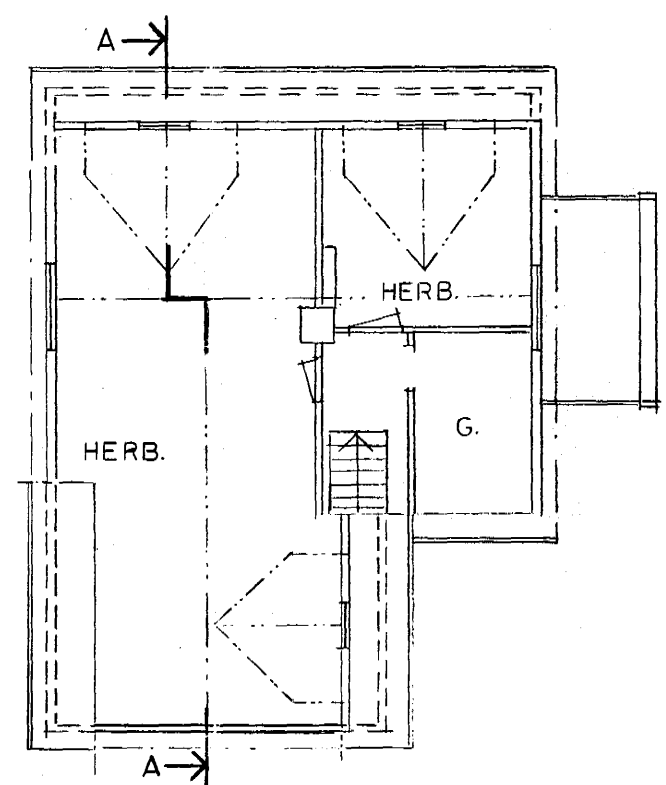

2. HÆÐ

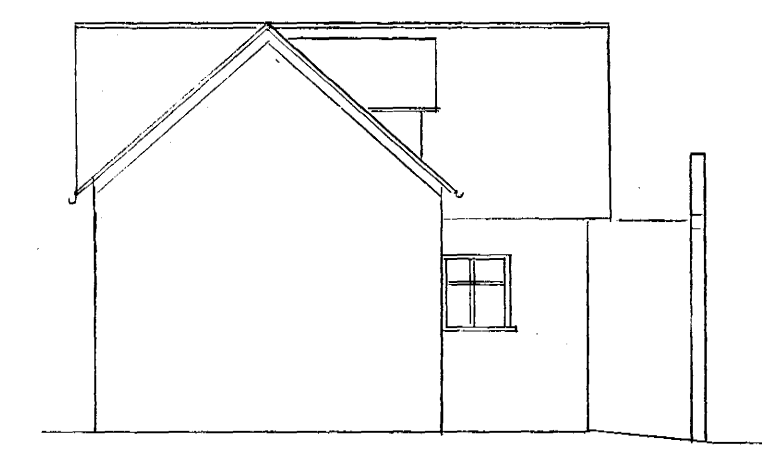

NV-HLIÐ

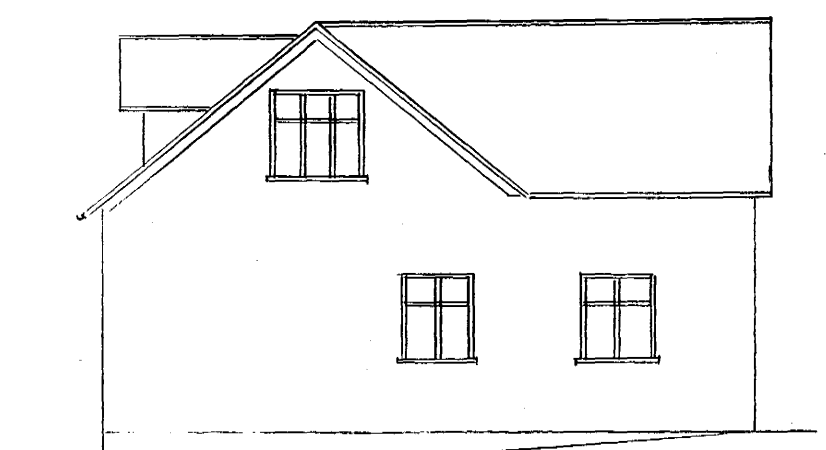


SA-HLIÐ




SV-HLIÐ



NV-HLIÐ

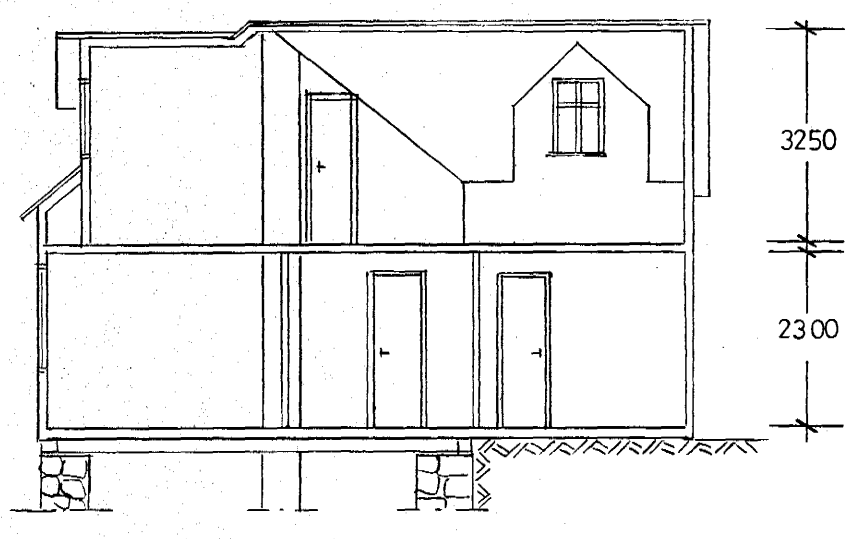

SNÍÐ A — A

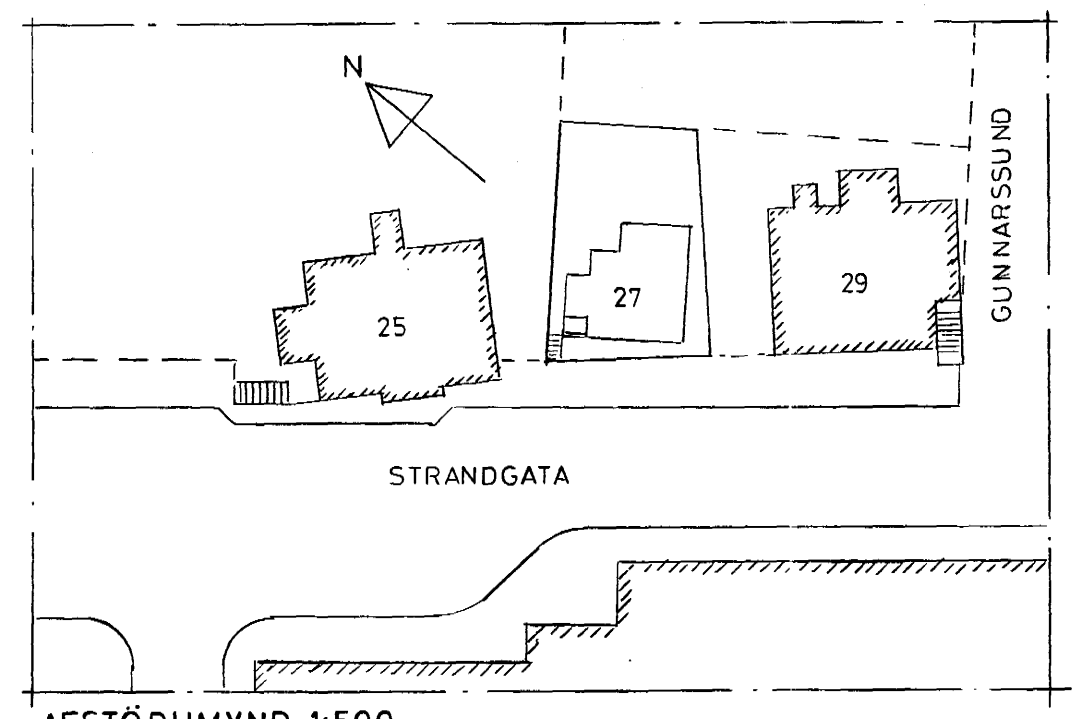

AFSTÖÐUMYND 1:500

Kjallari 20.0 m²
1. hæð 53.7 m²
Ríshúsi 22.0 m²
Samtals 95.7 m², 272 m³
Lóð 177.1 m²

DR. NR.	BREYTING	8400-0270-01.	DAGB.	UNDIRKER.
STRANDGATA 27 HAFNARFIRÐI		BREYTINGAR. GRUNNMYNDIR, ÚTLIT, SNÍÐ.		
Rafn Guðmundsson TFR BRAUTARHOLT 8 105 REYKJAVÍK SÍMI: 62 01 12 FAXI: 62 13 65		KVARDI 1:100		
DAGB.	HAFNAR	TEIKN. NR.	1:1	
03.03.93.	RG			