



Samþykkt á fundi bygginga-
nefndar þ. 11.11.1978
BYGGINGAFULLTRÚINN
Í HAFNARFIRÐI


GRUNNMUND *ca.* EINS OG ÞÁÐ ER Í DAG

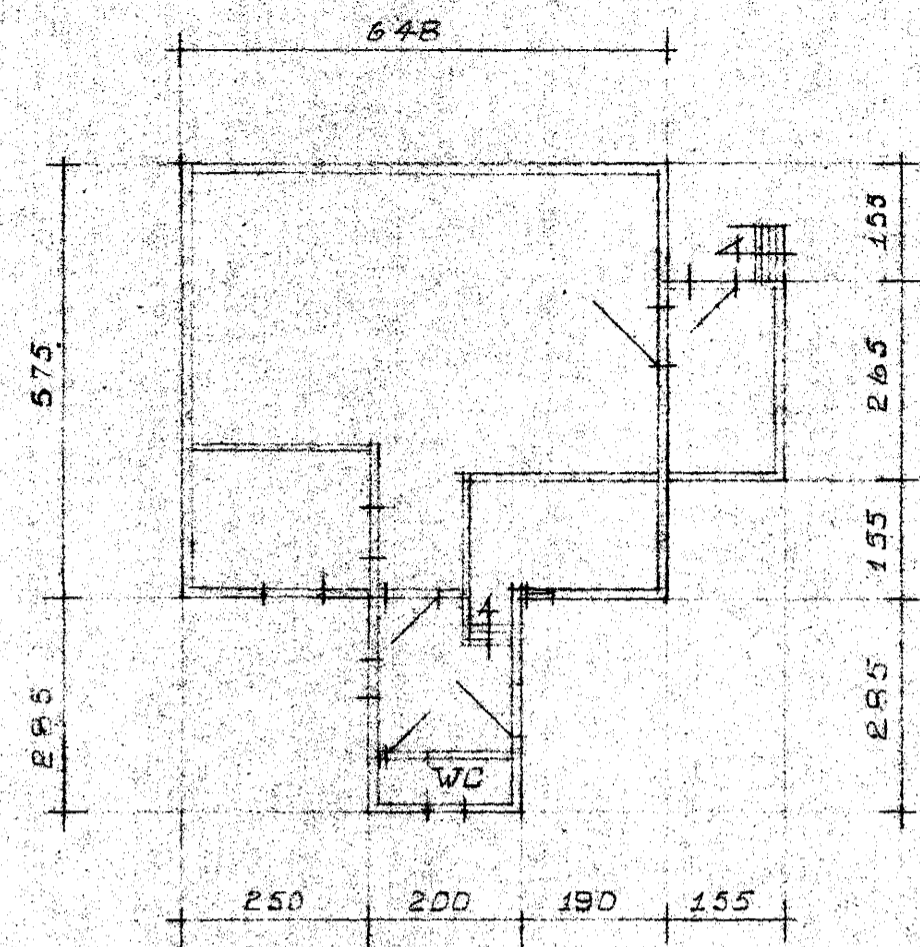

FYRIR BREYTINGU


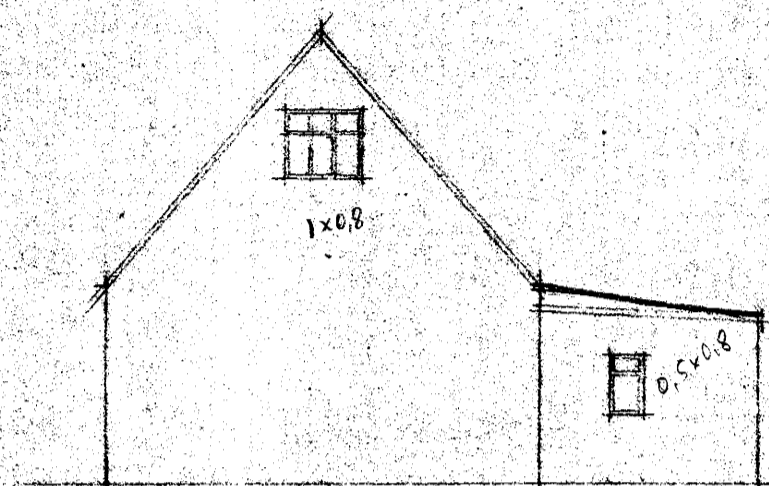


AUSTURHLÍÐ

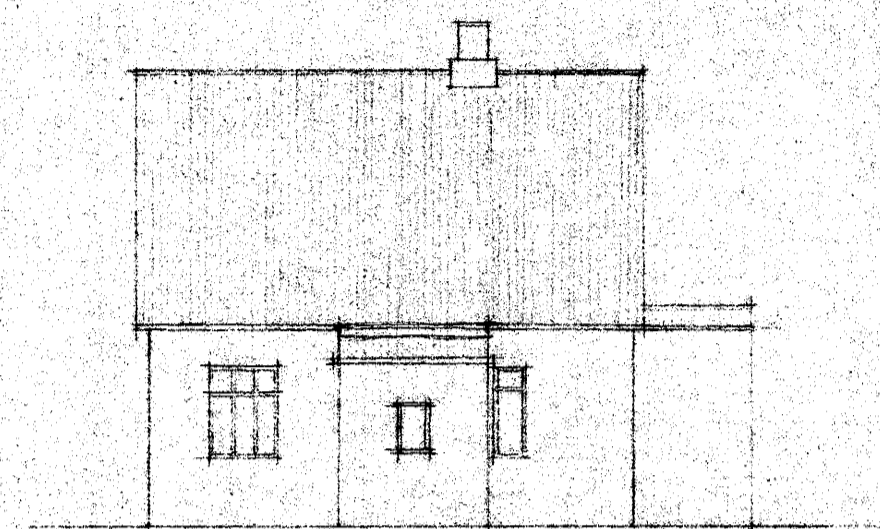


NORÐURHLÍÐ

GRUNNMUND EFTIR BREYTINGU

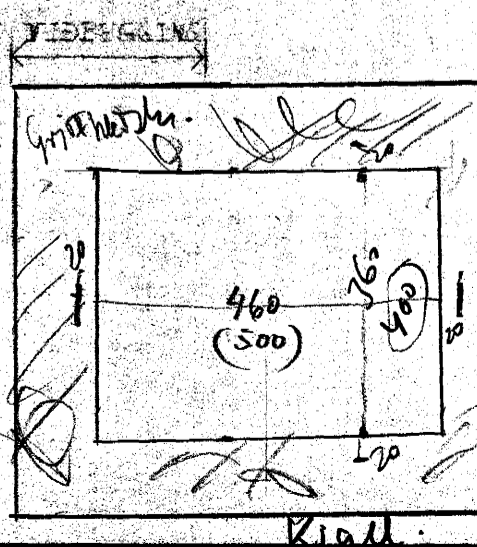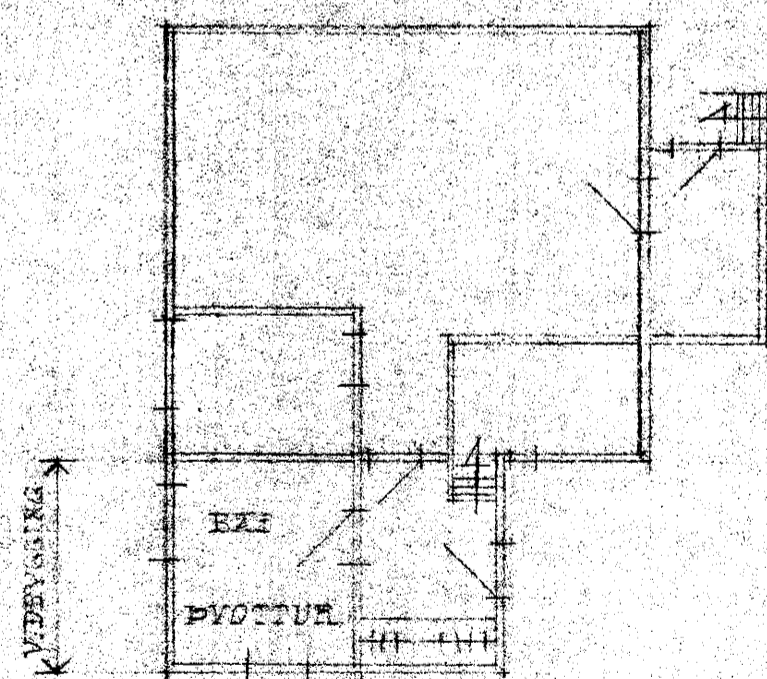


hlutf. 1.80

EFTIR BREYTINGU

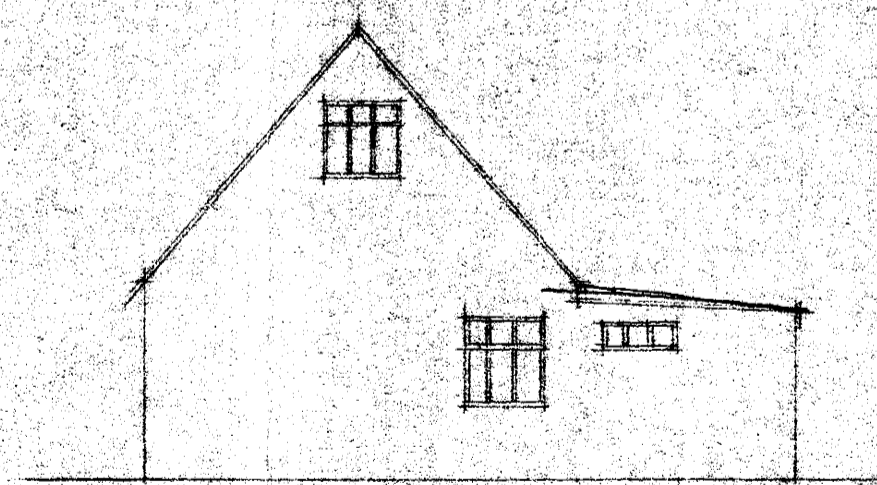

AUSTURHLÍÐ

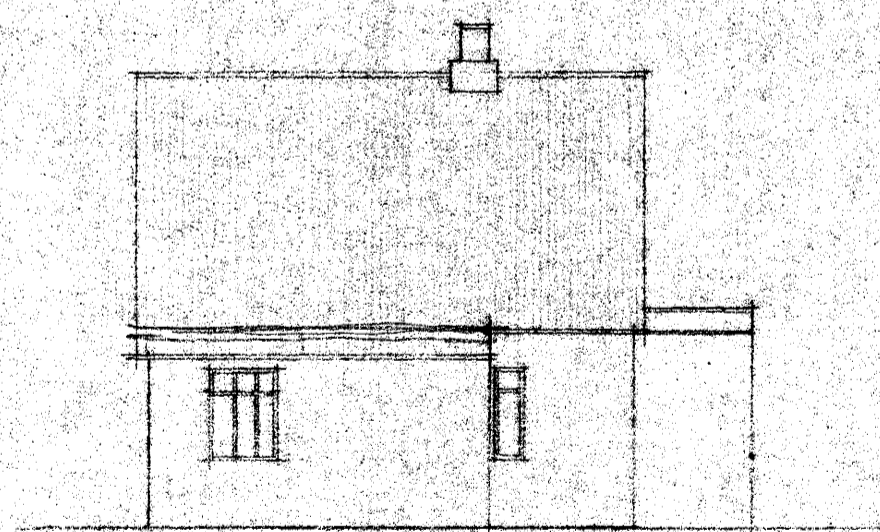

NORÐURHLÍÐ

7.1m²
180m³

TEIKNING NR.	DAGS	NAFN	YFIRF
5 STRANDGATA 27	Mælt: Hannað: Teiknað: SEPT. 78		
BREYTING			Mælikv 1:100
BÆJARVERKFRÆÐINGURINN Í HAFNARFIRÐI			Samp