


- VI VEGGUR V1  
GRIND 95MM BLÍKK 4/6 60 CM  
2 X 13 MM GÍPS  
75 MM STEINULL
- V2 VEGGUR V2  
GRIND 75 MM BLÍKK 4/6 40 CM  
2 X 13 MM GÍPS  
50 MM STEINULL

HURB A-EIÐS 60  
SJA TEIKN HUSS NR 31  
//TENGINGAR ÞAR Á MILLI

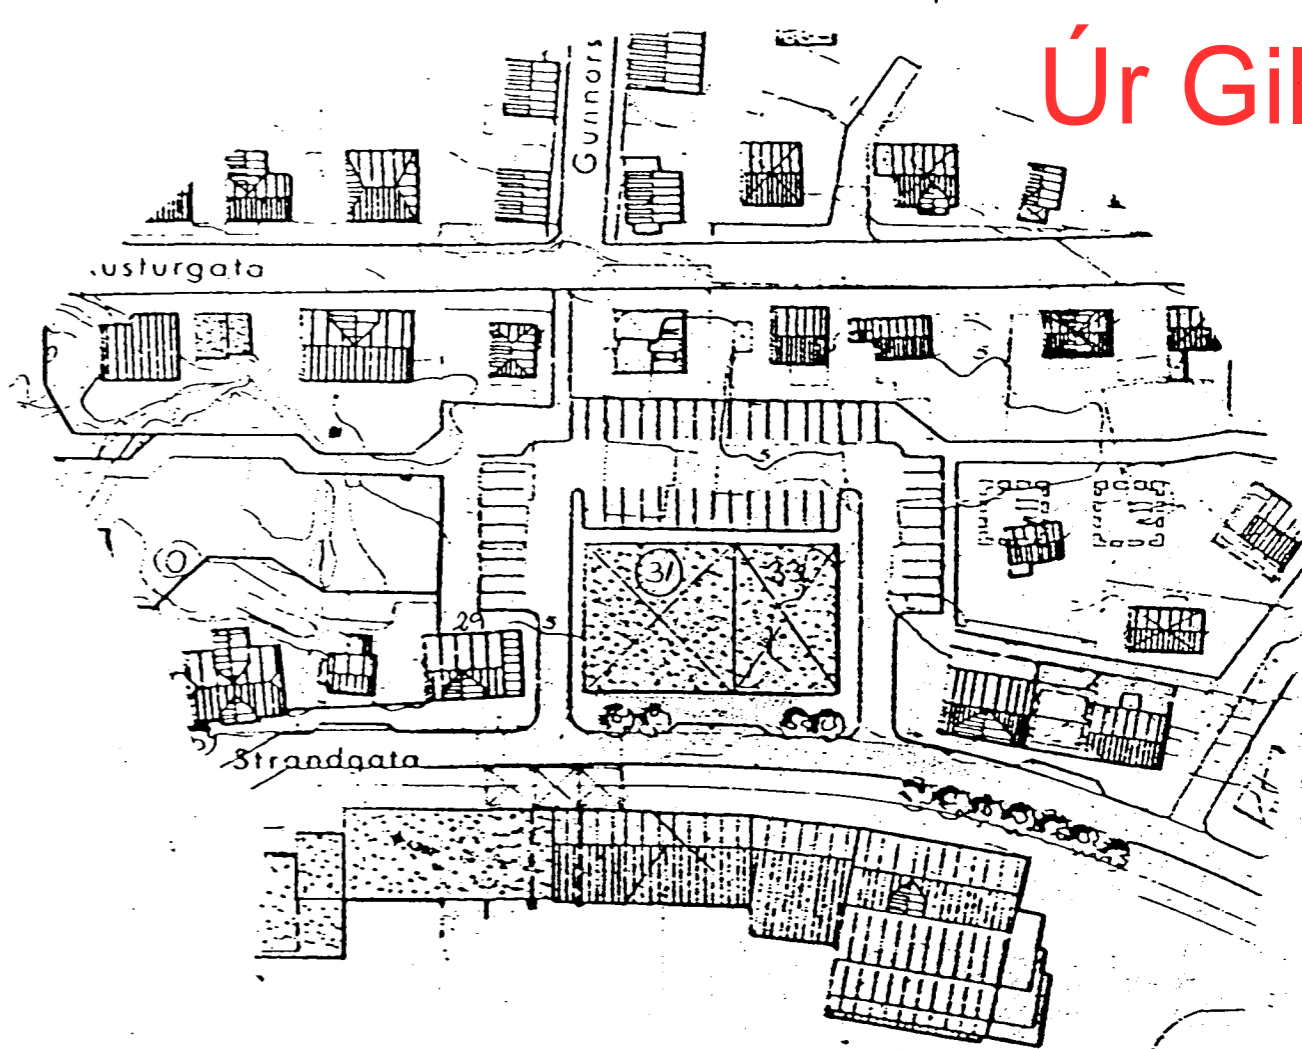

Úr Gildi

AFSTÖÐUMYND M= 1: 1000

GRUNNMYND 2. HÆÐAR MKV. 1:100

**Byggingalýsing:**  
Um er að ræða breytingu á innra skipulagi 2.hæðar hússins. Á hæðinni voru skrifstofur eins og fyrirhugað er að verði. Þeir veggir sem eru gerðir núna eru sýndir með merkingum V1 og V2. Aðrir veggir eru eins og áður var. Veggir V1 og V2 eru gerðir úr 75 og 95 mm blikkstoðum einangraðir með 50 og 75 mm steinull, klæddir með 2 x 13 mm gipsplötum. Þá er bætt við björgunaropi á bakhlíð hússins og settur fellistigi að viðurkendra gerð, þá verða sett upp út-merkingar sbr. uppdráttur. Slökkvitæki og annar búnaður varðandi brunavarnir verða ákv. Í samráði við slökkvistjóra.

Hús áður teiknað af Sig. Guðmundssyni 1965.  
Breytingar á innra skipulagi vegna innréttinga á skrifstofum fyrir skólaskrifstofur Hafnarfjarðarbæjar teiknaðar í júlí 1997 af Erlendi Árna Hjálmarssyni byggingarfræðingi.  
Engar breytingar eru gerðar á útliti hússins eða burðavirki

BE 2.05.99 HURB MILLI HUSA NR 31-33  
SÉMIKT 10.07.99

STRANDGATA NR 31

BREYTING Á INNRA SKIPLAGI 2. HÆÐAR

102

MAL= 1:100 / 1:500

DAGS: 27.07.97

ERLENDUR ARNARINN - HJÁLMARSSYNI 37 GLENNI 16 S 555 3860