


GRUNNMYND 2. HÆÐ 1:50

Úr Gildi

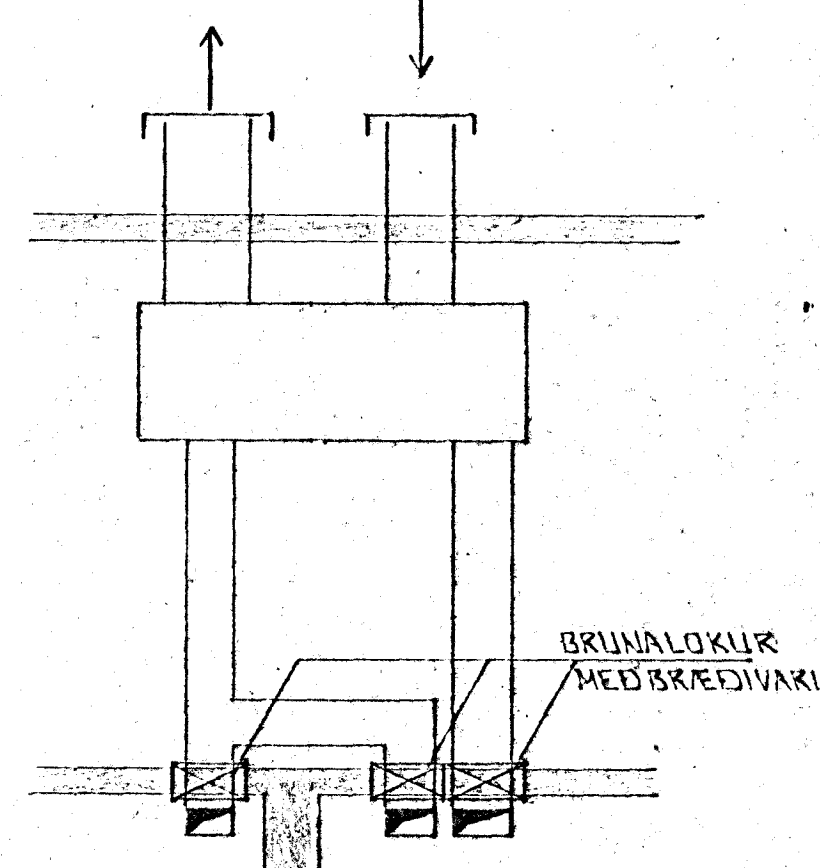

ÁSYND B-B

01	APRIL '98	LOFTRÆSTISTOKKAR FÆRÐIK	GT
BR:	DAGS.	EDLI BR.	SIGN.

STRANDGATA 31  
HAFNARFIRÐI

LOFTRÆSTILAGNIK

MKV 1:50  
DAGS. NOV. '97

VERK NR. 9753  
TEIKN NR. 2-01

HANNAÐ  
TEIKNAD  
YFIRFARIÐ

Byggingafulltrúi Hafnarjarðar  
Algreitt þann

15 APR. 1998

Sigurbjartur Halldórsson

**TÆKNIÞJÓNUSTA**  
**SIGURDAR ÞORLEIFSSONAR ehf**

STRANDGÖTU 11 - 220 HAFNARFJÖRÐUR - Sími 555 4255 - FAX 565 28/5