

Allar pipur í frárennslistögn skulu vera úr steypujárnspípum, sem pakkist með hampi og blýull eða hampi og sandspartli (Málninghlft). Þær skulu leggjast þróðbeinar milli þeirra punkta, sem kóti er gefinn uppá.


Allar skolplagnirnar skulu óð sjálfssögðu fullnægja byggingsarsamþykkt Hafnarfjörðar, [en sérstök athugið er valin á því, óð húseigandinn getur ekki fullnægt umræddri samþykkt fyrir utanhlússlagnir óð því leyti, sem tekur til

1. dýpis lagranna, sem ekki eru í „frastrið“ dýpi
2. halla þeirra.


Stafar það af því, óð holraesa-lægn í Gunnarssundi er of grunn til óð unnt sé óð fullnægja greindri samþykkt og óð sömu distaðu er ekki hægt óð ná fyrirskipuðum halla a þær lagrir. Þess vegna er til þess ætlast, óð

1. húseigandi setji upp tvö aukahreinsbrunna á lögninni
2. húseigandi láti leggja alla lögnina utanhlúss úr steypujánni.

Hvort tveggja er verulegur aukakostnadrur fyrir húseiganda.]

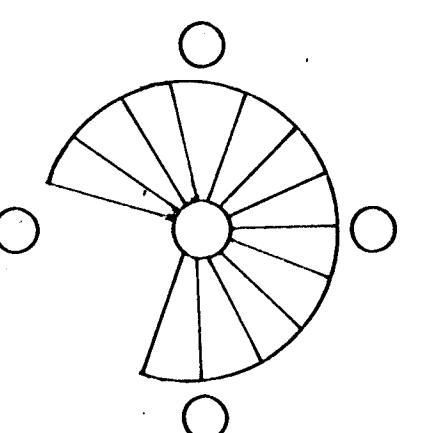


NG +1.60

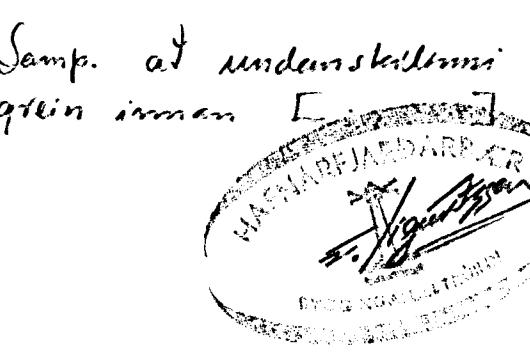

Samp. af undanstelliðni  
glin innan

	Sveinn Torfi Sveinsson verkfræðingur
<u>Strandgata 31</u>	
Reikn 466 lsf.	Kjallari
Teikn 466 lsf.	Grunnmynd frárennsiskerfis
Breyti 6/67 J.E.	1:50
Hafnarfjörður	Stórmor lsf. f. límlitron

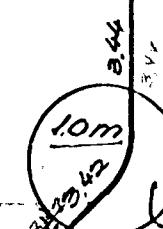

Tengibrunnur í Gunnarssundi er 5.5m frá þessum brunni. Tengikóti 3.36m.