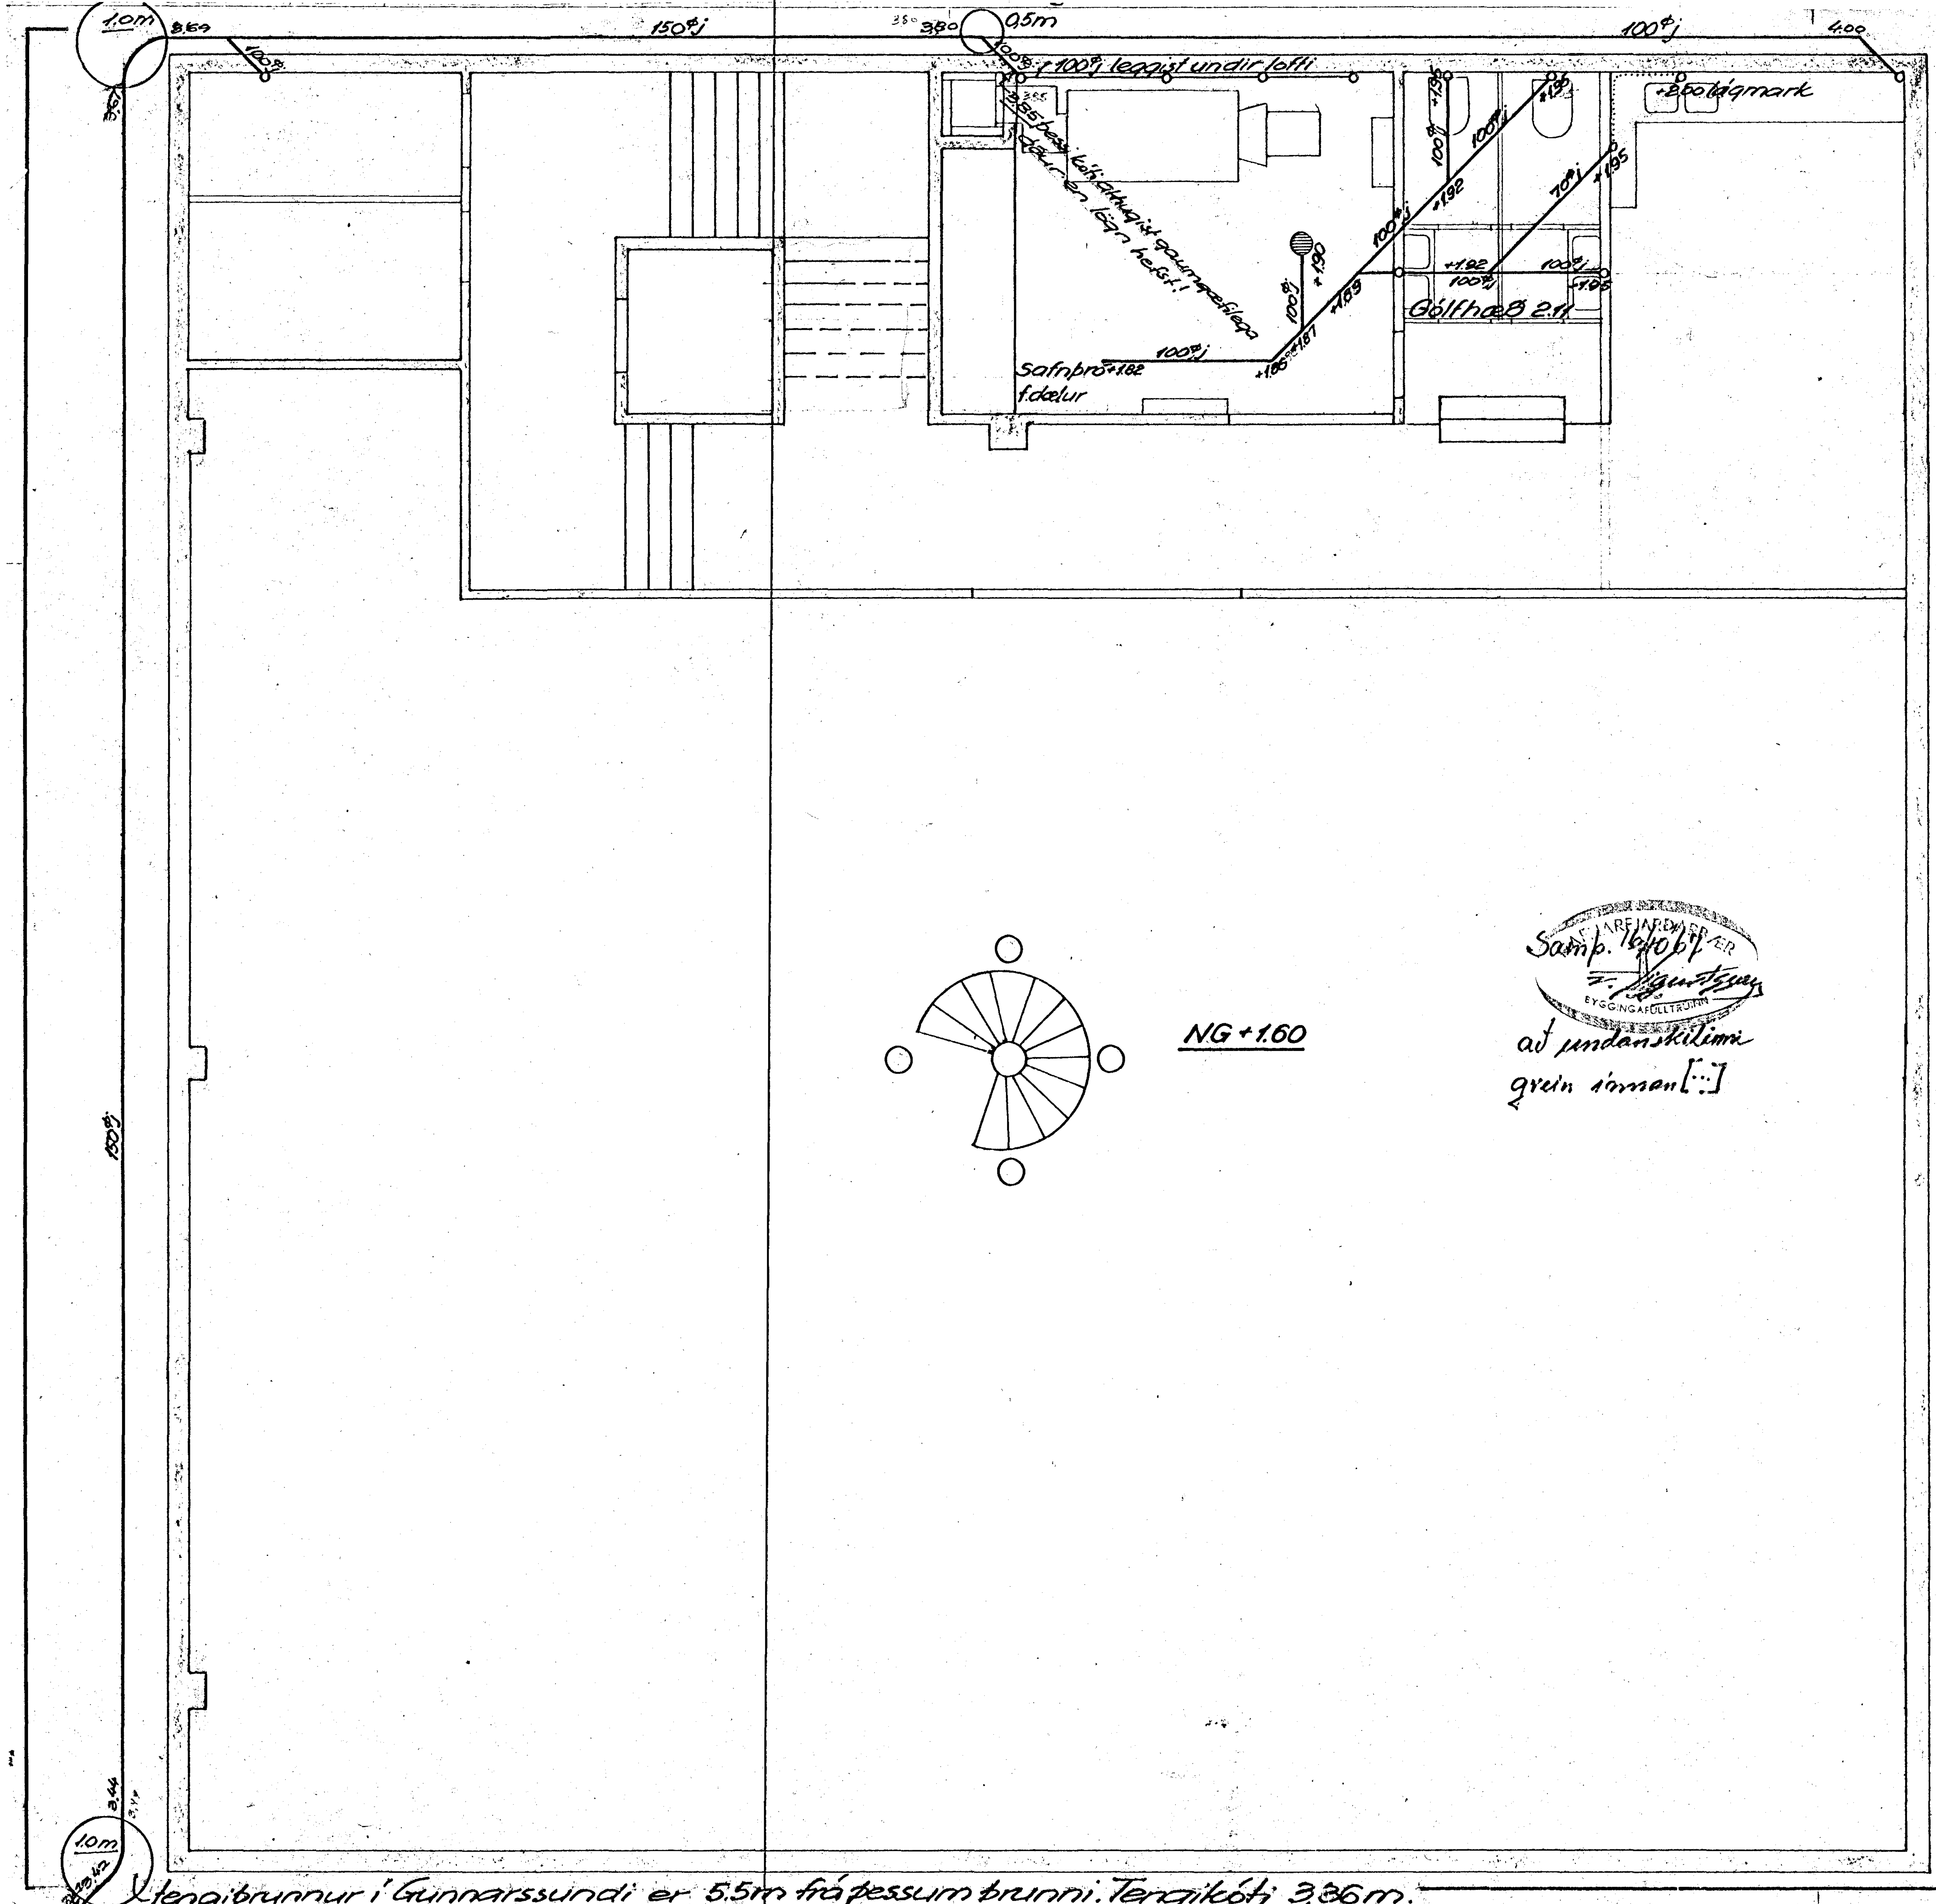

Allar pípur í frárennslislögn skulu vera úr steypujárnspípum, sem þakkist með hampi og blýull eða hampi og sandspartli (Málning h/f). Þær skulu leggjast þráðbeinar milli þeirra punkta, sem kóti er gefinn uppá.

Allar skolplagnirnar skulu að sjálfsögðu fullnægja byggingarsamþykkt Hafnarfjarðar, [en sérstök athygli er vakin á því, að húseigandinn getur ekki fullnægt umræddri samþykkt fyrir utanhússlagnir að því leyti, sem tekur til

1. dýpis lagnanna, sem ekki eru í „frostfríu" dýpi
2. halla þeirra.

Stafar það af því, að holræsalögn í Gunnarssundi er of grunn til að unnt sé að fullnægja greindri samþykkt og af sömu ástæðu er ekki hægt að ná fyrirskipuðum halla á þær lagnir. Þess vegna er til þess ætlast, að

1. húseigandi setji upp tvo aukahreinsibrunna á lögninni
2. húseigandi láti leggja alla lögnina utanhúss úr steypujárni.

Hvort tveggja er verulegur aukakostnaður fyrir húseiganda.]

	Sveinn Torfi Sveinsson verkfræðingur	
	Strandgata 31	
Reikn 4/66 Torfi Teikn 4/66 Torfi Breytt 6/67 J.E.	Kjallari Grunnmynd frárennsliskerfis	1:50
Hafnarfjörður	Sveinn Torfi Sveinsson	