
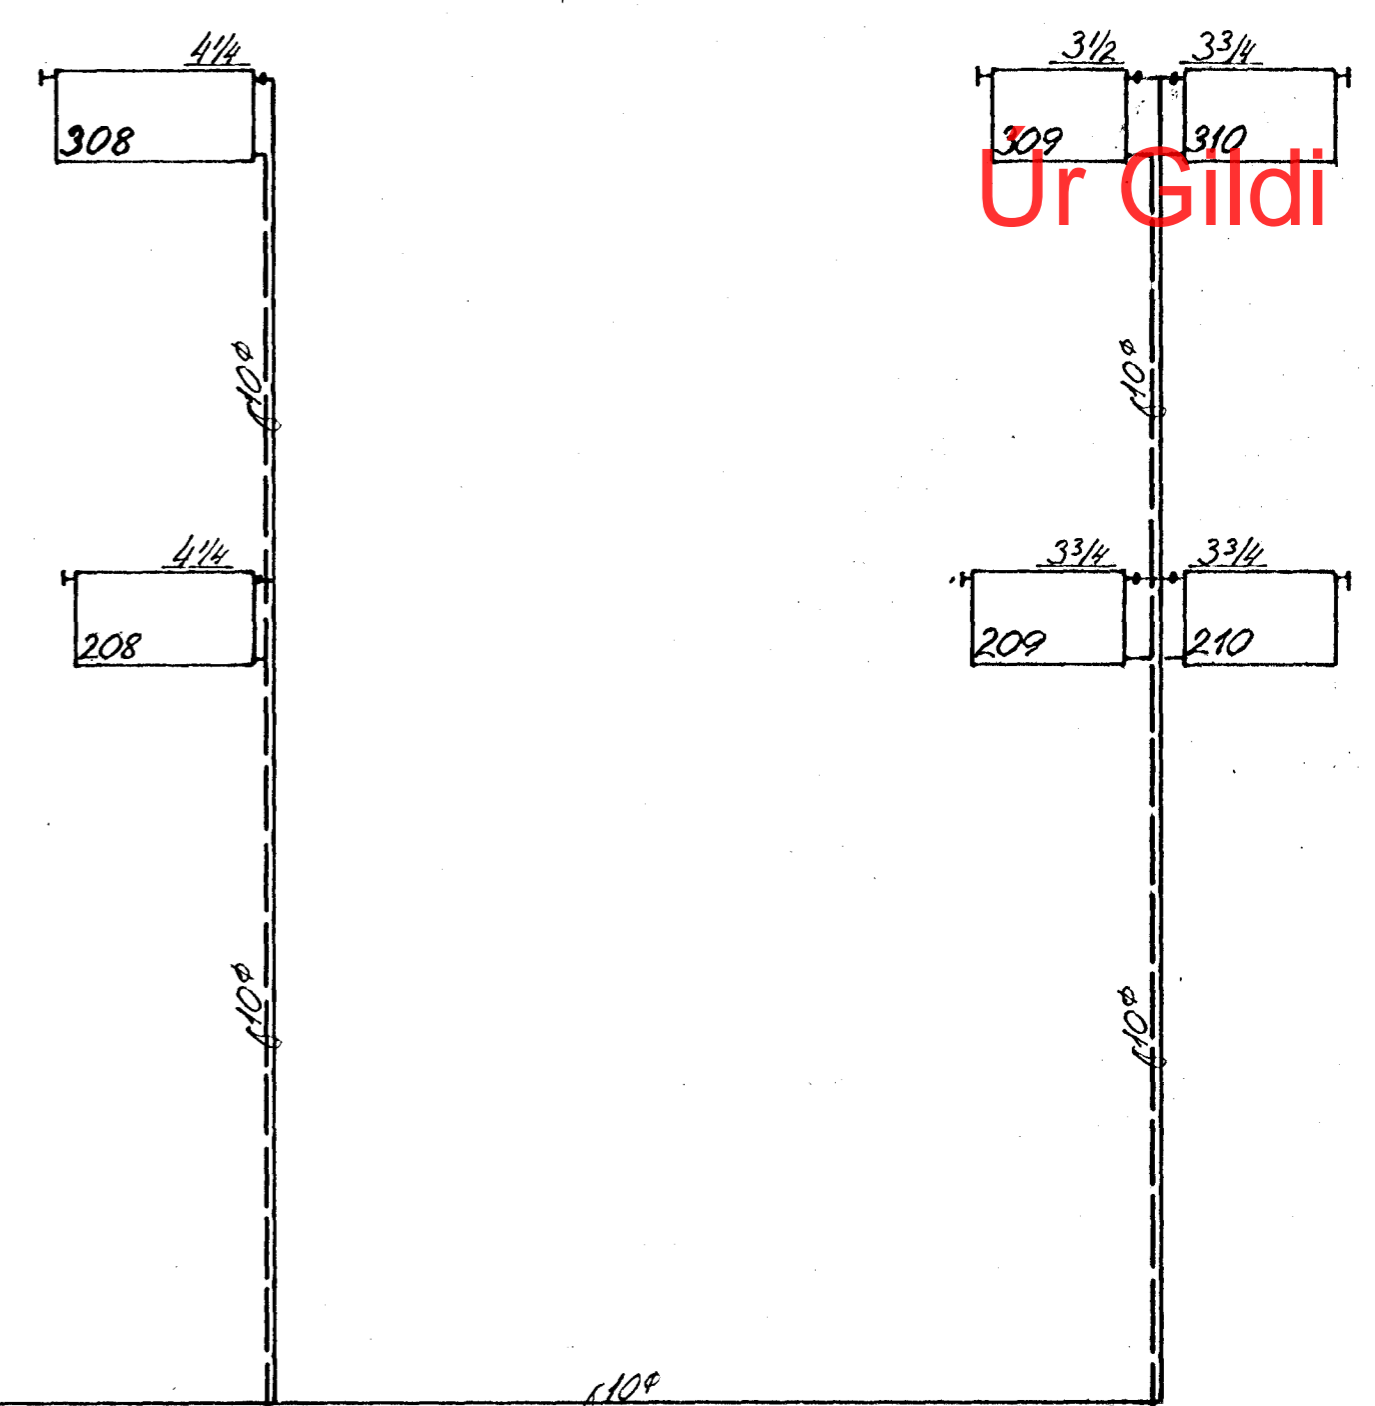


Rúmmynd hitalagnart. 2. og 3. hæðar í
suður-og austurhlíð 1:50

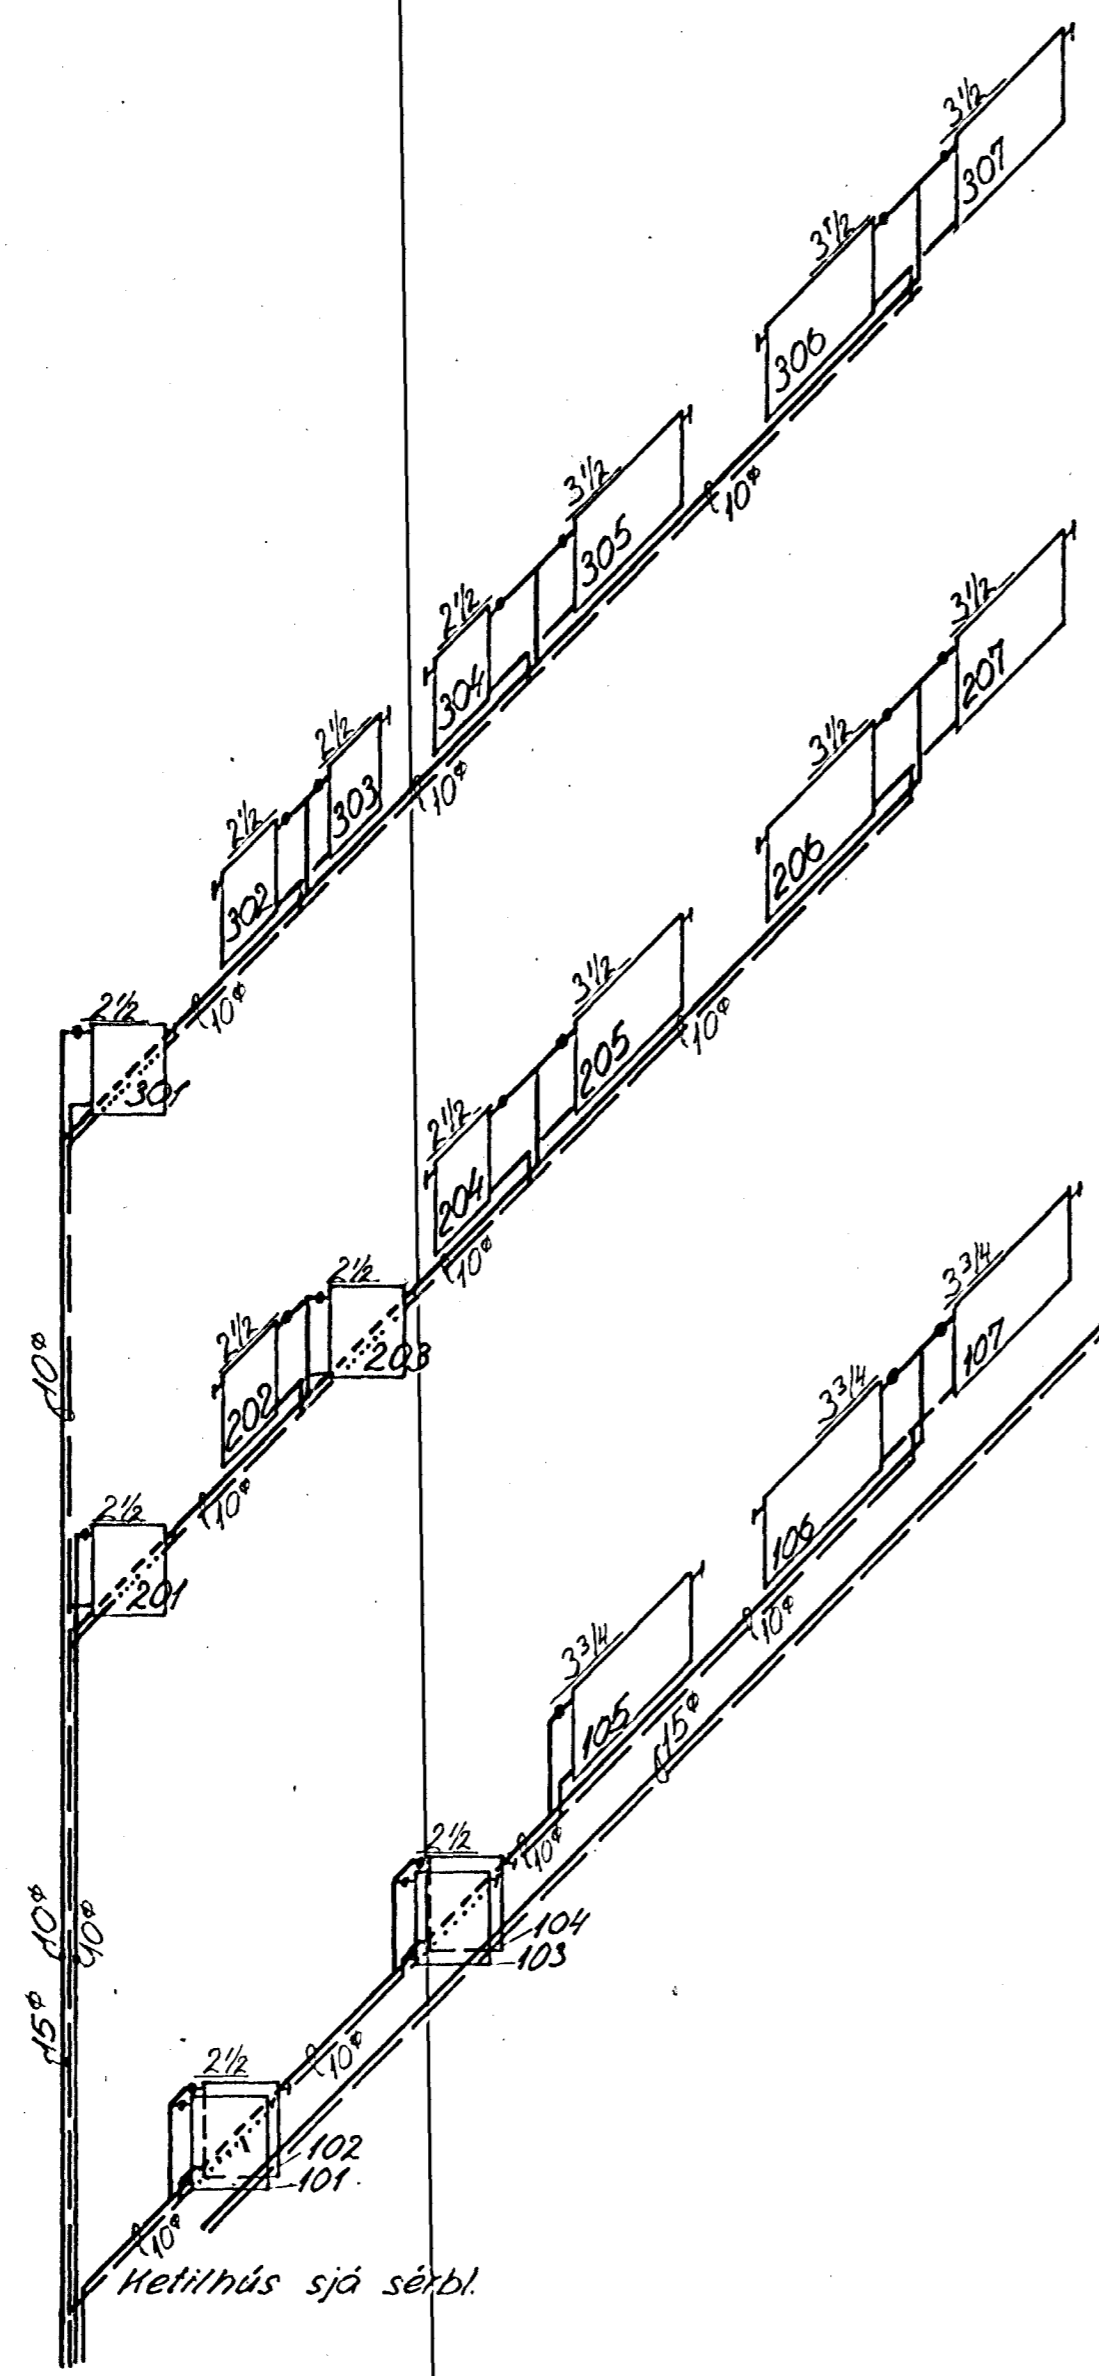

Ur Gildi

Allar pípur séu léttþrengnar stálpípur og skal
lagsjóða öll samshelyti sem verða hulin.
Á öllum ofna komi loftskrúfa og tvístílliloki
10° CN II.
Ofnlokar stillist fyrirfram á þó tölu sem
merkt er undirstrikuð við hvern ofn.

Sveinn Tórti Sveinsson verkfræðingur		
Strandgata 31		
Reikn: 4/67 J.E.	Hitaloagn	1:50
Teikn: 4/67 J.E.	Rúmmynd 1.2. og 3. hæðar í suður-og austurhlíð	
Hofnartjörður		21