


Rúmmynd hitalagnar í austurhluta kjallara 1:50

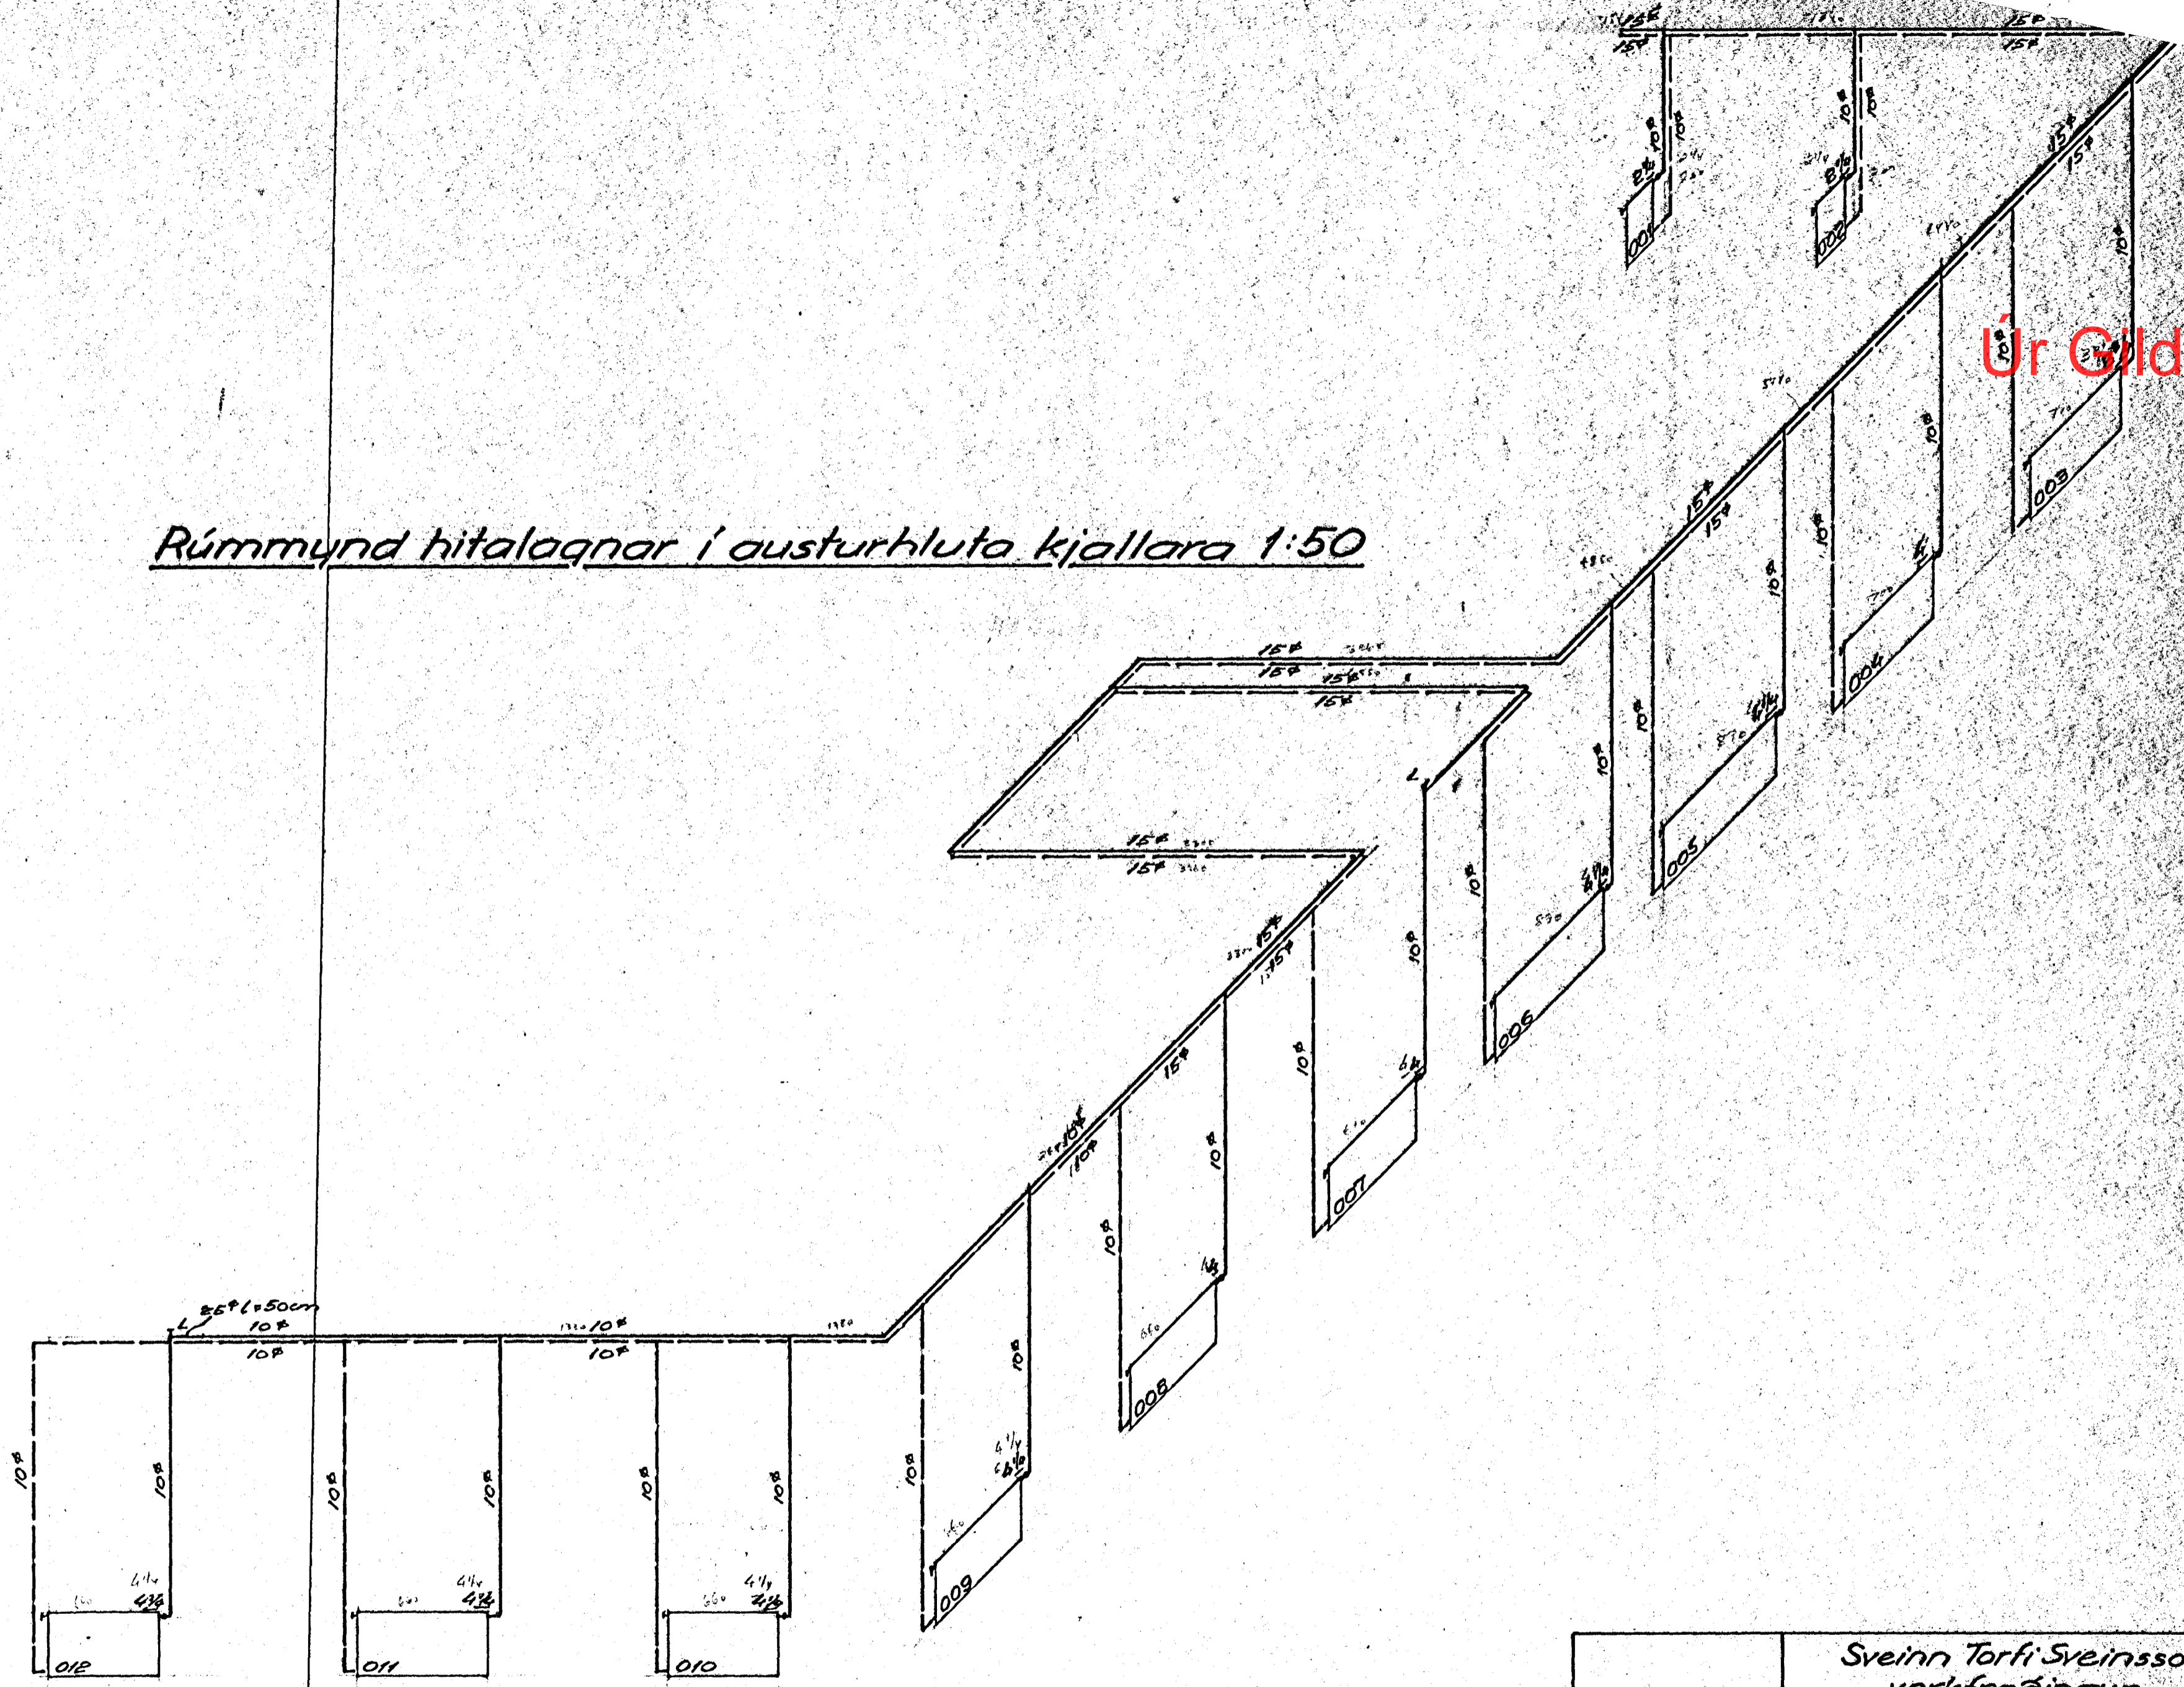

Úr Gildi

Sveinn Torfi Sveinsson verkfræðingur		
Strandgata 31		
Reikn 4/67 JE	Kjallari Rúmmynd hitalagnar í austurhluta kjallara	1:50
Hafnarfjörður		18