


Grunnmynd laagna í stíga 1:50

Rúmmynd laagna f. geisla, í lyftuhúsi 1:50

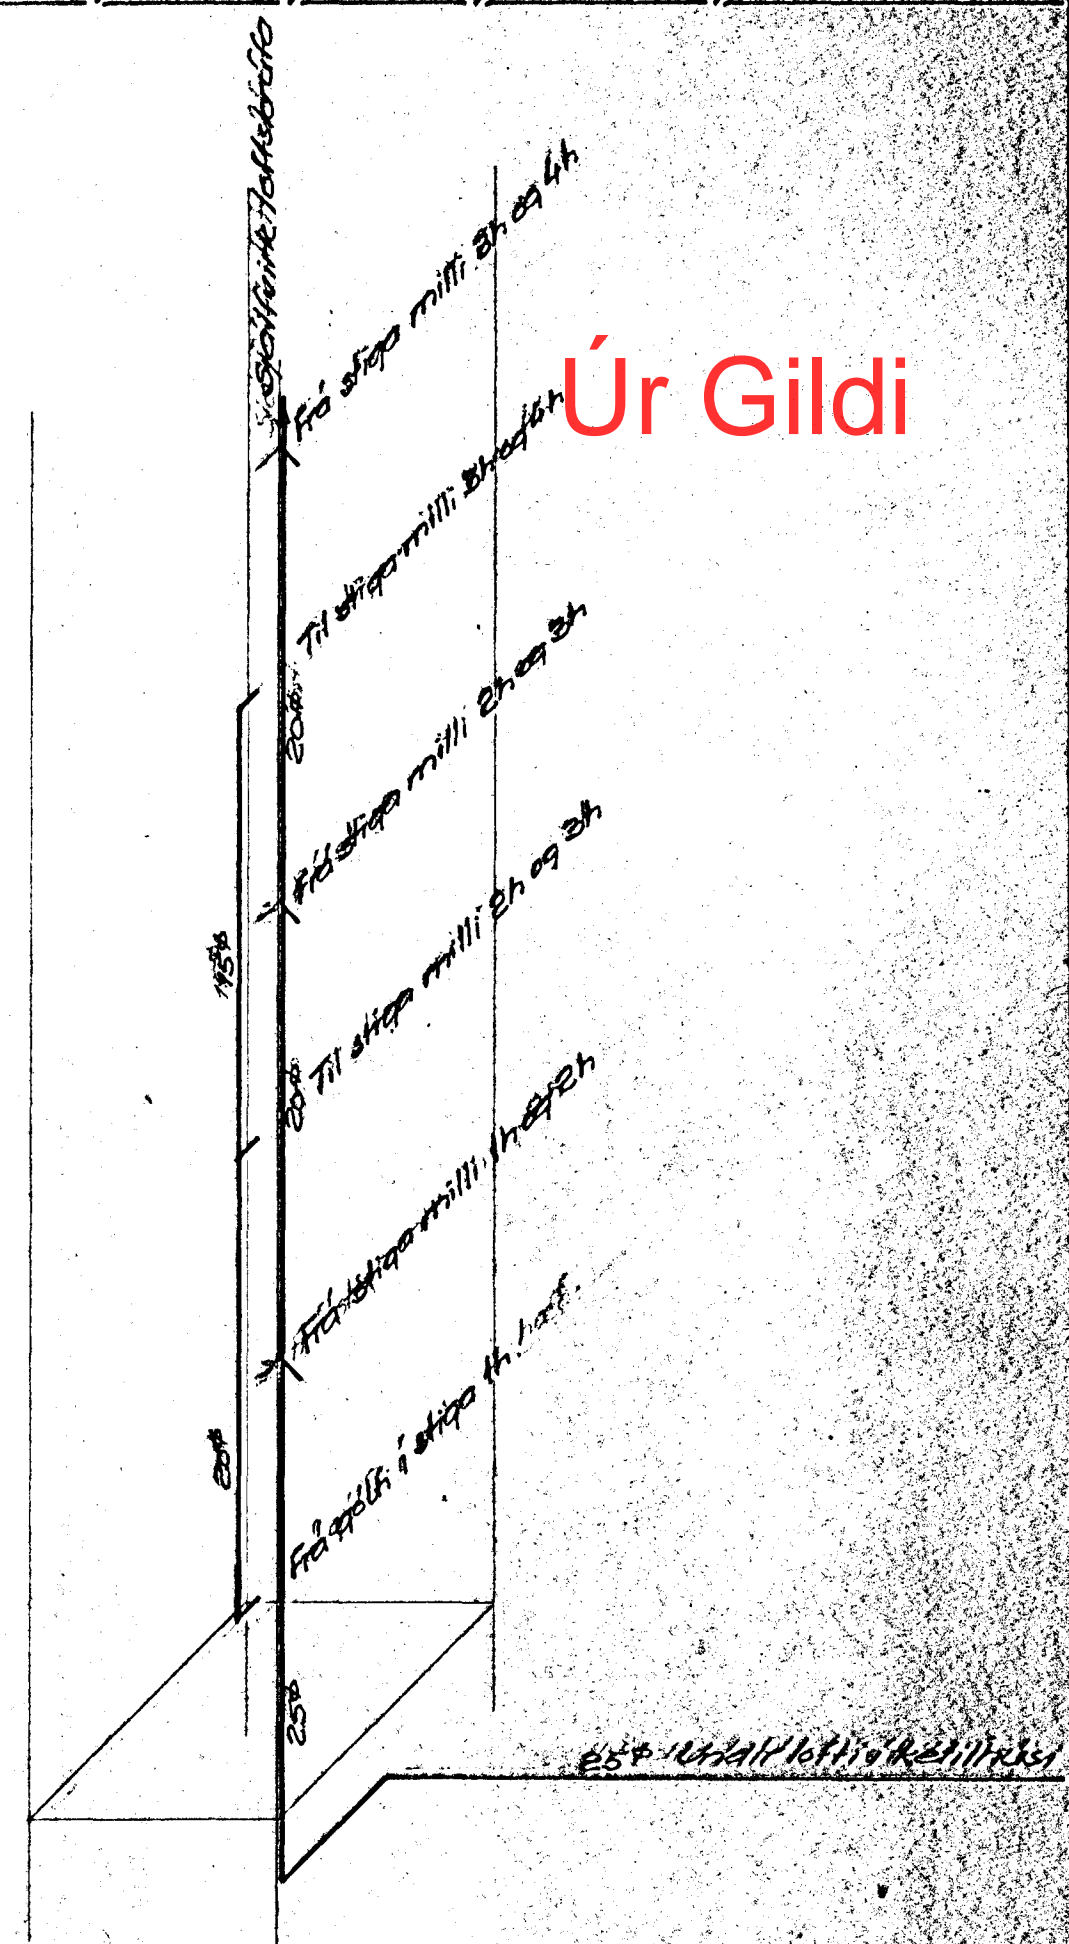

Úr Gildi

Sveinn Torfi Sveinsson verkfræðingur		
Strandgata 31		
Reikn. 7.66 Torf. Teikn. 7.66 Torf.	2. hæð, stíga frá 1h-2h-3h-4h Grunnmynd geistahlutunar- plána	1:50
Hafnarfjörður	Sveinn Torfi Sveinsson	16