


SNEIÐING A-A

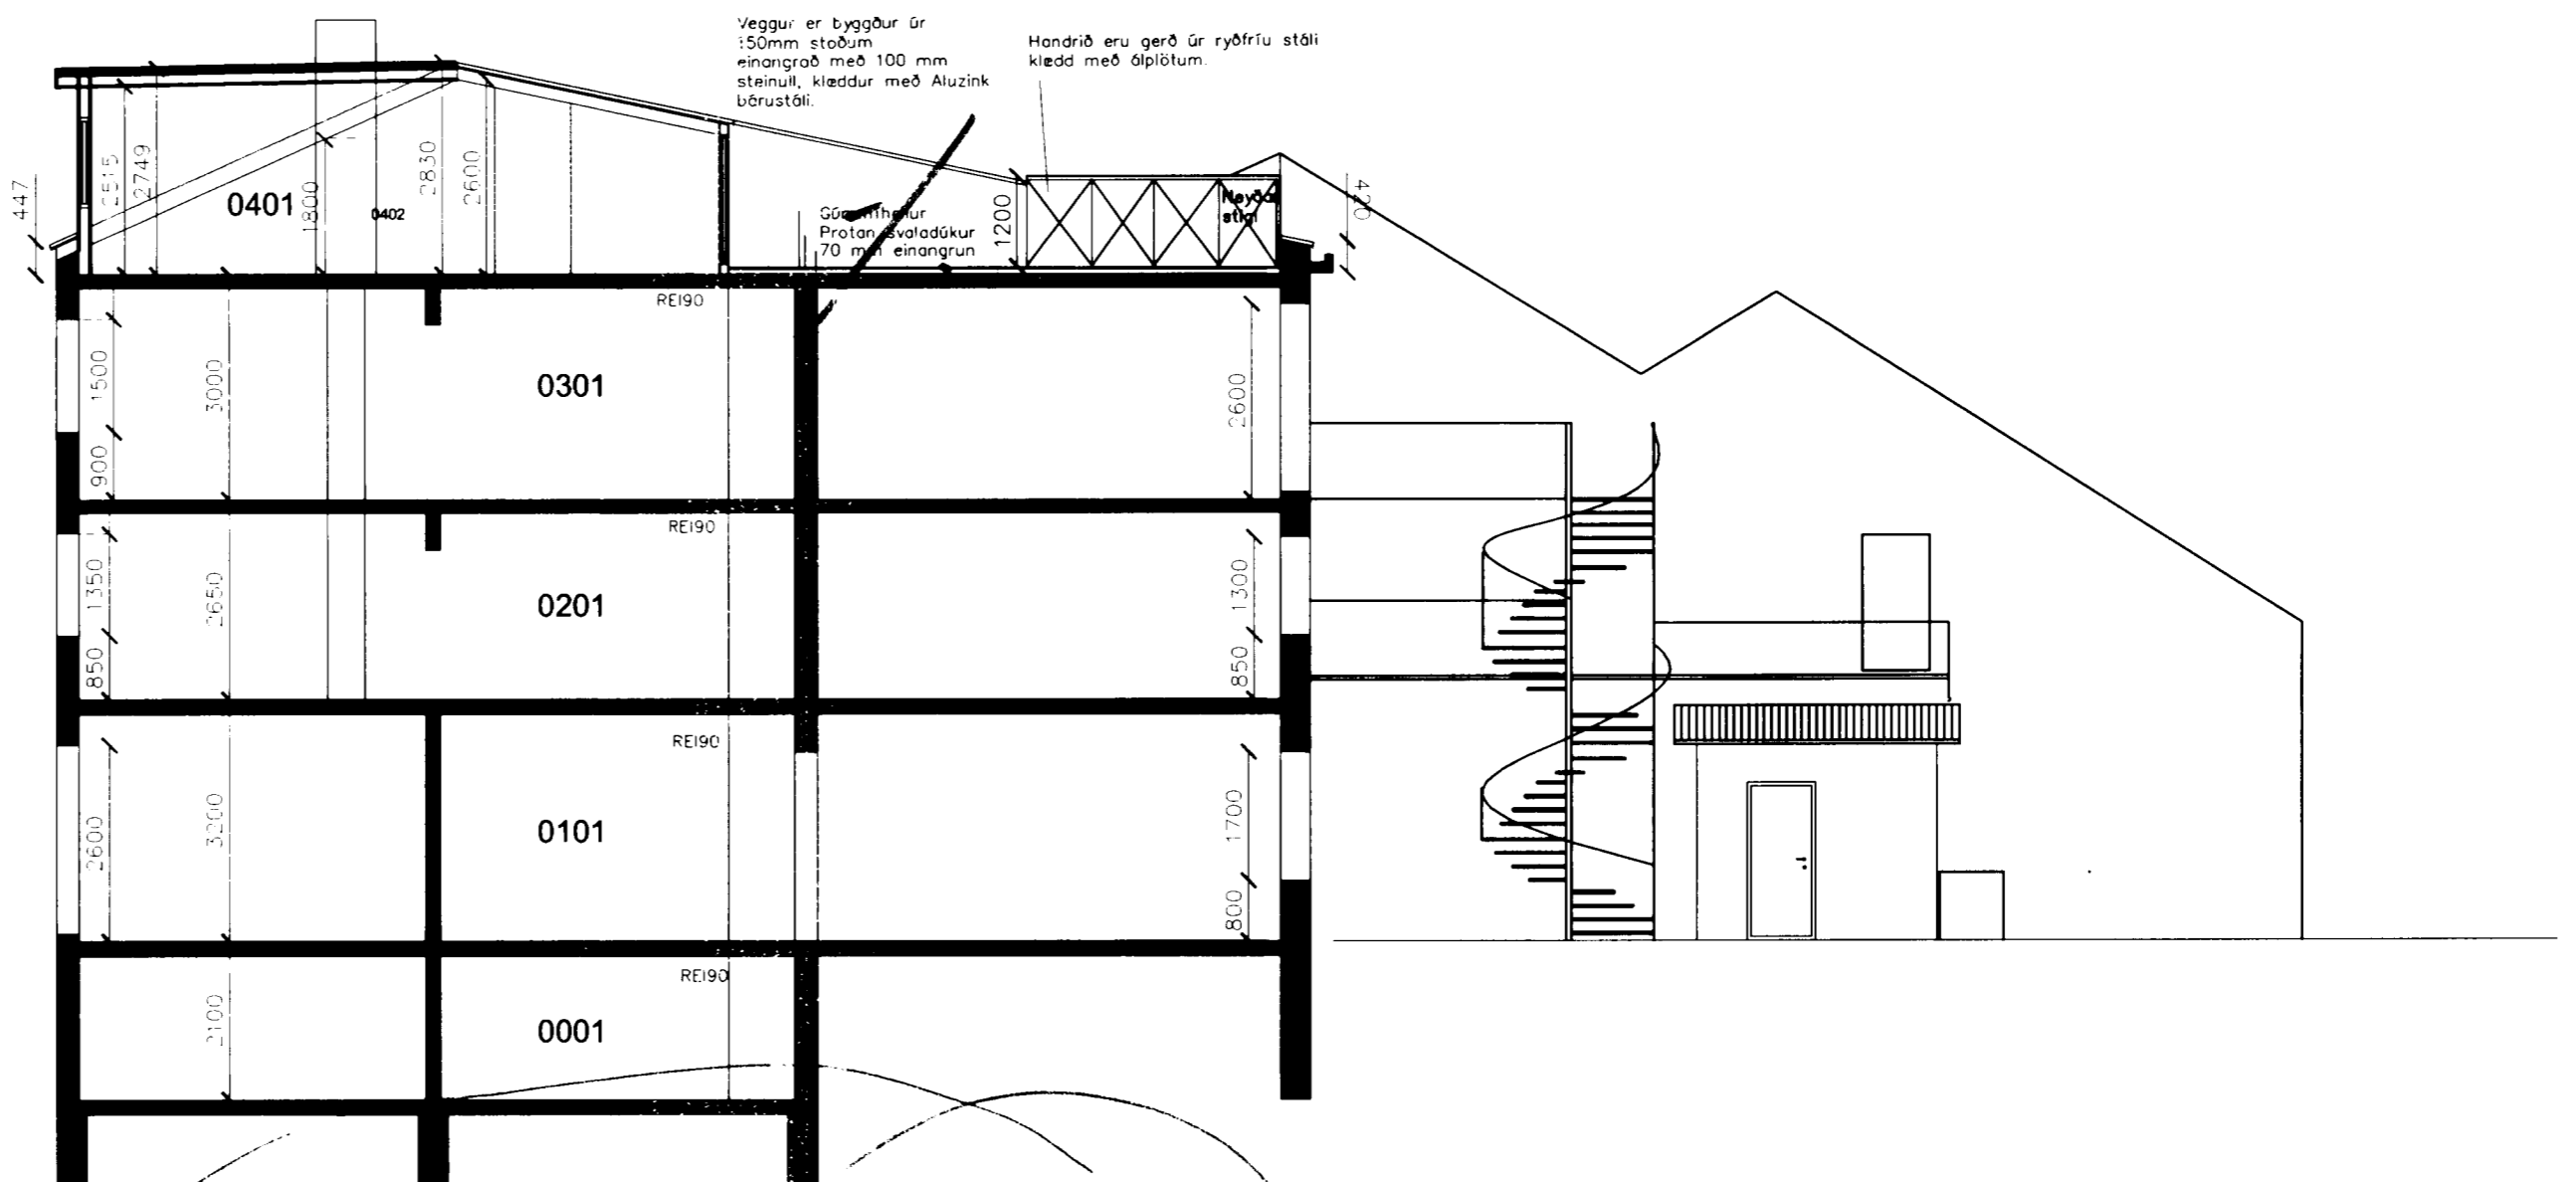

SNEIÐING B-B

17/5/05
Stökkvitið höfuðborgarsvæðisins bs.
8/2005

HEILBRIGÐISFIRLIT
HAFNARFJARDAR-
OG KÓPAVOGSSVÆDIS
Gardatorgi 7 - 210 Gardabæ
Hannað

Dags.	STRANDGATA 32 Innra skipulag íbúða Grunnmynd 1.hæð og sneiðing		Verk nr. 05-5
	Hannað		Dagsetning 10-03 2005
	Teiknað		Kvarði 1:100
Aðalhönnuður kt. 100760-5849	Vígfús Halldórsson	Vígfús Halldórsson	Teikning nr. A-4
	Vígfús Halldórsson BFI Biskupsgata 3, 113 Rvk. S. 8984908 / r10@simnet.is		