
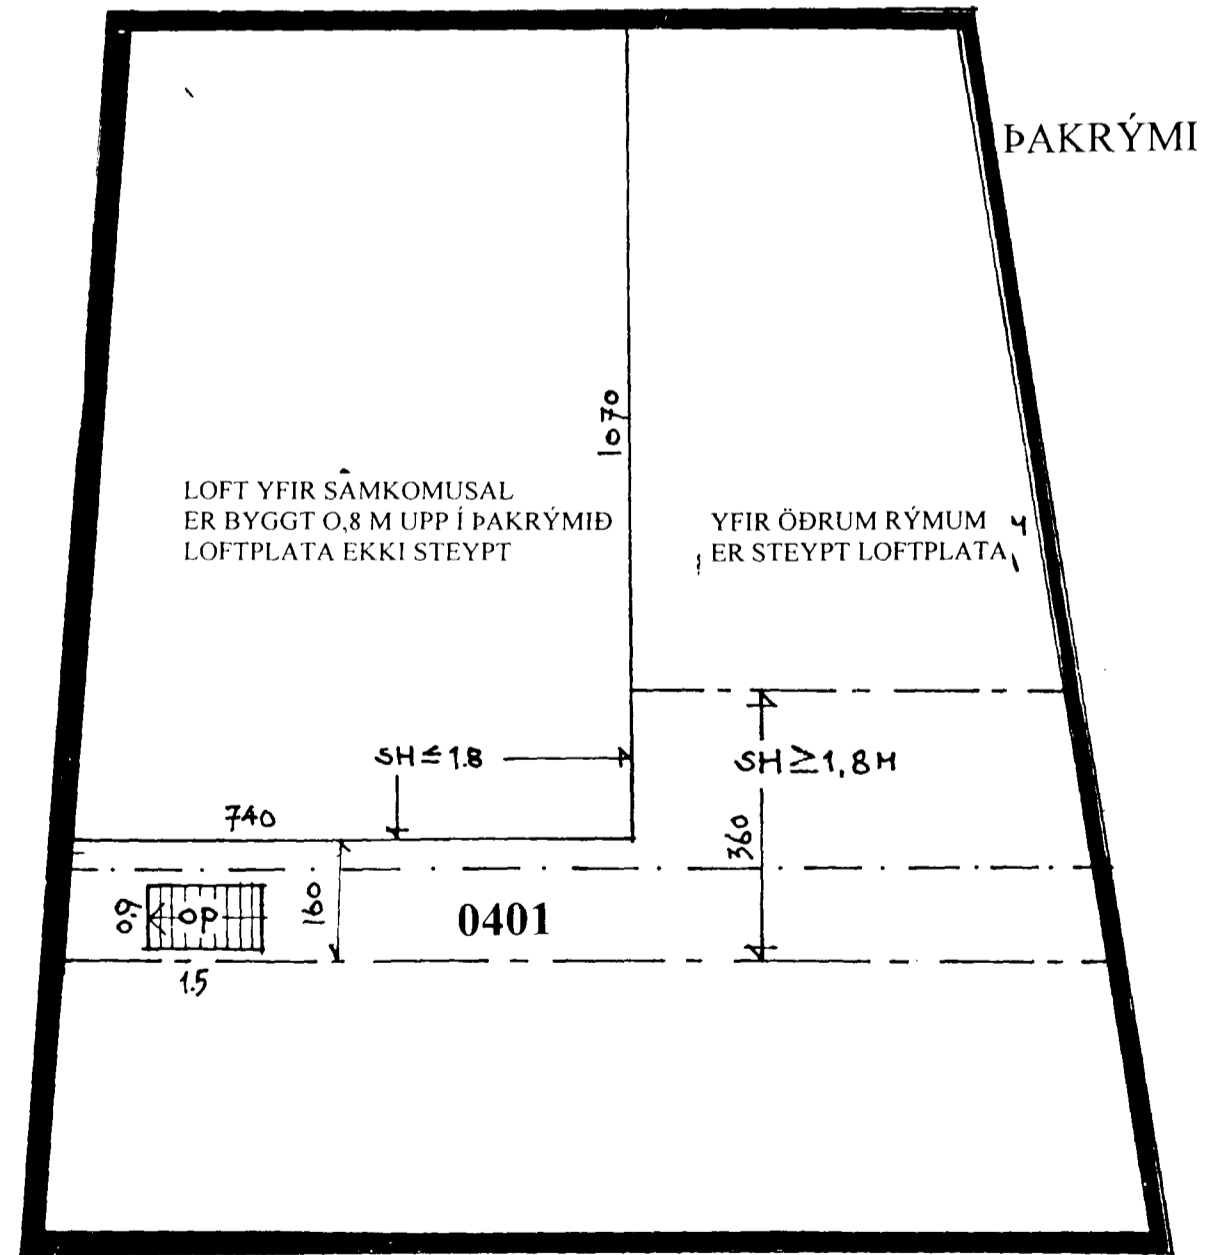


Samþykkt þann
 05 OKT. 1999
 Byggingatulltrúinn í Hafnarfirði
 Erlendur Hjaltmarsson

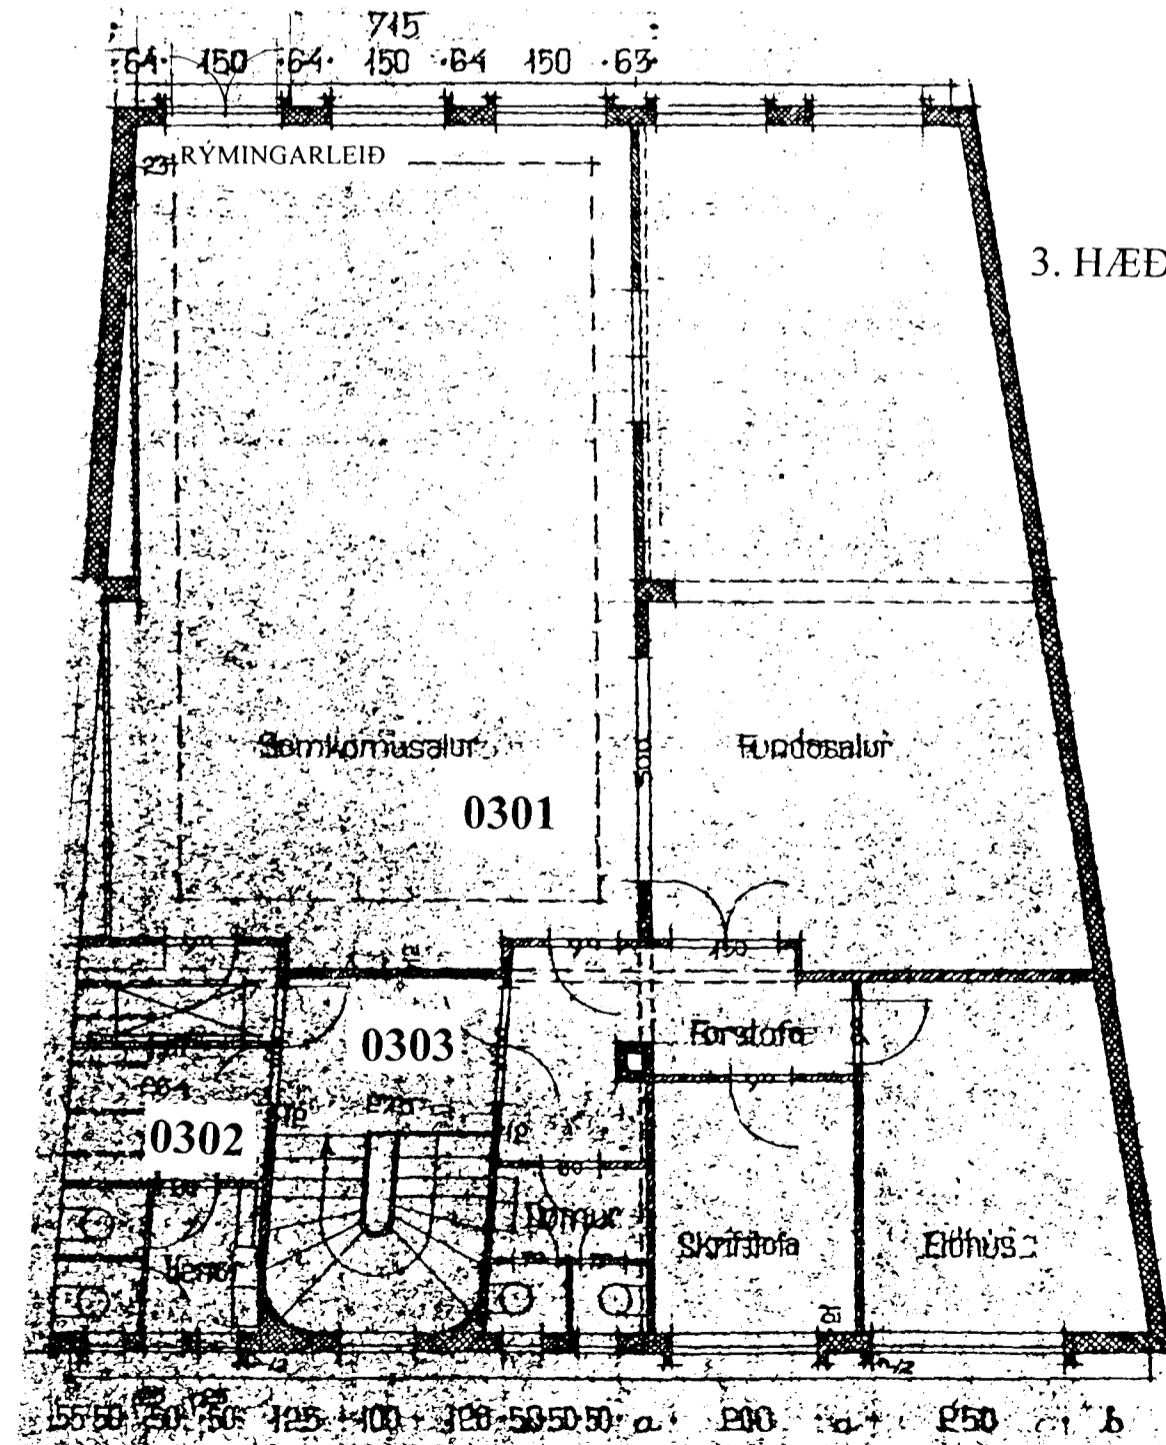

Upprunaleg teikning gerð af Gísli Halldórssyni og Sigríði Thordarson, 26.05.1945

Sigurþór Adalsteinsson

STRANDGATA 32, HAFNARFIRÐI 002

BREYTT: _____ DAGS: _____ LÝSING: _____



ÞRIÐJA HÆÐIN, ARKITEKTAR – SIGURÞÓR ADALSTEINSSON FAI
 GRUNNMYNDIR, SKURÐUR
 Reyndarteikning

HANNAÐ: GH, STREIKNAB: S.A. DAGS: 04.09.1999 MKV: 1:100 VERKNR: _____