



Samþykkt á fundi bygginga-  
nefndar þ. 9/2 1977  
BYGGINGAFULLTRÚINN  
Í HAFNARFIRÐI  
*[Signature]*

AUSTURGATA

BLAÐ 1

Úr Gildi

BÍLASTÆÐI

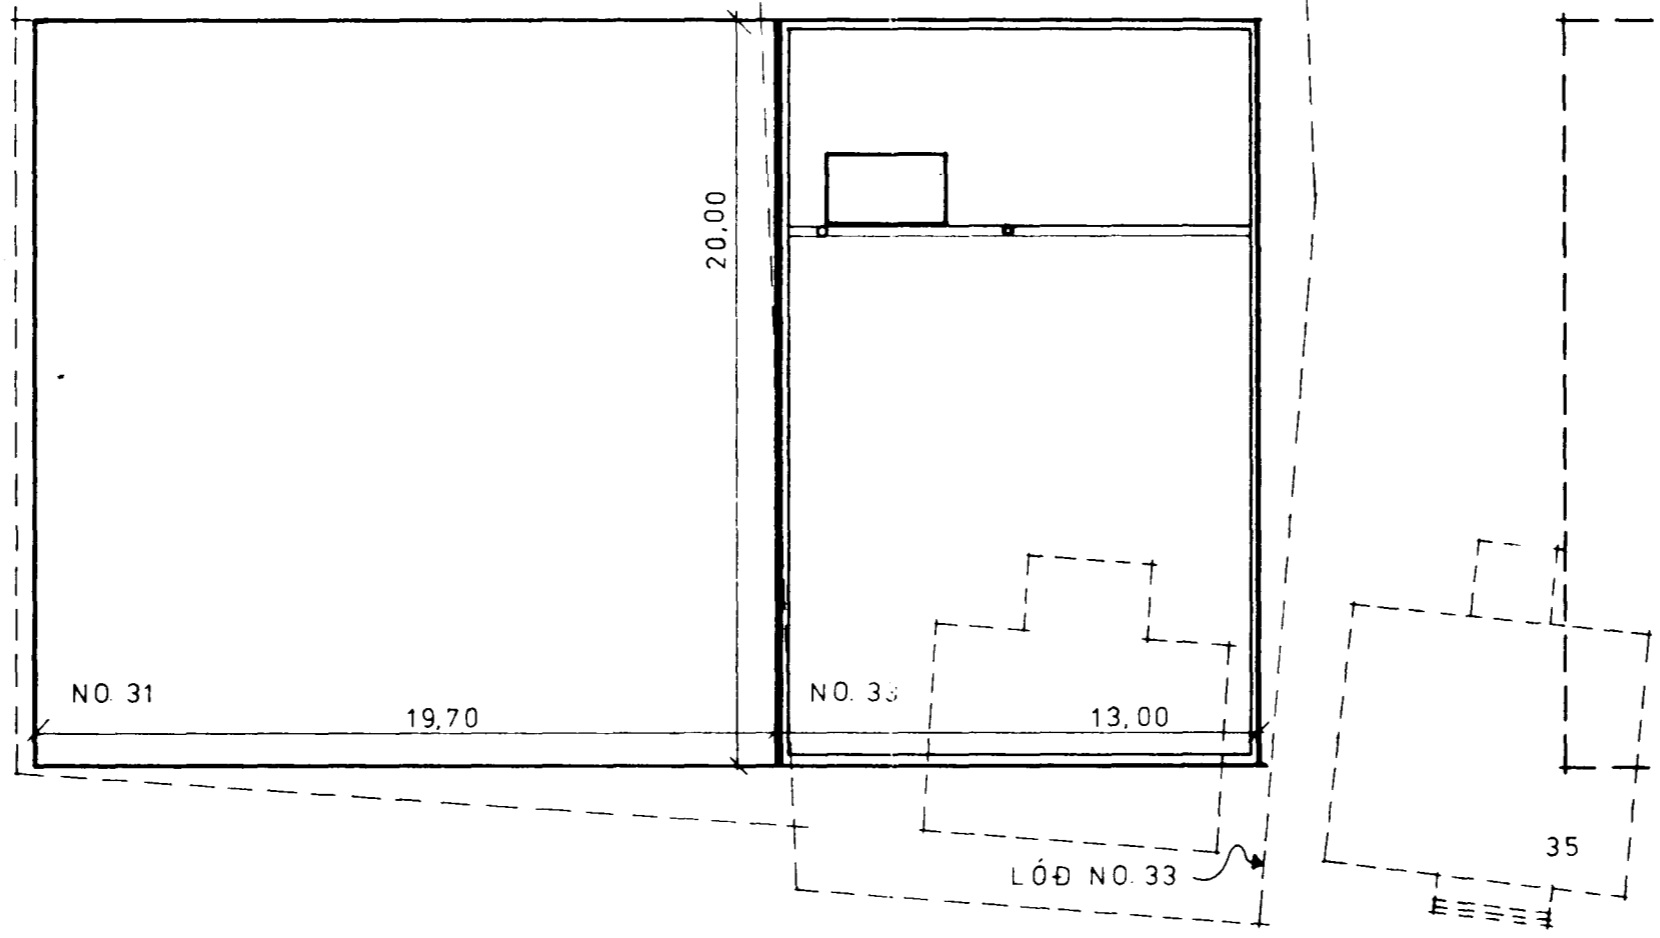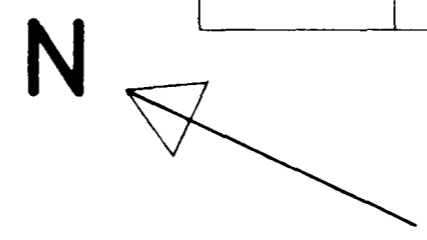

STRANDGATA ALLUR AKSTUR BANNAÐUR

BREYTT 25. 8. '75  
TEIKNAD UPP EFTIR SAMÞ. SKIPULAGSUPPRÆTTI

KAUPFÉLAG

KVIKMYNDAHÚS

SAMVINNUBANKINN  
STRANDGATA 33, HAFNARFIRÐI  
AFSTÖÐUMYND

V. 1516 01	2003
M.M. 1:200	1.7.75
Teikn. H.A.	<i>[Signature]</i>

Teiknistofa S.I.S. **A**