

# HAFNARBORG - REYNDARTEIKNINGAR


STRANDGATA 34 - 220 - HAFNARFIRÐI

Sambykkt bann

24. FEB. 2021

Byggingarfulltúnum í Hafnarfirði

Síðan Þjóðvarðar

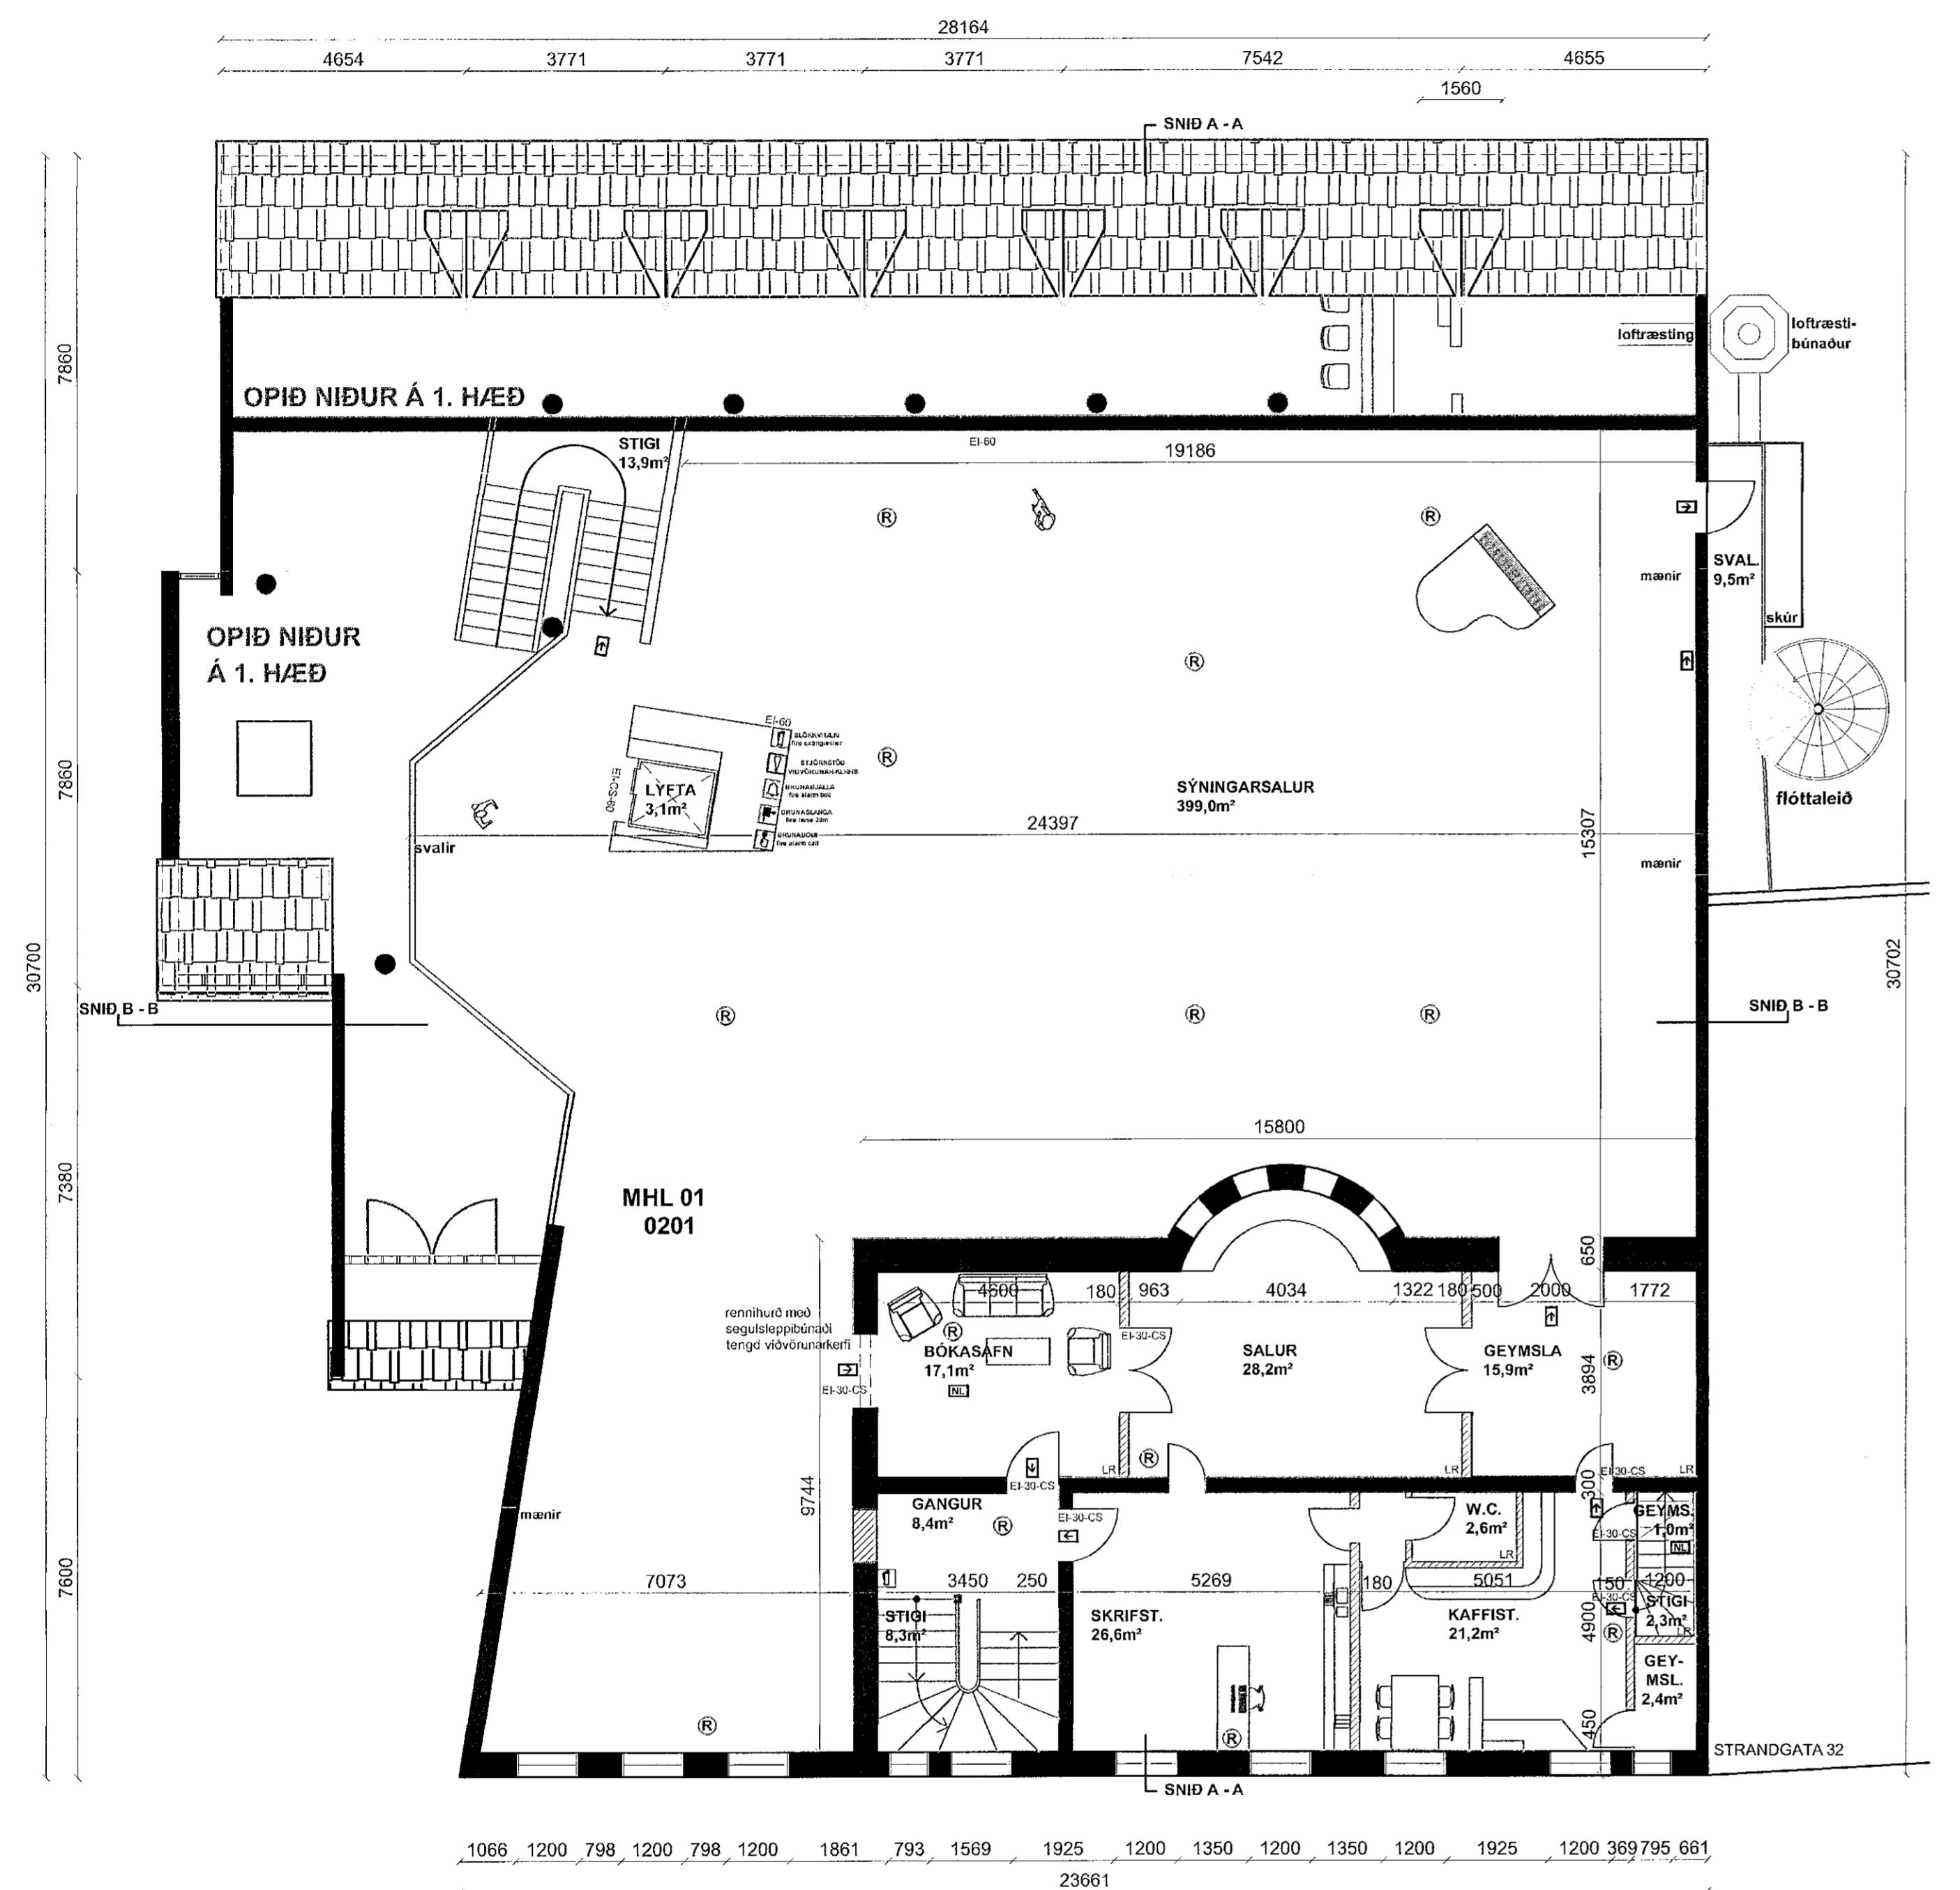

GRUNNMYND 2. HÆÐAR - MKV 1:100

**BRUNAVARNIR:**  
Eftirlit með brunahönum og brunavarnarlysing er gerð af Brunavarninni sif (mál nr. 20-234) í júní 2020. Til grundvalar þeumum brunavarna er byggingsreglugerð nr. 112/2012 og 350/2013 með síðan breytingum eins og umst er miðað við að um eldra hinsunni er að ræða sem ekki er verið að breyta. Verið er að að gera reyndartekningar (aðalupplýrðist) með innferðum brunavörnum fyrir allt hinsu. Ekki er um að ræða frekari brunavarnamaskýrstu.

**FLOKKUN OG NOTKUN BYGGINGAR:**  
Byggingin er að staðsett hluta í notkunarflokk 2 skv. byggingarreglugerð. Rými í kjallara og þróju hæð og skrifstofur á annari hæð eru í notkunarflokk 1.

I kjallara eru geymslar, verkstofa og teknikri. Á fyrstu hæð er veitingasalur og fundarsalur, sýningarsalur og móttaka fyrir sýningarsal á annari hæð.

Að annari hæð eru sýningarsalur og skrifstofur. A þróju hæð eru gestavinustofa og skrifstofa.

**BRUNAHÖLFUN - ALMENNNT:**  
Stigahús í eldra húsi verður sér brunahólf. Loftasínusá er verða sér brunahólf, það í kjallara og annari hæð (sem þjónar sýningarsal).

**Kjallari:**  
Gangur og stigi milli kjallara og fyrstu hæð er sér brunahólf. Geymslur í kjallara eru sér brunahólf.

**Fyrsta og önnur hæð:**  
Veitingasalur á fyrstu hæð er sér brunahólf. Elthus fyrir veitingasal er sér brunahólf.

Sýningarsalur á annari hæð og móttaka á fyrstu hæð er sér brunahólf.

Skrifstofur á annari hæð eru sér brunahólf.

**Þrója hæð:**  
Gestavinustofa og skrifstofa er sér brunahólf.

**BURDARVIRKI:**  
Hæðaskil eru talin vera a.m.k. REI90. Brunamostadáða burdarvirkja er a.m.k. R90. Brunamostadáða burdarvirkis paks í nýri hluta (sýningarsal) er talið vera a.m.k. R60. Brunamostadáða burdarvirkis paks í eldri hluta hússins er talið vera a.m.k. R30.

**KLÆÐNINGAR:**  
Klæðningar verða skv. ÍST EN 13501. Innanhús klæðningar verða í flokk 1 (K10 B,s1-D0) og golfefni í flokk G (Df-s1). Utanhlusklæðningar eru í flokk 1 (K10 B,s1-D0). Pakkklæðningar eru í flokk B(rof) (2).

**FLÖTTALEIÐIR:**  
**BRUNAVÖRUNARKERFI:**  
Viðurkennt numerat brunavörunarkerfi er í öllu húsinu skv. ÍST EN 54 og reglum Mannvirkjastofuhverfum. Stjórnstöð og yfirlitsmynd er við inngang í veitingasal og sýningarsal. Kerfið er tengt viðburkenndri vaktstöð.

**LOFTREISKERFI:**  
I loftreiskerfi í kjallara eru brunalokur með braðivari í brunahólfunarskulum.

Loftreiskotkar sem þjóna sýningarsal skulu klæddir af a.m.k. EI60 þar sem þær fara í gegnum veitingasal. Útsig frá hafi í eldhúsí er um heilsöðr rör sem uppfyllir a.m.k. E30.

**SLÖKKVAKERFI:**  
I eldhús í veitingasal er handvirkir og sjálfvirkir slökkvikerfi fyrir eldnunarháfa skv. NFPA 17a.

**REYKLUSUN:**  
Reyklesing er almennt um glugga og hurðar. I suðurenda kjallara er reyklesip.

**Þrója hæð:**  
Frá gestavinustofu er flöttaleið um BO út ó þak en eigin um stiga niður í gegnum skrifstofu auk flöttaleið um stigahús.

Flöttahurður frá veitingasal og sýningarsal skulu búnað neyðarslám.

GRUNNMYND 3. HÆÐAR - MKV 1:100

**BRUNASLÖNGUR OG SLÖKKVITÆKI:**  

**ÚT- OG NEYDALÝSING:**  
Út- og neydalyfing verður sett upp í öllu húsinu skv. byggingarreglugerð, ÍST EN 1838, ÍST EN 50172 og óðrum tengdum störlum. Reikna skal með a.m.k. 1 lux á göngum og flöttaleiðum, 5 lux í stigahúsi, 15 lux í eldhúsí og 0,5 lux í geymslum í kjallara, veitingasal, sýningarsalum og í salenum fyrir fataða. Útlög verða við útganga.

**AÐOKMA SLÖKKVILÓS:**  
Aðokma slökkið er góð frá premur hlíðum frá Strandgötu og Fjarðargötu.

**EFTIRLIT OG VIDHALD BRUNAVARNAKERFA:**  
Hjórunnusamningur verður gerður um eftirlit og viðhald á brunavarnakerfum hússins (brunavörunarkerfi, handvirkum slökkvibúnaði og út- og neydalyfingu). Sett skal uppi eftirlitskerfi brunavarma fyrir Hafnarborg, Strandgötu 34.

**FYRIR: FASTEIGNAFELAG HAFNARFJARDAR**

## HAFNARBORG

STRANDGÖTU 34 - 220 - HAFNARFIRÐI

TEKN NR. 03 - 04

GRUNNMYNDIR 2. OG 3. HÆÐAR,

MKV: 1:100

BLAD A1

DAGS. 16. JANÚAR 2020

TEKNAD: RAKEL HERMANNS

FYRIR: FASTEIGNAFELAG HAFNARFJARDAR

Sigður Þorvarðsson  
byggingarfræðingur bfl. kt. 41250-4-189

STRANDGÖTU 11  
220 HAFNARFIRÐI  
KT. 510298-2769  
Sími 5651510

teknistofan@simnet.is