


Samþykkt á fundi byggingar-  
nefndar þ. 11.12.1988

BYGGINGAFULLTRÚINN  
HAFNARFIRÐI


*[Signature]*

Áskilið er samþykki  
Brunamálastofnunar ríkissins

Áskilið er samþykki  
Sveitbrigðisstæðs Hafnarfjarðar

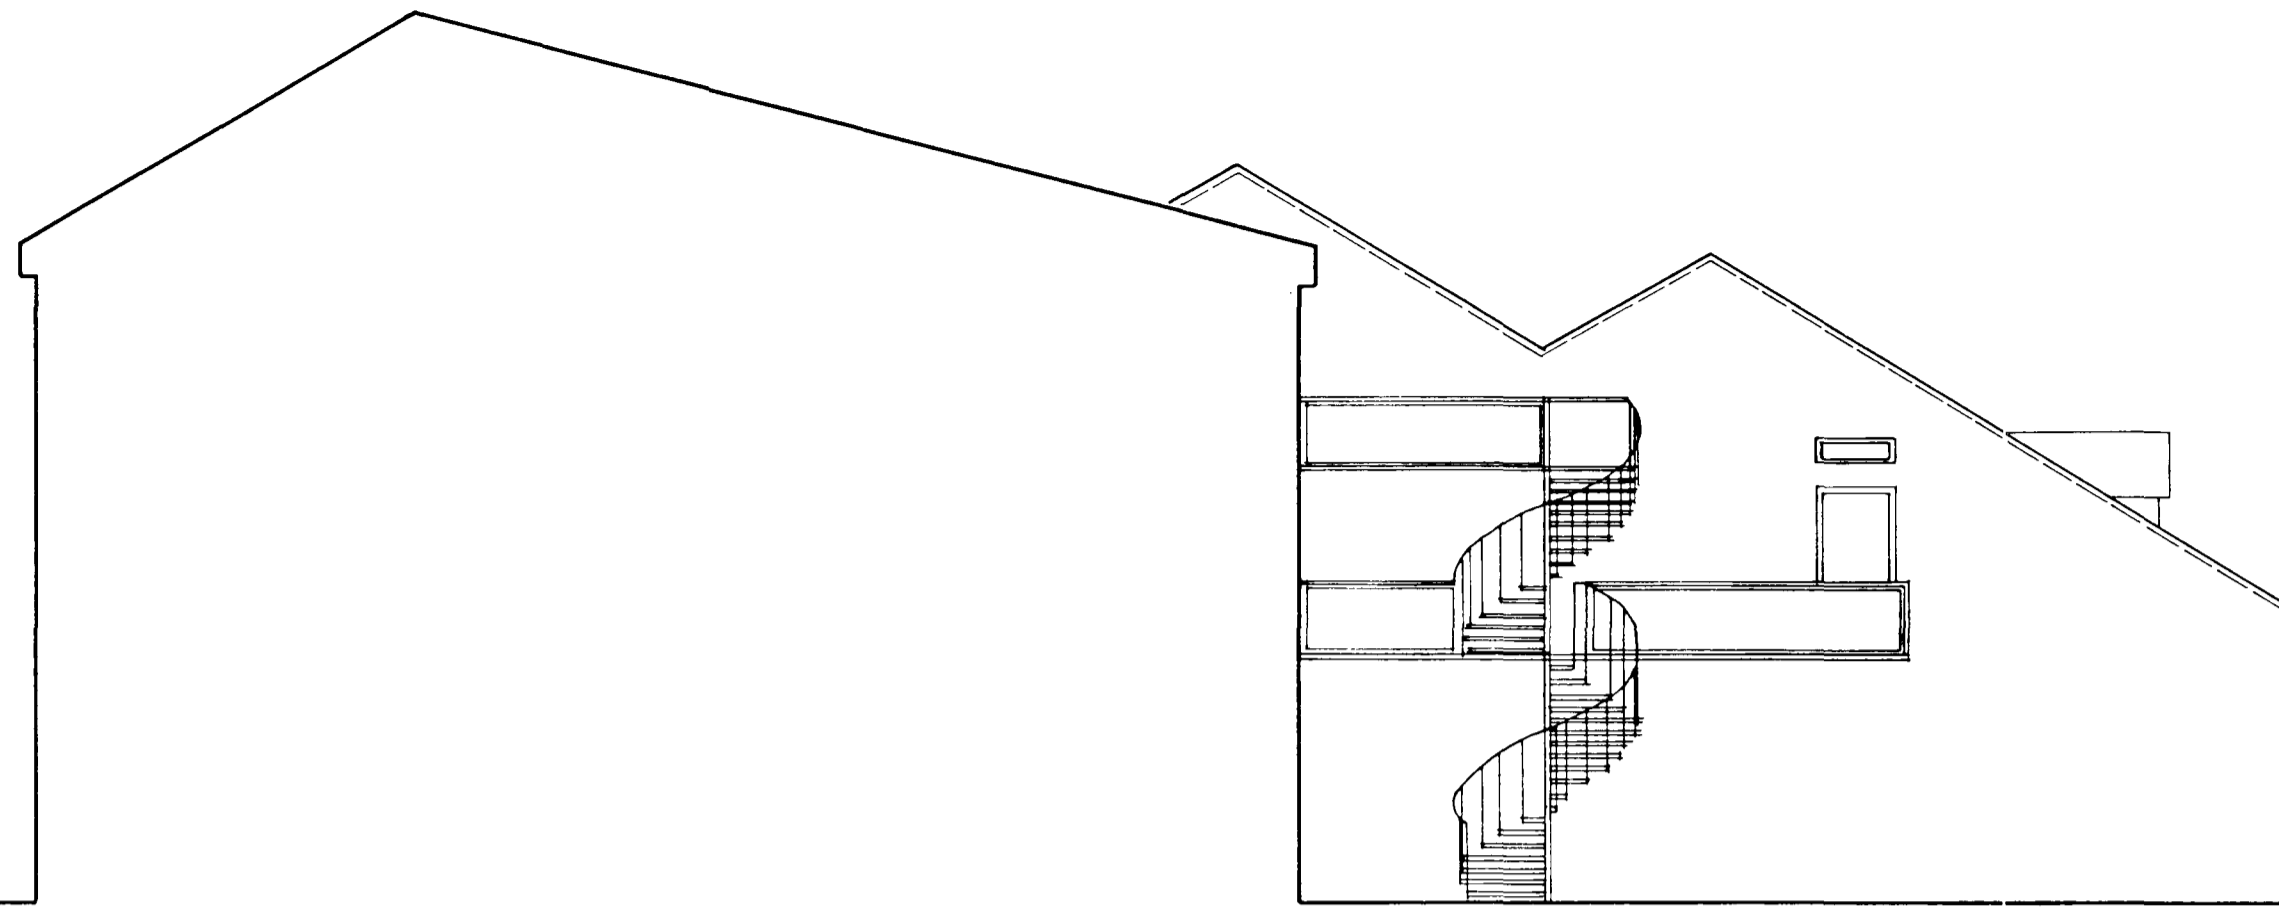

ÓTLIT NORÐURHLÍFAR

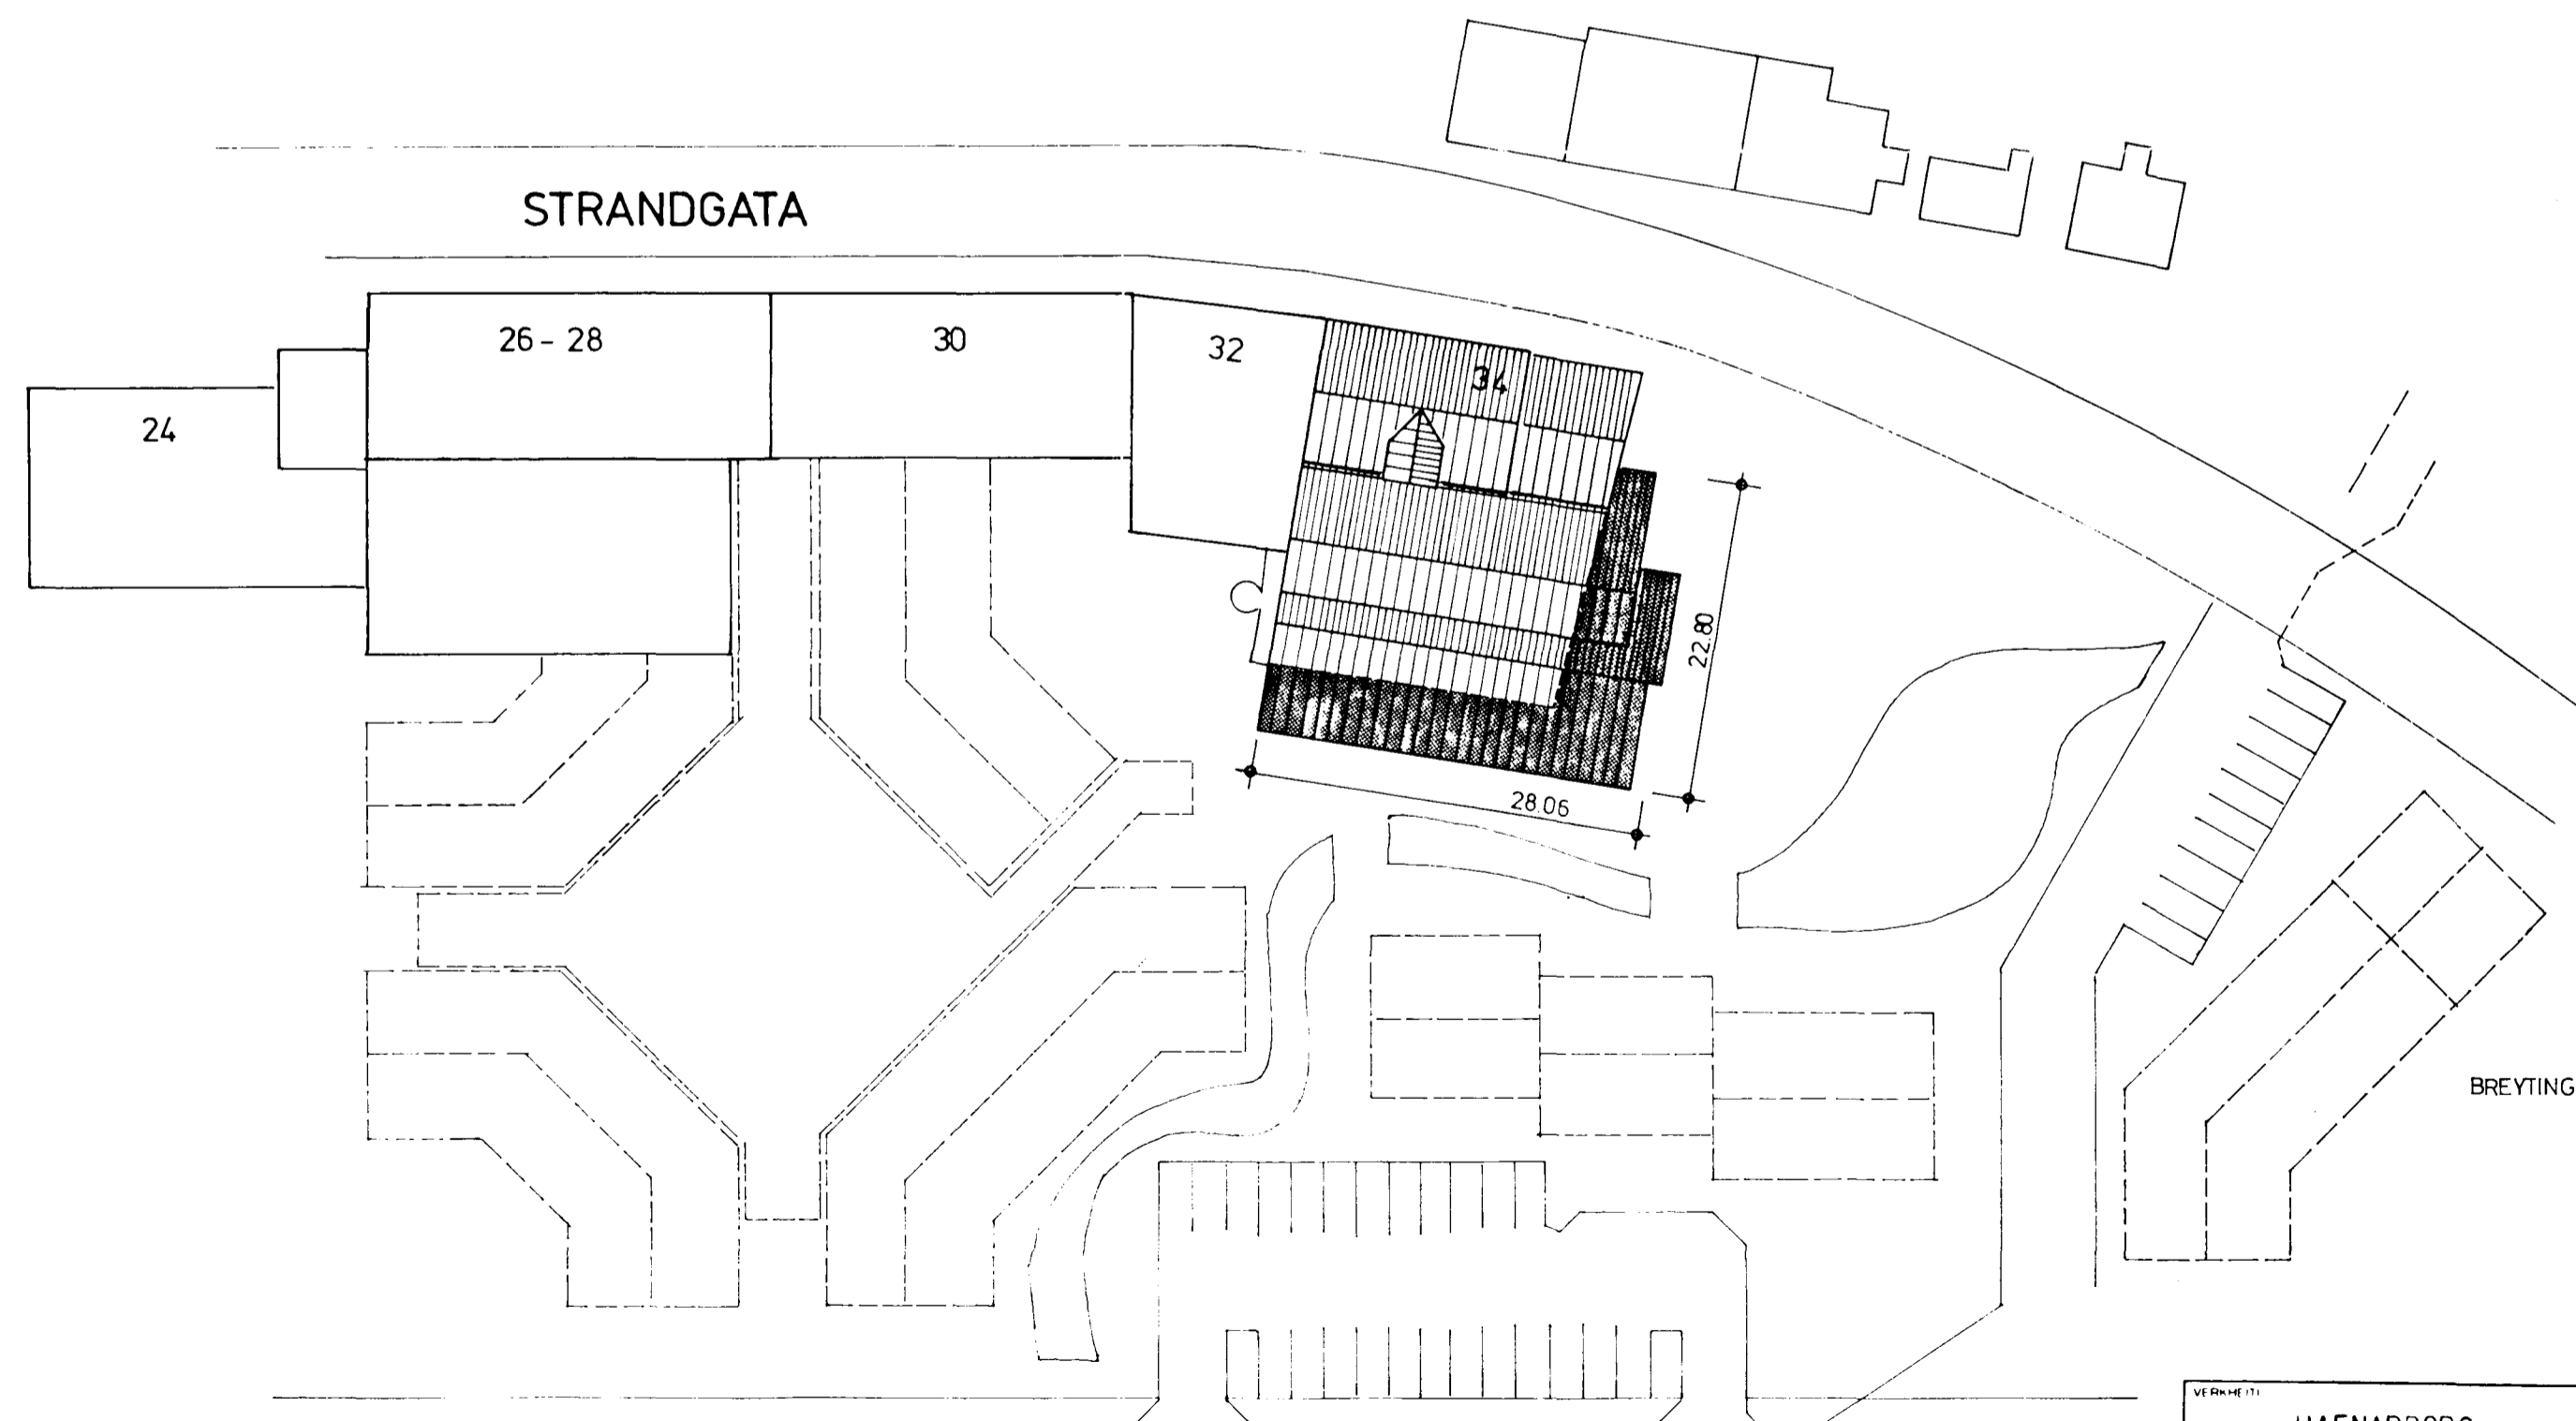

SKYGGINGARFLÖTUR

SKYGGÐUR FLÖTUR  
SÝJA GRUNNFLÉT VIRBYGGINGAR

BREYTING NEYÐARSTIGI FÆRDUR 7-6-88 SE

VINNUSTOFAN KLÖPP HF.  
ARKITEKTAR - VERKFRÆÐINGAR  
Laugavegi 26 - Pósthólf 766  
121 Reykjavík - Sími 27777

VERNEFTI	HAFNARBORG MENNINGAR- OG LISTASTOFNUN		VERK NR.	80-002
HEITI VERKUNAR	AFSTÖÐUMYND MKV. 1:500, ÓTLIT NORÐUR		TEIKNING NR.	1301
FRANNAÐ	IHI	TEIKNAD	IHI	VERUADIC
FRAS	64.04.04	KVALREY	1:100	